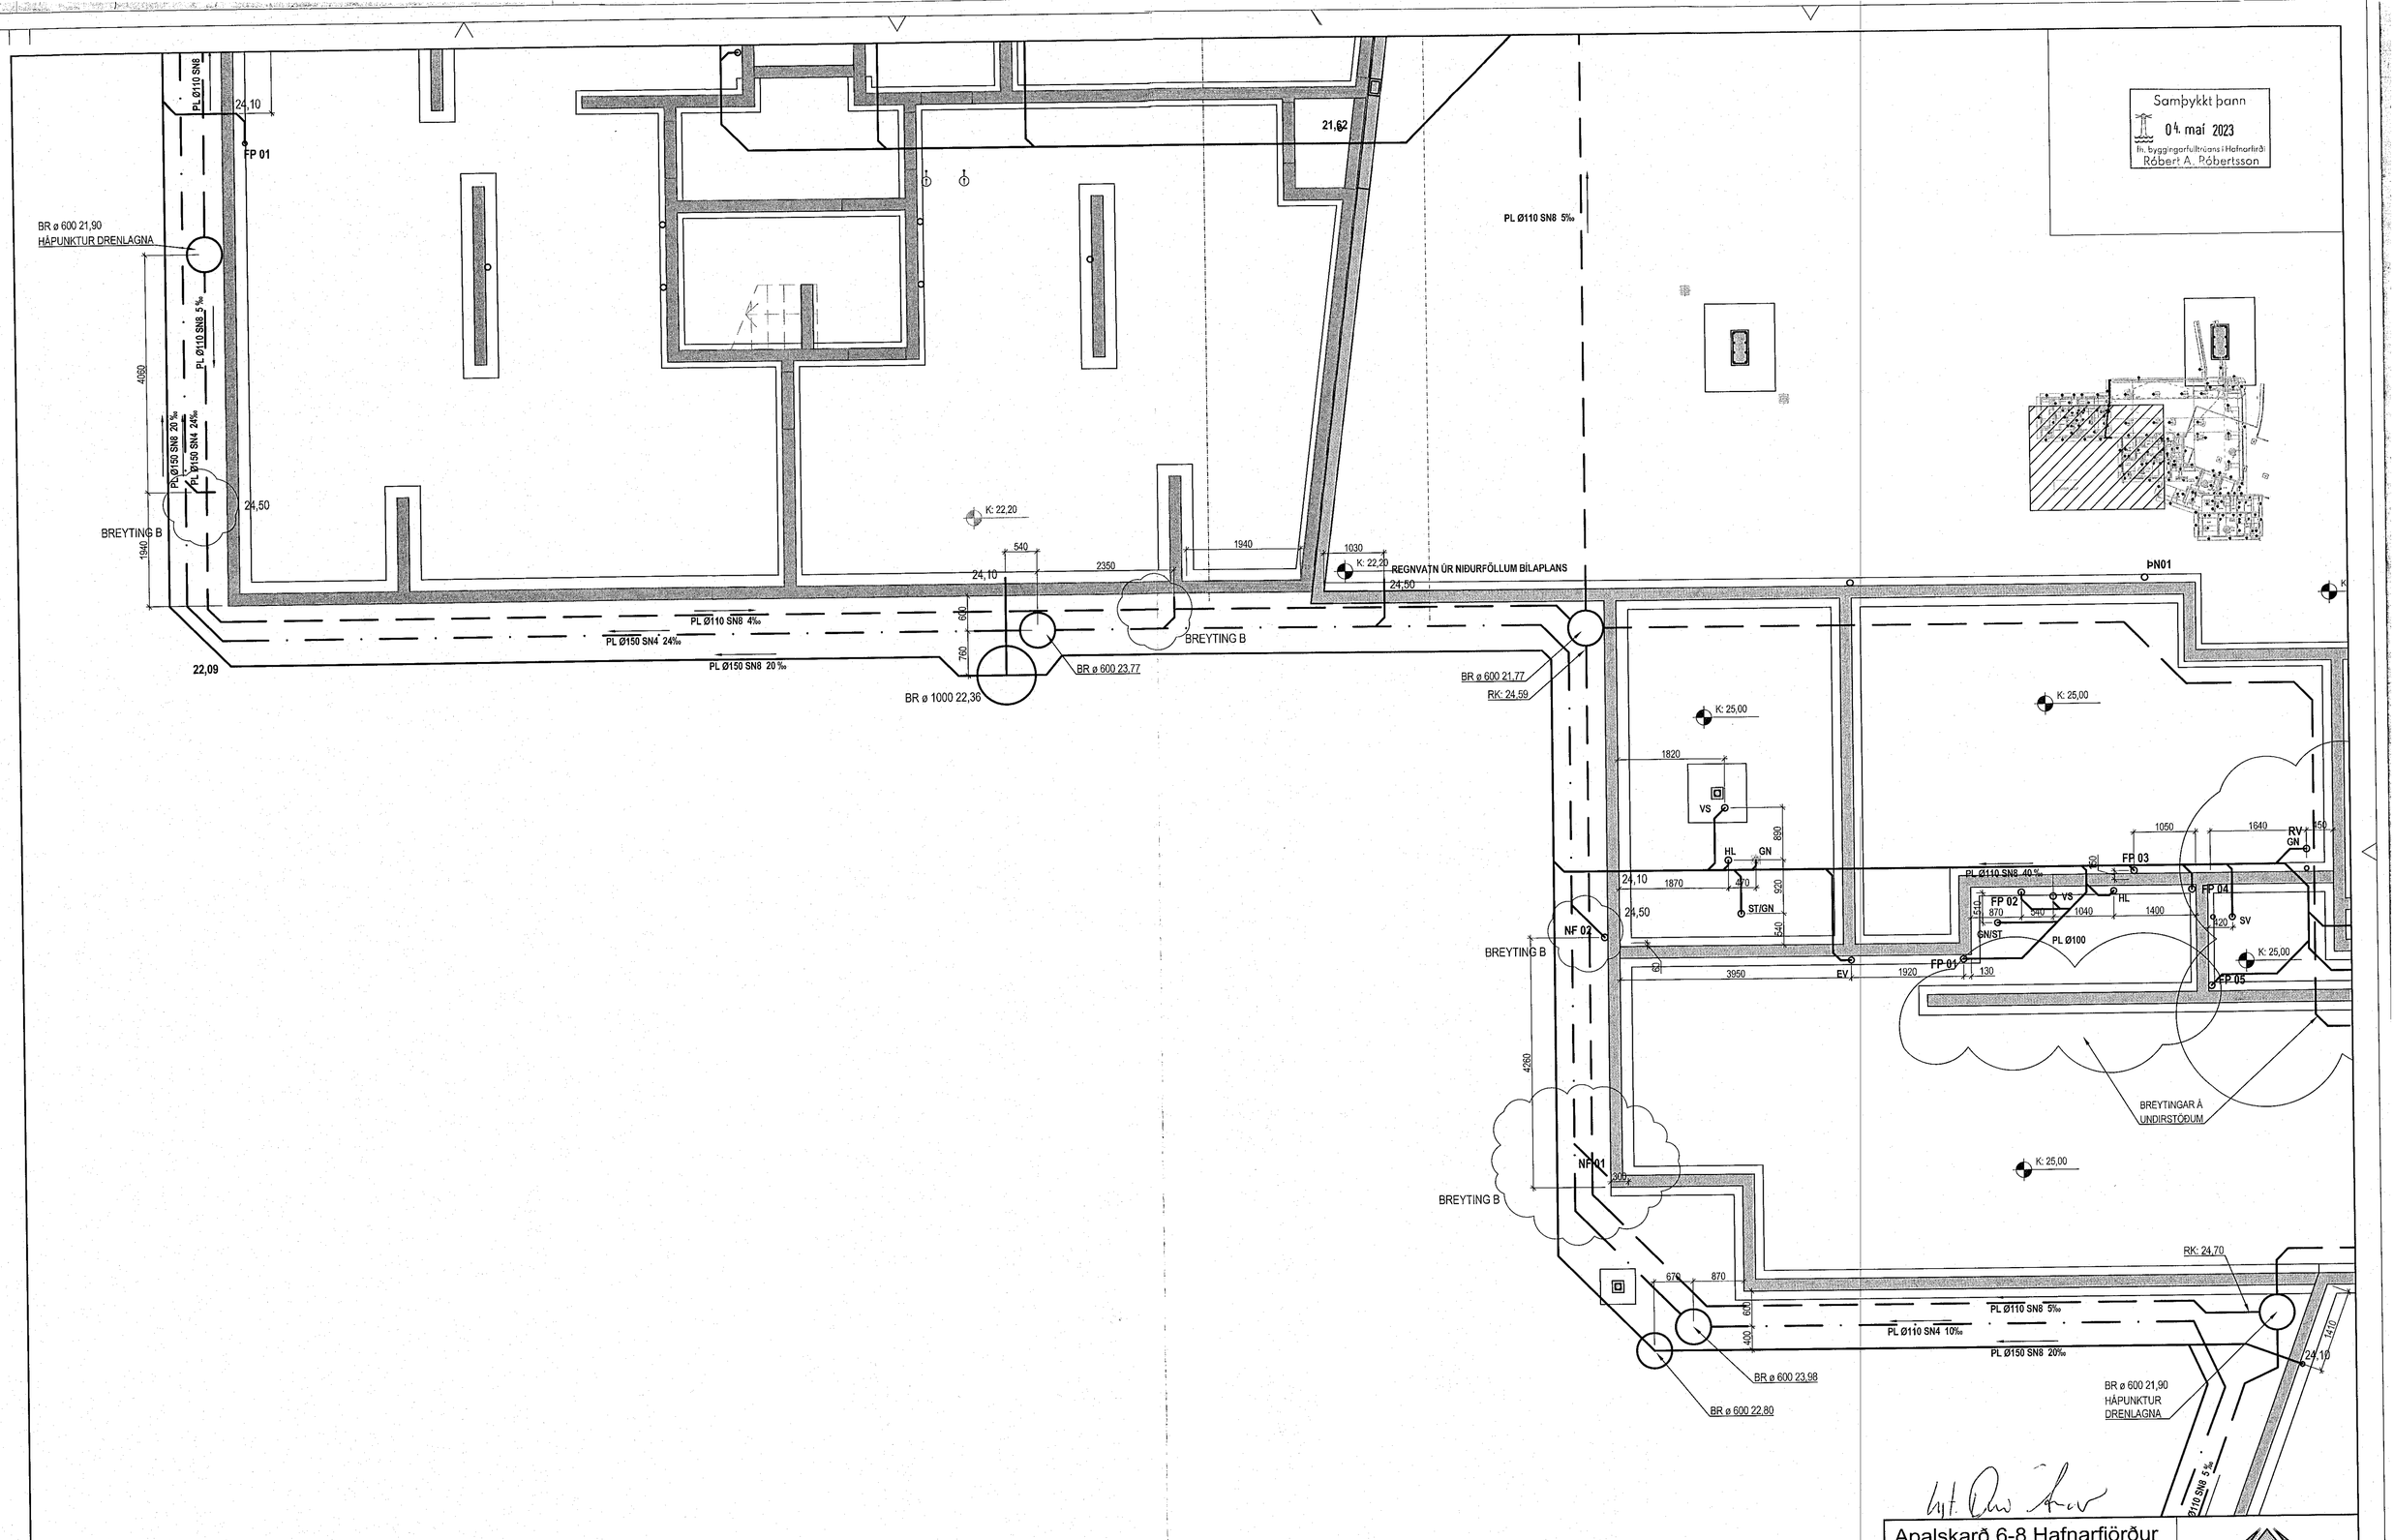

Apalskarð 6-8 Hafnarfjörður

Hita og Þrifalagnir
Grunnmynd
Lagnir í jörð

B	Staðsetning þakniðurfalla lagfærð	11.04.2023	DR
A	Grunnlögnum breytt, staðsetning þakniðurfalla lagfærð	24.01.2023	DR
ÚTGÁFA		DAGS.	NAFN

HANNAÐ: ÁB | TEKNAÐ: ÓAÓ | MKV.: 1/50 | VERKNR.: 17-105
SAMÞ.: | SKRÁ: Lagnir | TEKN. NR.: P 01-3B
KENNT: Ágúst Birgisson 160557-4199 | DAGS.: 04.11.2022

VÍÐSJÁ
VERKFRÆÐISTOFA FRV
TRYGGVAGATA 11. 101 REYKJAVÍK
SÍMI: 561 9040, NETFANG: vidsja@vidsja.is
www.vidsja.is