


Grunnmynd-Plata yfir kjallara 1:50

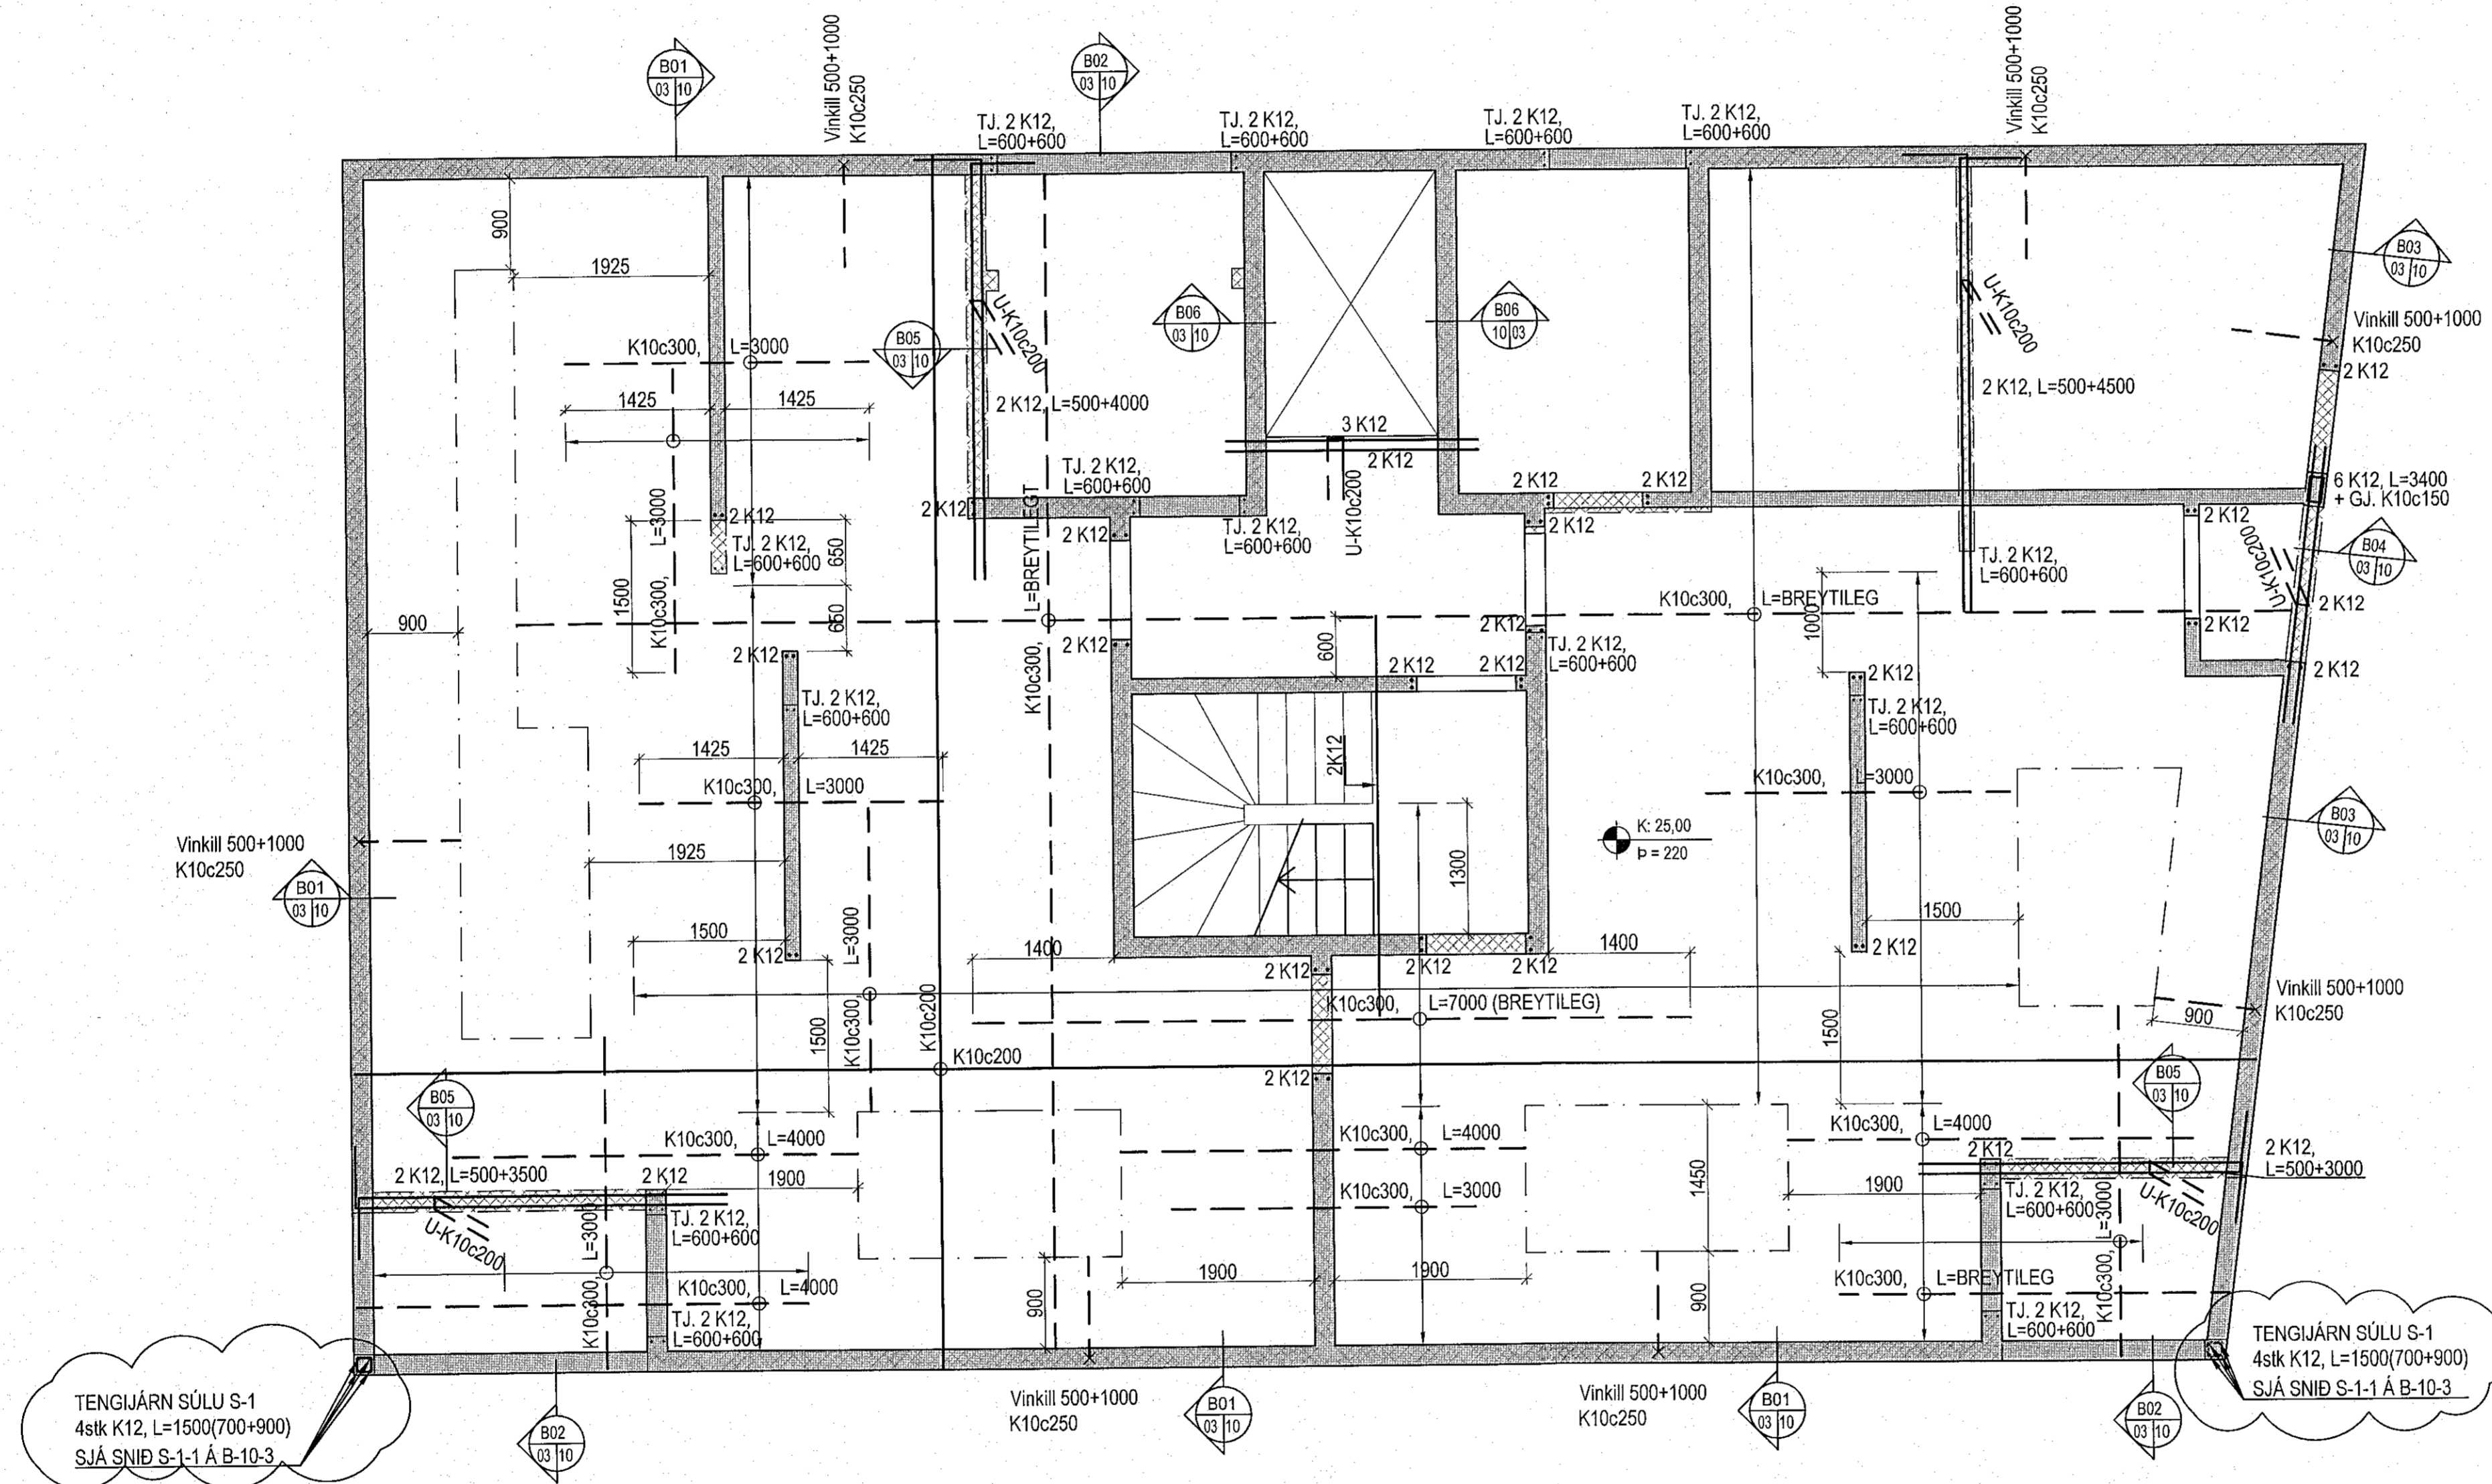

TENGIJÄRN SÜLU S-1
4stk K12, L=1500(700+900)
SJÁ SNID S-1-1 Á B-10-3

TENGIJÄRN SÜLU S-1
4stk K12, L=1500(700+900)
SJÁ SNID S-1-1 Á B-10-3

Deilijárn skulu vera K10c250 nema annað sé tekið fram. Setja skál 2K12 kringum op og við veggenda (sem skýttast 600mm út fyrir op), nema annað sé tekið fram.
Dæmigerð snið eru sýnd á teikningu B-09 og gilda þau nema annað sé sýnt hér.

Steypugæði:
Veggir og innplötur: C25/30
Svalagólf og önnur óvarin steypa: C35/40

1:100

Apalskarð 6, Hafnarfirði
Burðarvirki
Plata yfir kjallara
Grunnmynd



HAHAUÐ	ASJÓO	TEKNAÐ	JOÓ	MVJ.	1:50	VERNAÐ	VÍ-105
SAMB.	700	SKA	BURD	TEKNA. NÚ.			
UTGAFA		DAGS.		NAFN		DAGD.	17.01.2023
				HEMEL.	Ángel Eiríkjón 190557-4199		
							B-03

VERKFRÆÐISTOFA FRV
TRYGGVAGATA 11, 101 REYKJAVÍK
Sími: 561 9040, NETFANS: vidsja@vidsja.is
www.vidsja.is