


Yfirlitsmynd-Undirstöður 1:100

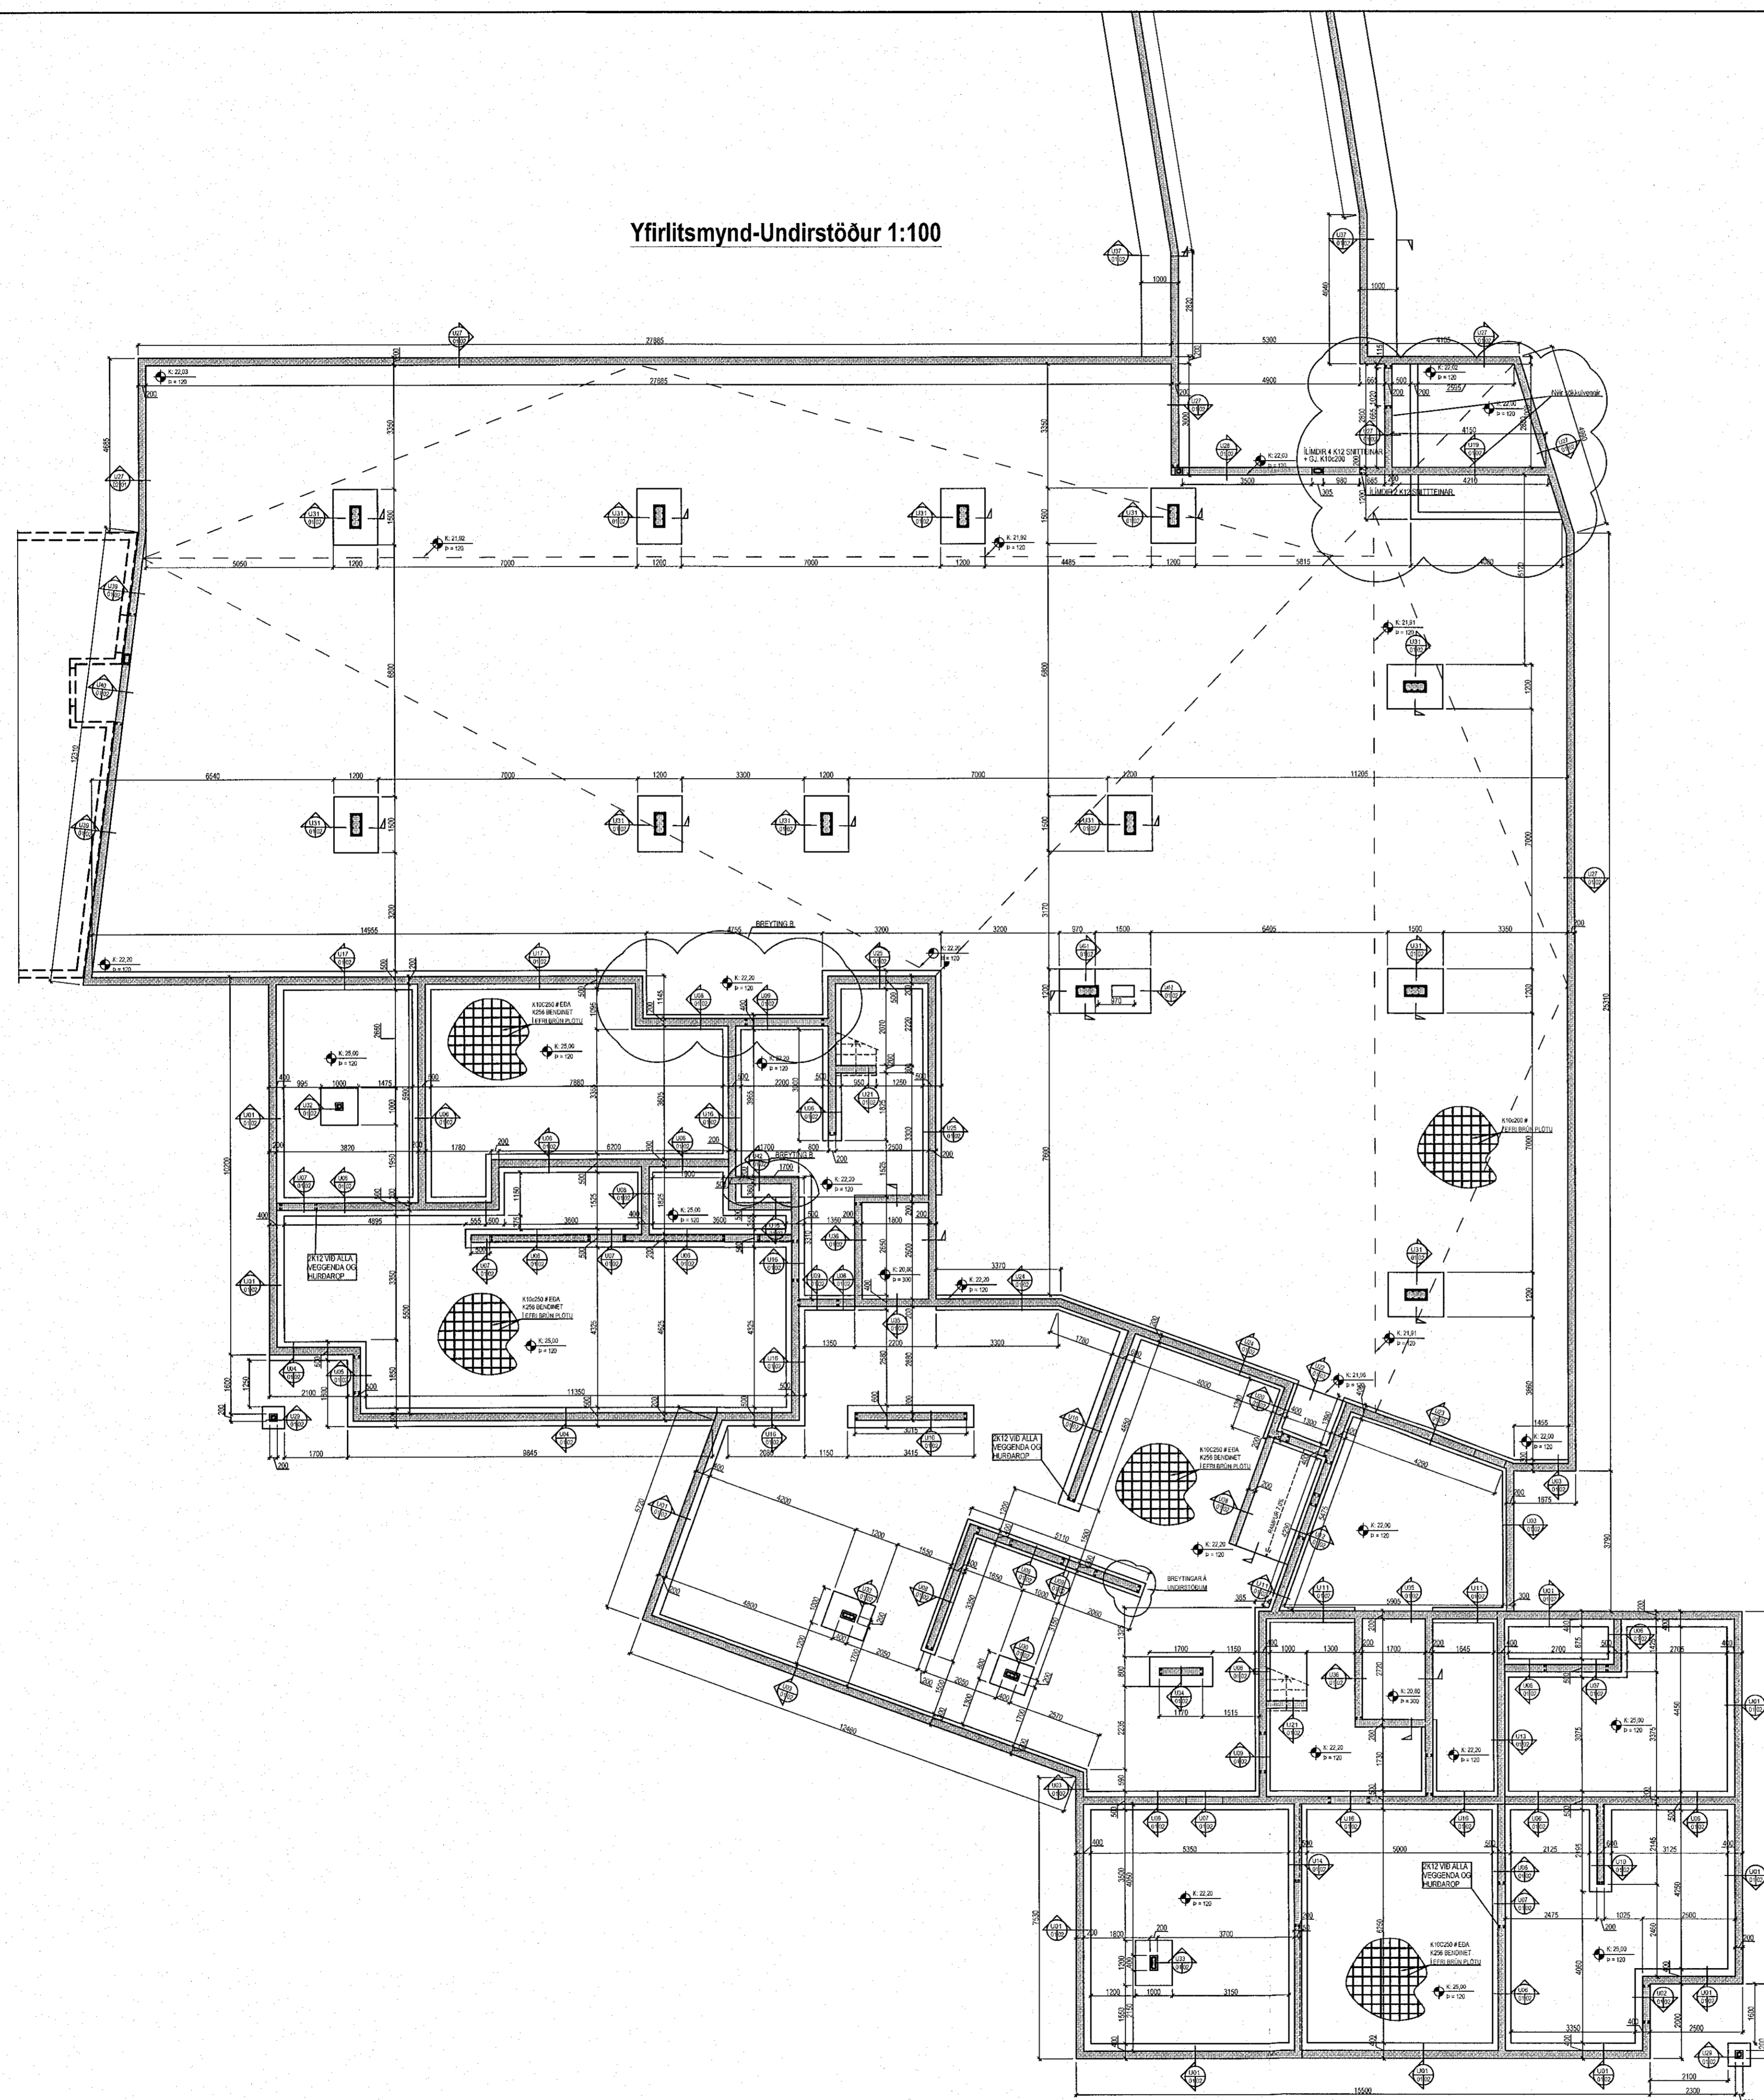

1:100

W. Q. A.

Apalskarð 8, Hafnarfirði
 Burðarvirki
 Undirstöður
 Yfirlitsmynd



B	Breytingar á undirstöðum	23.02.2023	JÓÓ	ÁBYGÐ	TERNAÐ	JÓÓ	SKALA	1:100	VERKAR	VÍ-100
A	Færsla á súlu og veggjum tæknirýmis	30.11.2022	JÓÓ	ÁBYGÐ	TERNAÐ	JÓÓ	SKALA	BURD	TERNAÐ	VÍ-100
UTGÁVA		DAGS.	NAFN	KENNIT.	ÁBYGÐ	TERNAÐ	DAGS.	03.11.2022	VERKAR	B01-HB
					Agúst Eirísson 160557-4199					

VERKFRÆÐISTOFA FRV
 TRYGGVAGATA 11, 101 REYKJAVÍK
 Sími: 561 8040, Netfang: vidsja@vidsja.is
 www.vidsja.is