
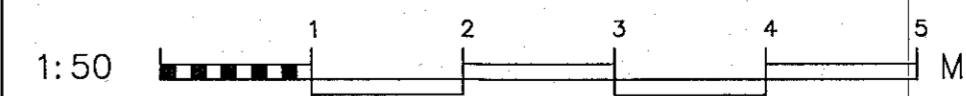


Grunnmynd-Undirstöður 1:50

Sampykkt þann
04. maí 2023

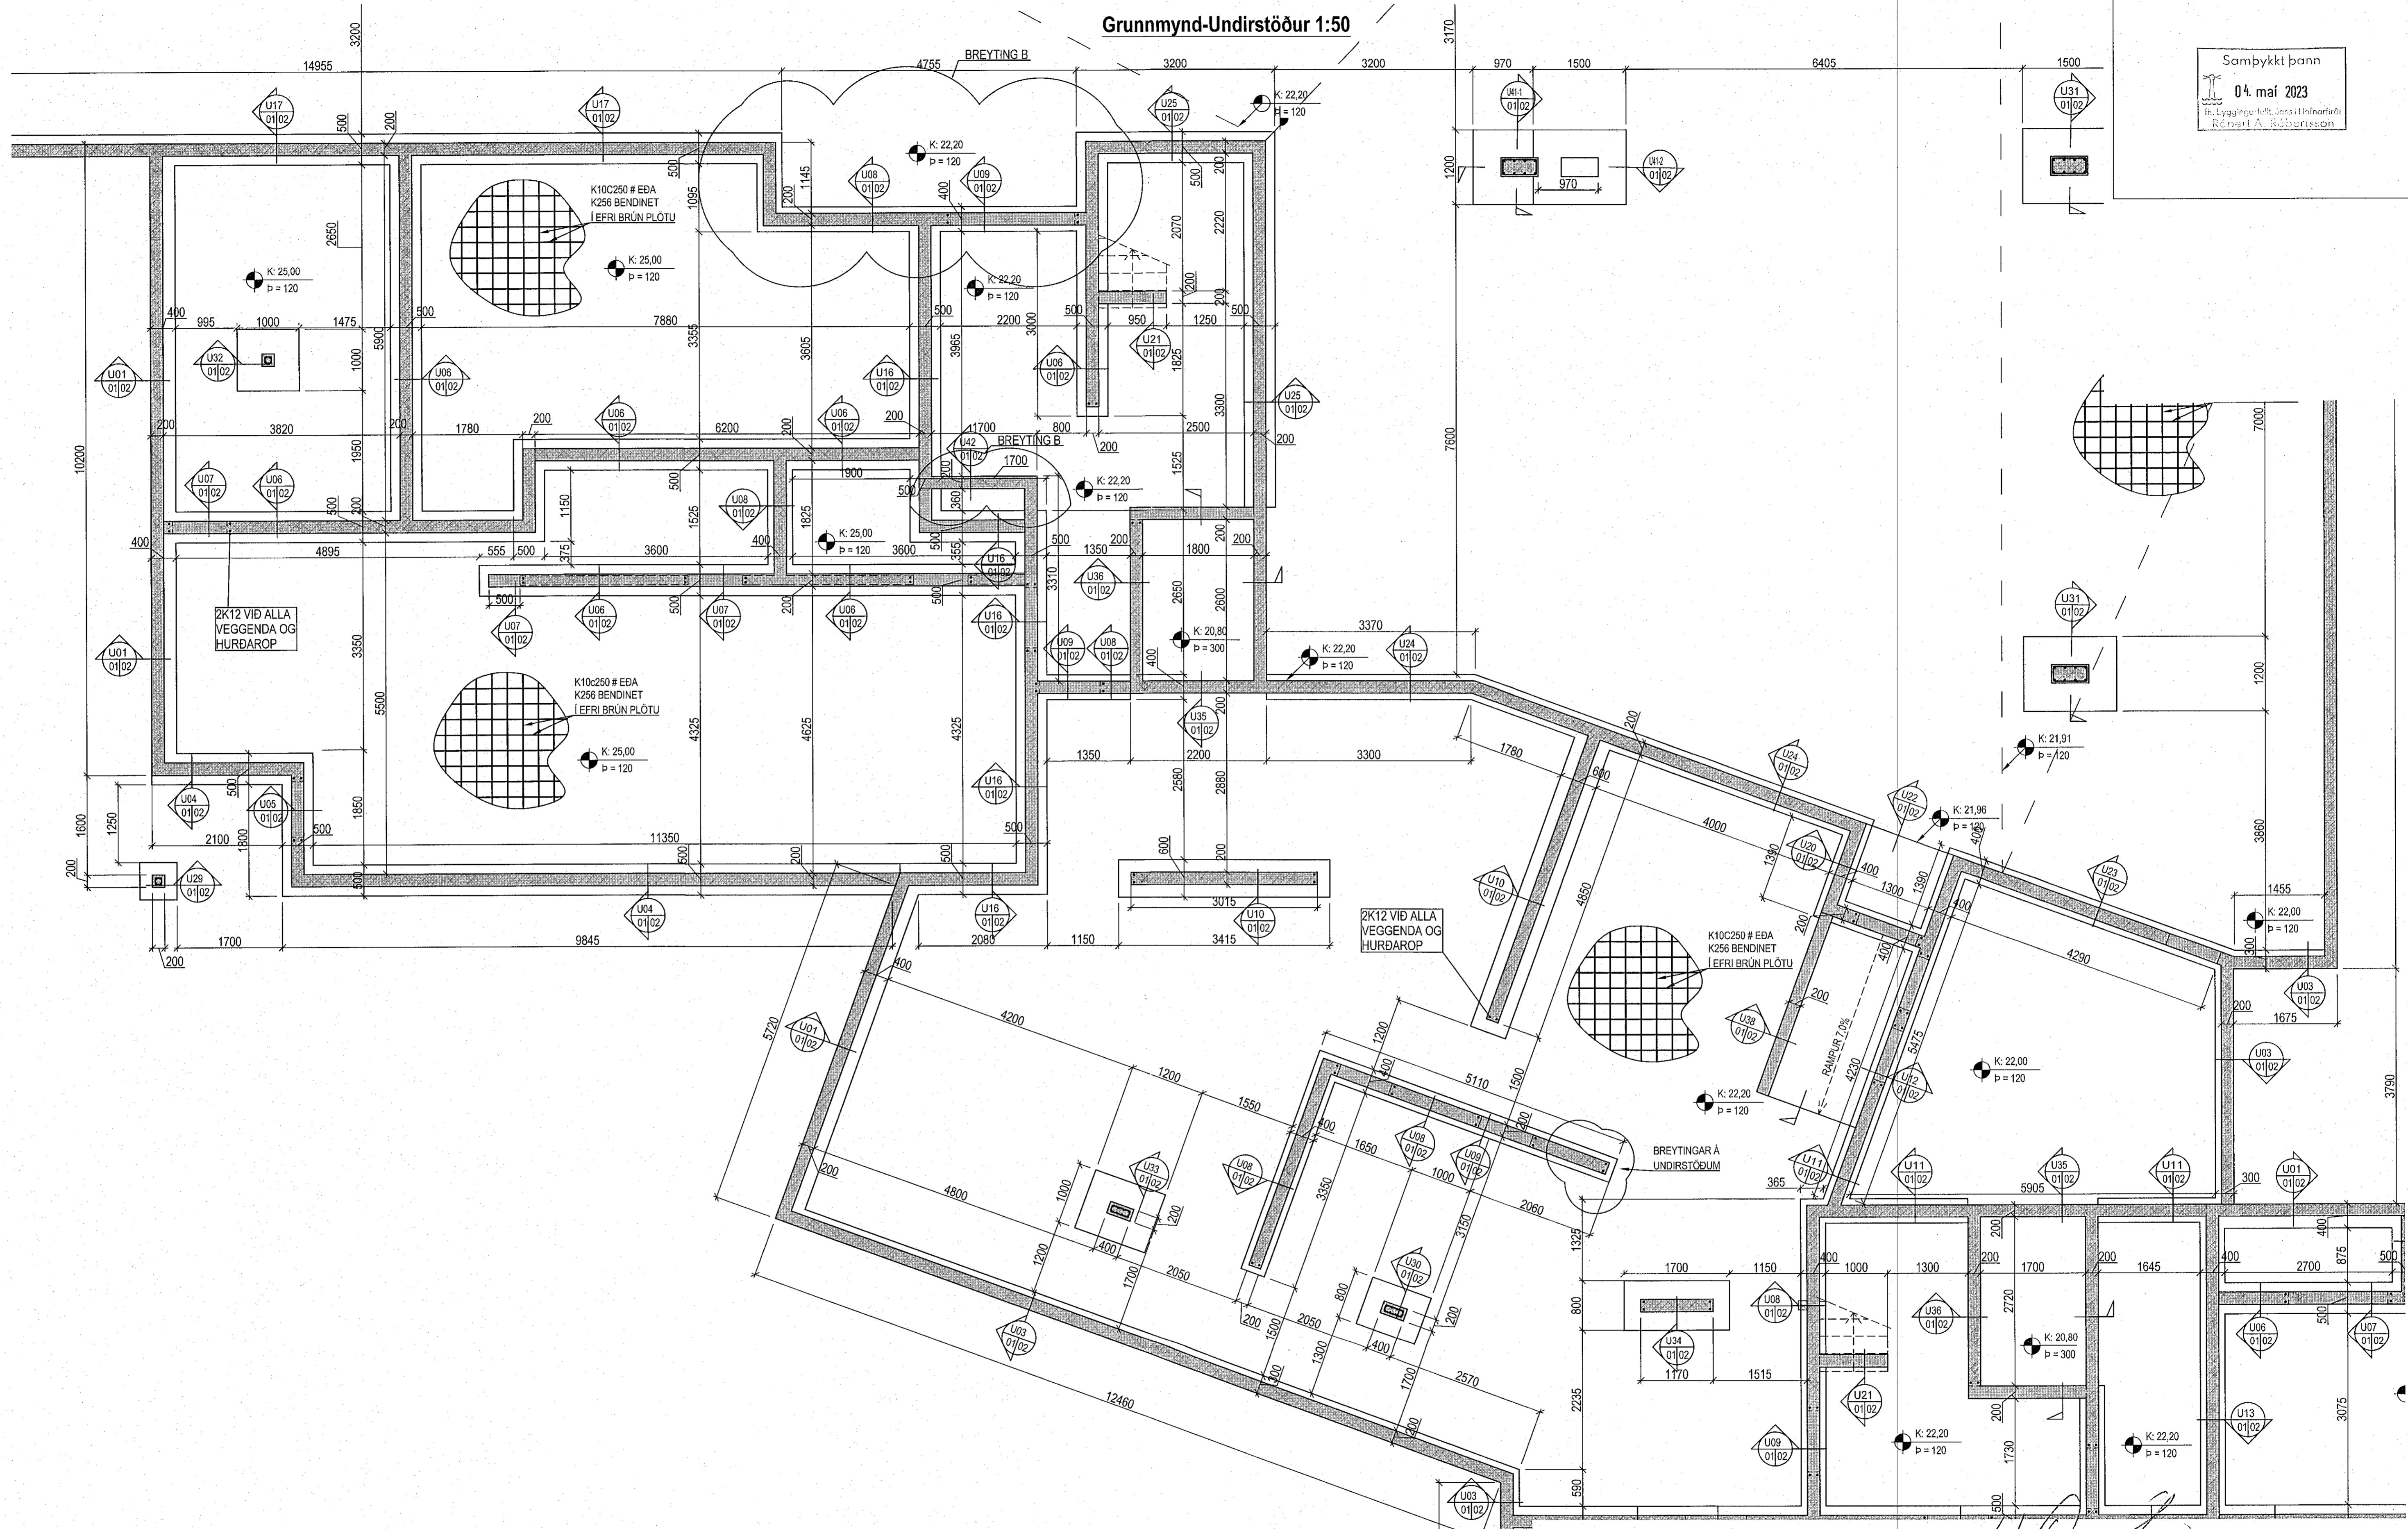

Apalskarð 8, Hafnarfirði
Burðarvirki
Undirstöður
Grunnmynd

VÍÐSJA
VERKFRÆÐISTOFA FRV
TRYGGOVAGATA 11, 101 REYKJAVÍK
SÍMI: 561 9040, NETFANG: vidsja@vidsja.is
www.vidsja.is

B	Breytingar á undirstöðum	23.02.2023	JÓÓ	JÓÓ	SKALA	1:50	VERUR	VIT.15
A	Færsla á sálu og vegggjum tæknirýmis	30.11.2022	JÓÓ	JÓÓ	SKALA	BURD	TEKNI.NR.	
UTGÁFA		DAGI	NAFN	REYNT	REYNT	DAGI	03.11.2022	04-28
			AGUST BRINSSON	160557-4199				