



Samþykkt þann
04. maí 2023
fr. byggingarfulltrúna í Hafnarfirði
Róbert A. Róbertsson

Grunnmynd-Undirstöður 1:50

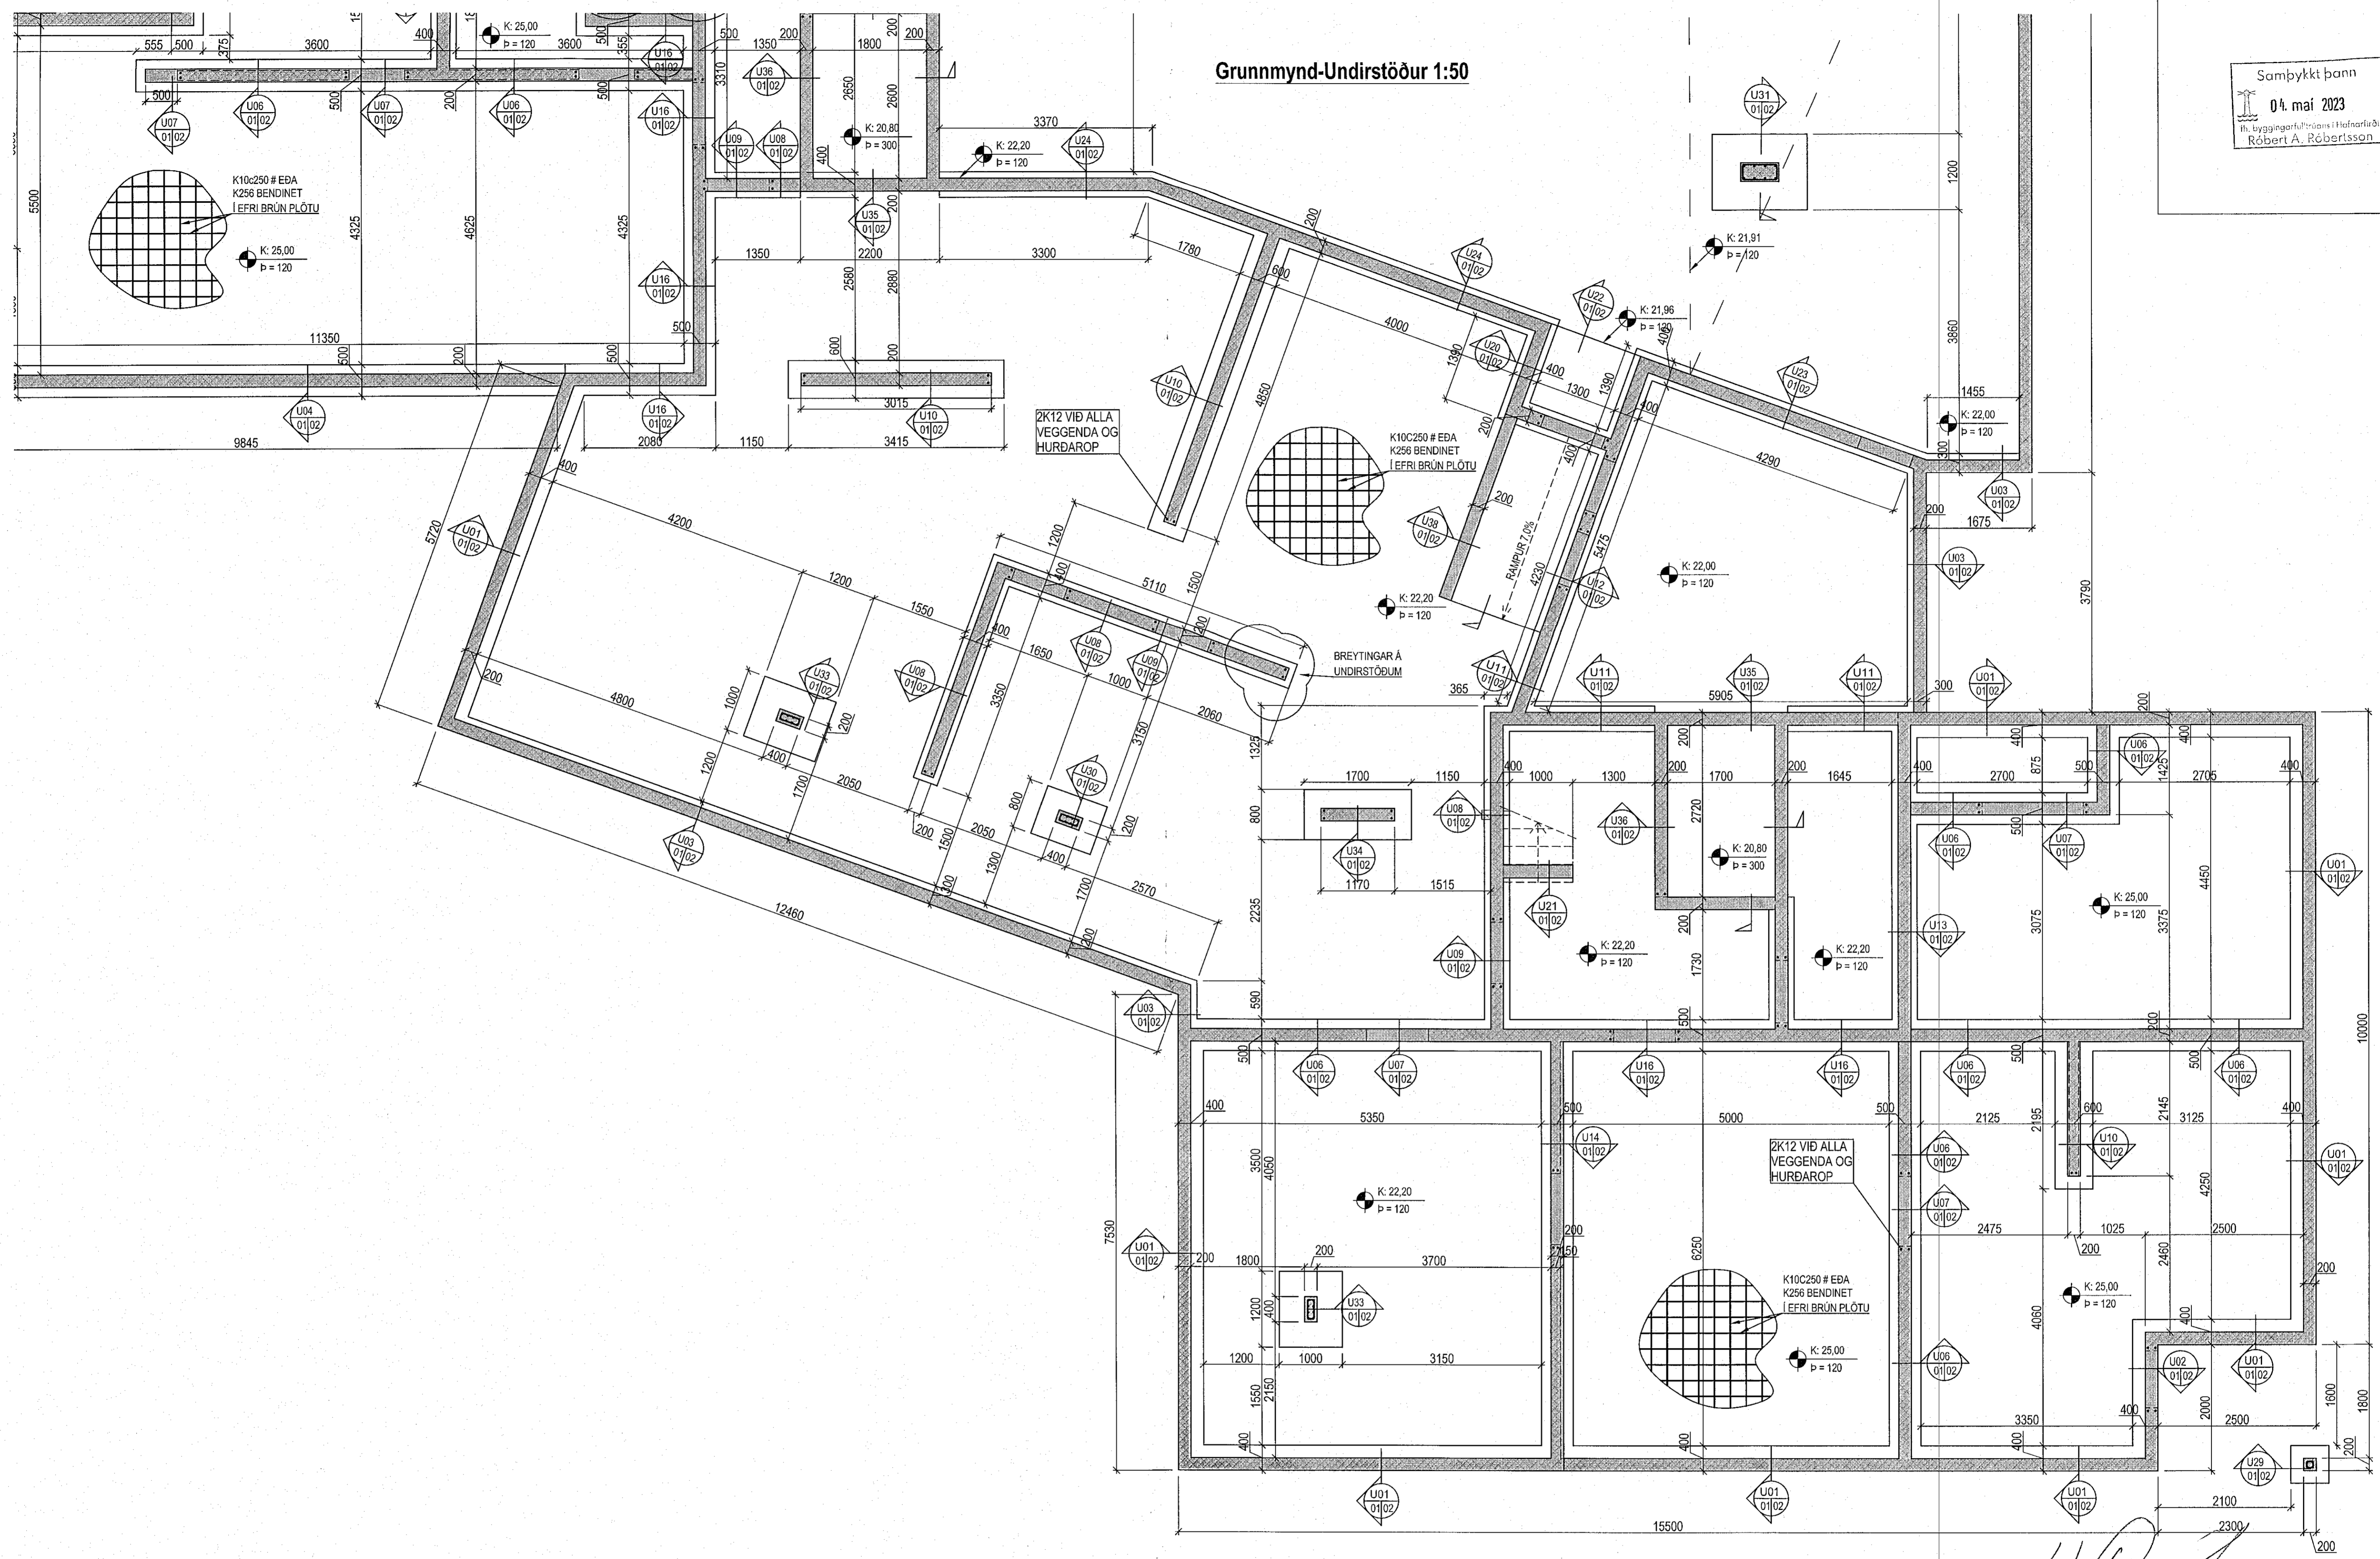

W. Q. A. S.

Apalskarð 8, Hafnarfirði
Burðarvirki
Undirstöður
Grunnmynd

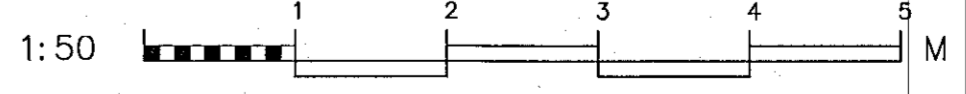

VÍÐSJA
VERKFRÆÐISTOFA FRV
TRYGGVAGATA 11, 101 REYKJAVÍK
Sími: 501 9040, NETFANG: vidsja@vidsja.is
www.vidsja.is

FRÁNDAGUR	30.11.2022	SKAÐA	770	TEKNAÐUR	JÓÓ	MAÞV.	1:50	VERKFR.	VÍÐSJA
UFGAFA		SKAÐA		TEKNAÐUR	JÓÓ	MAÞV.		VERKFR.	
		SKAÐA		TEKNAÐUR	JÓÓ	MAÞV.		VERKFR.	