Samþykkt þann
04. maí 2023
fh. byggingarfulltrúans í Hafnarfirði
Róbert A. Róbertsson

Grunnmynd-Undirstöður 1:50

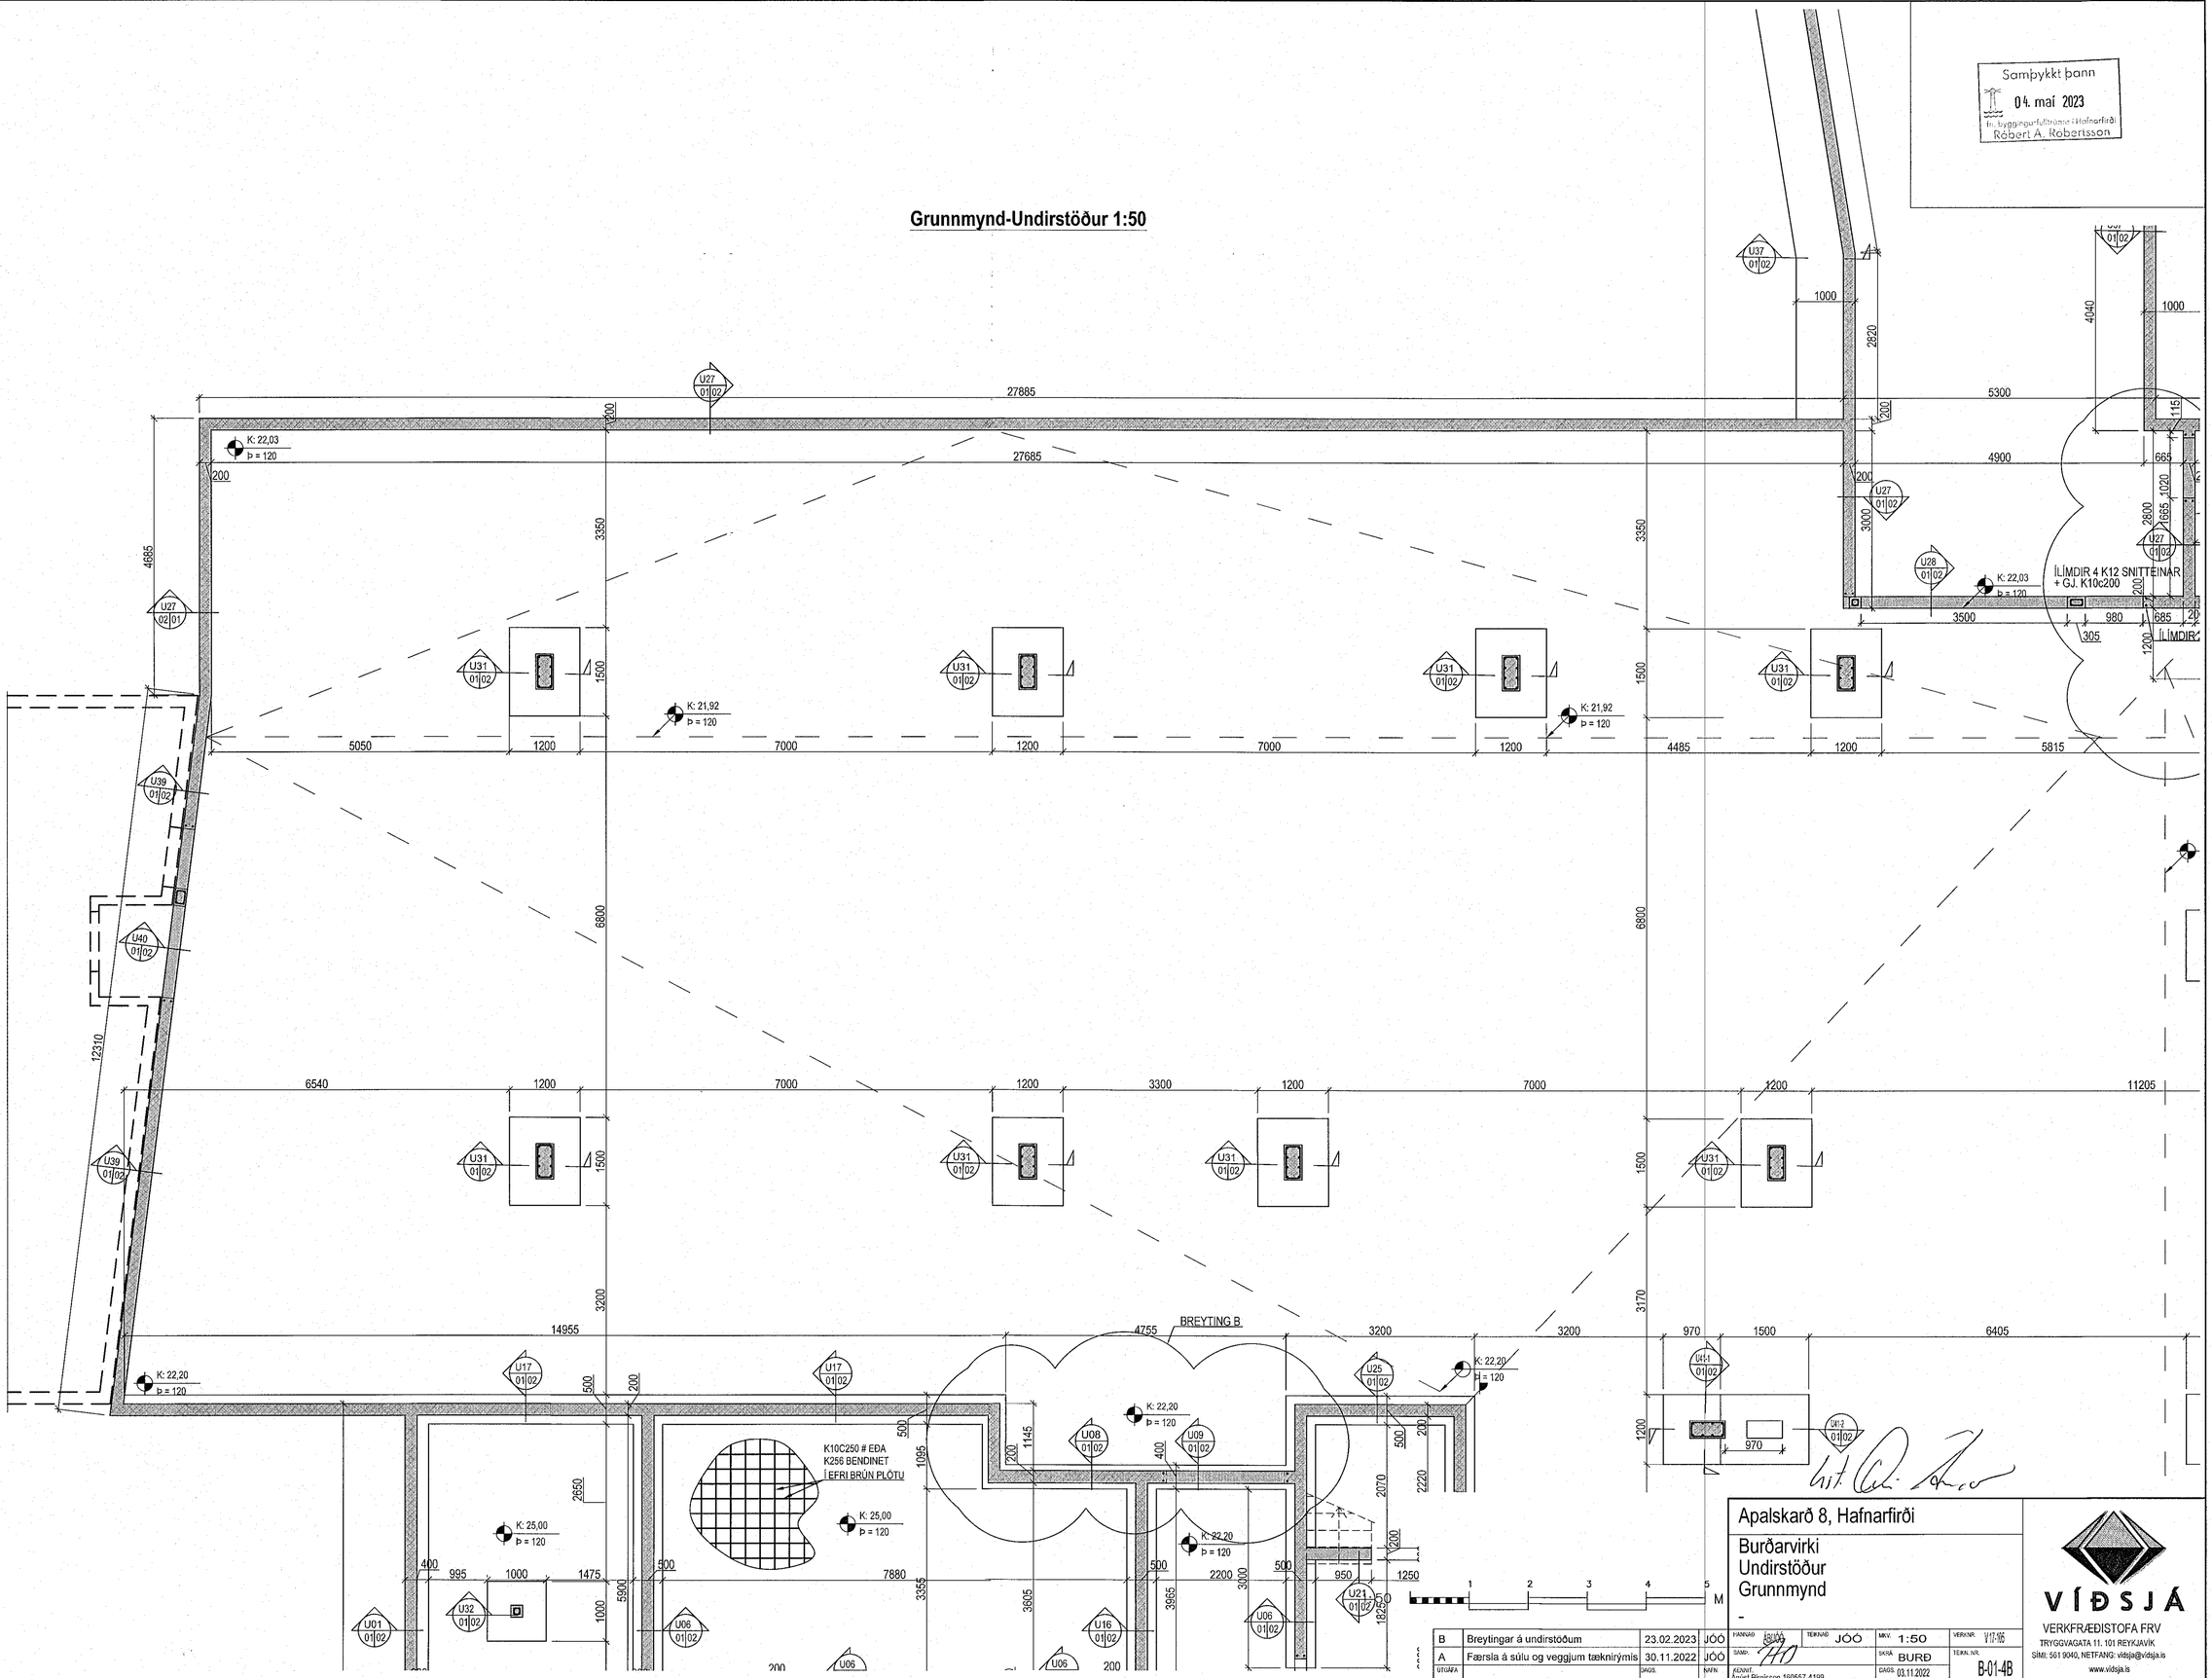

B	Breytingar á undirstöðum	23.02.2023	JÓÓ	HANNAÐ: JÓÓ	TEIKNAÐ: JÓÓ	MKV. 1:50
A	Færsla á súlu og veggjum tæknirýmis	30.11.2022	JÓÓ	SAMÞ.	SKOÐ. BURÐ	VERKNR. V-17-166
ÚTGÁFA		DAGS.	MÁN	ÁBYRGÐ: Ágúst Birgisson 180557-4199	DAGS. 03.11.2022	TEIKN. NR. B-01-4B

Apalskarð 8, Hafnarfirði

Burðarvirki
Undirstöður
Grunnmynd

-

VÍÐSJÁ
VERKFRÆÐISTOFA FRV
TRYGGVAGATA 11, 101 REYKJAVÍK
Sími: 561 9040, NETFANG: vidsja@vidsja.is
www.vidsja.is