


Grunnmynd-Undirstöður 1:50

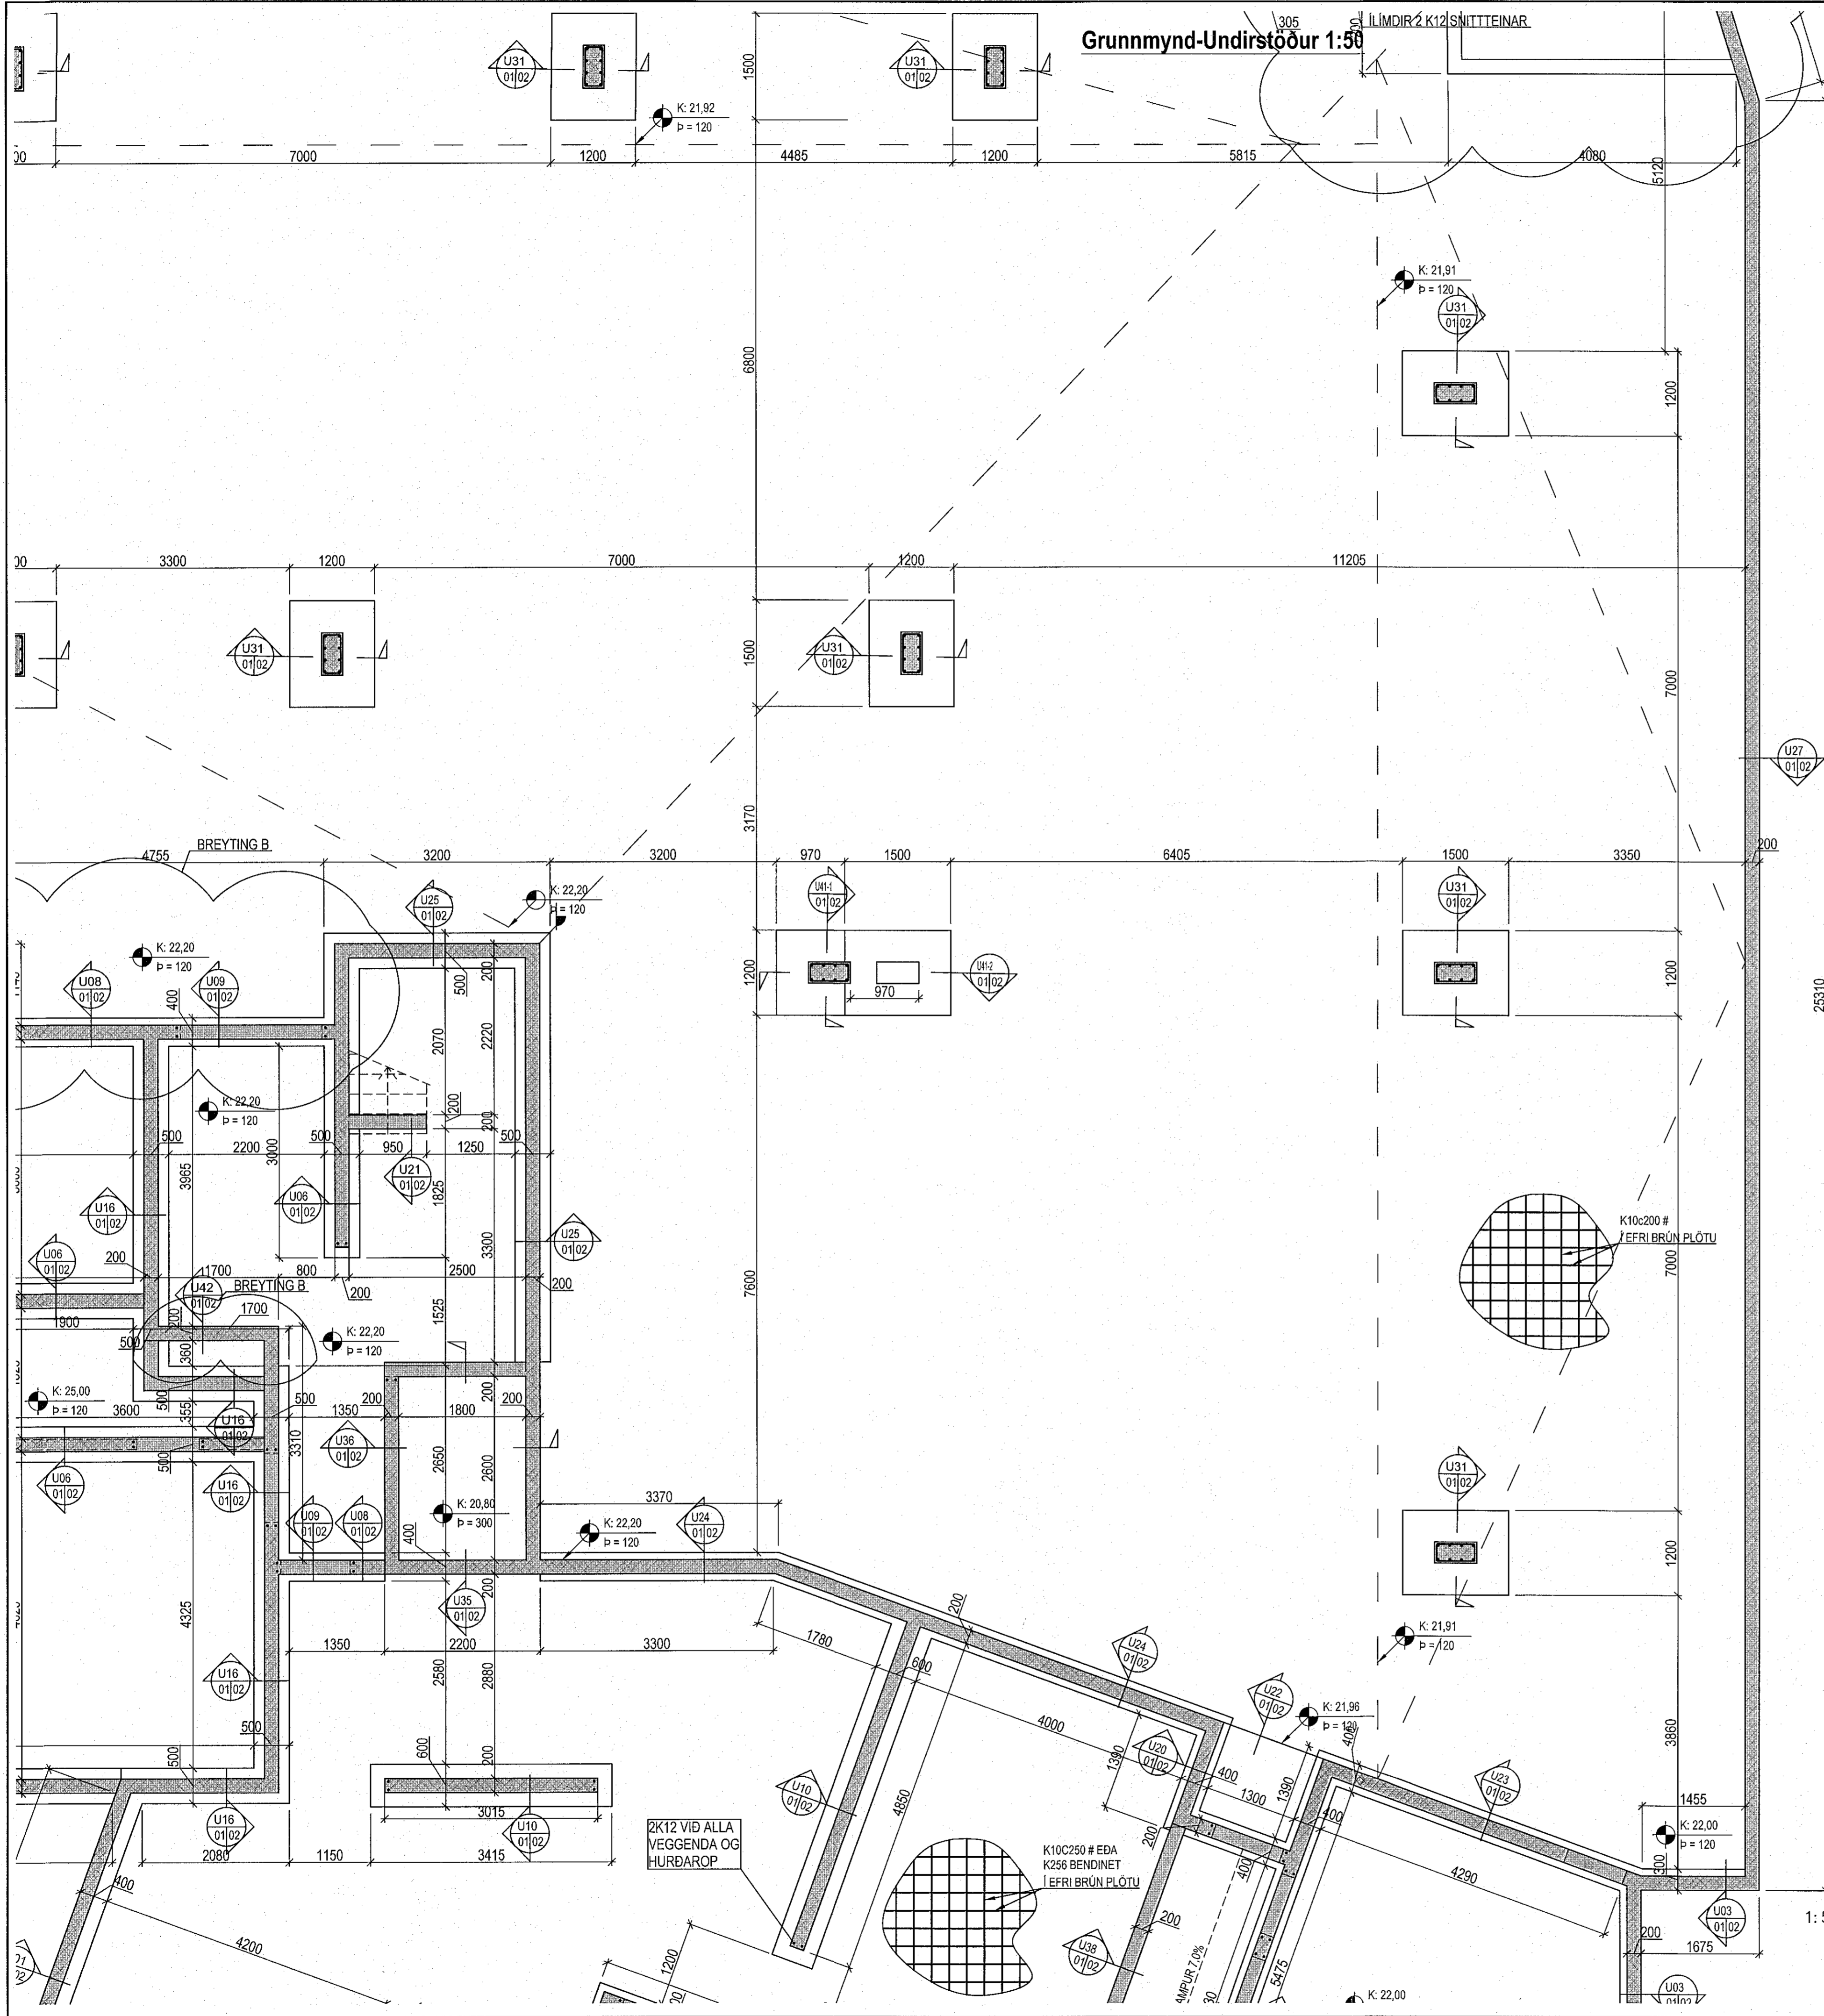


Samþykkt þann  
04. maí 2023  
Ím. Lyggingarfulltrúi og Hlutfærir  
Róbert A. Róbertsson

Apalskarð 8, Hafnarfirði

Burðarvirki  
Undirstöður  
Grunnmynd

**VÍÐSJA**  
VERKFRÆÐISTOFA FRV  
TRYGGVAGATA 11, 101 REYKJAVÍK  
SÍMI: 561 9040, NETFANG: vidsja@vidsja.is  
www.vidsja.is

B	Breytingar á undirstöðum	23.02.2023	JÓÓ	FRÁMÍÐ	TEKNIÐ	JÓÓ	SKV.	1:50	VERKNR.	V17-105
A	Færsla á súlu og veggjum tæknirýmis	30.11.2022	JÓÓ	SAK.	740	SAKA	BURD		TEKNI NR.	
	ÚTGAFA	DAGS	NAFN	KENNT.	AGUST Erlingsson 160557-4199	DAGS	03.11.2022			B-01-5B

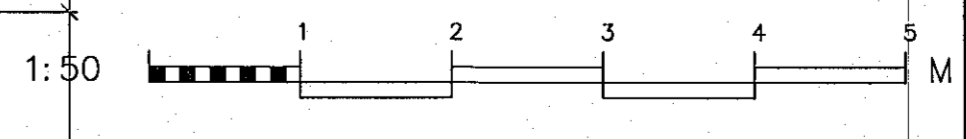

*bit. R. R.*