Samþykkt þann
04. maí 2023
fh. byggingarfulltrúans í Hafnarfirði
Róbert A. Róbertsson

Grunnmynd-Undirstöður 1:50

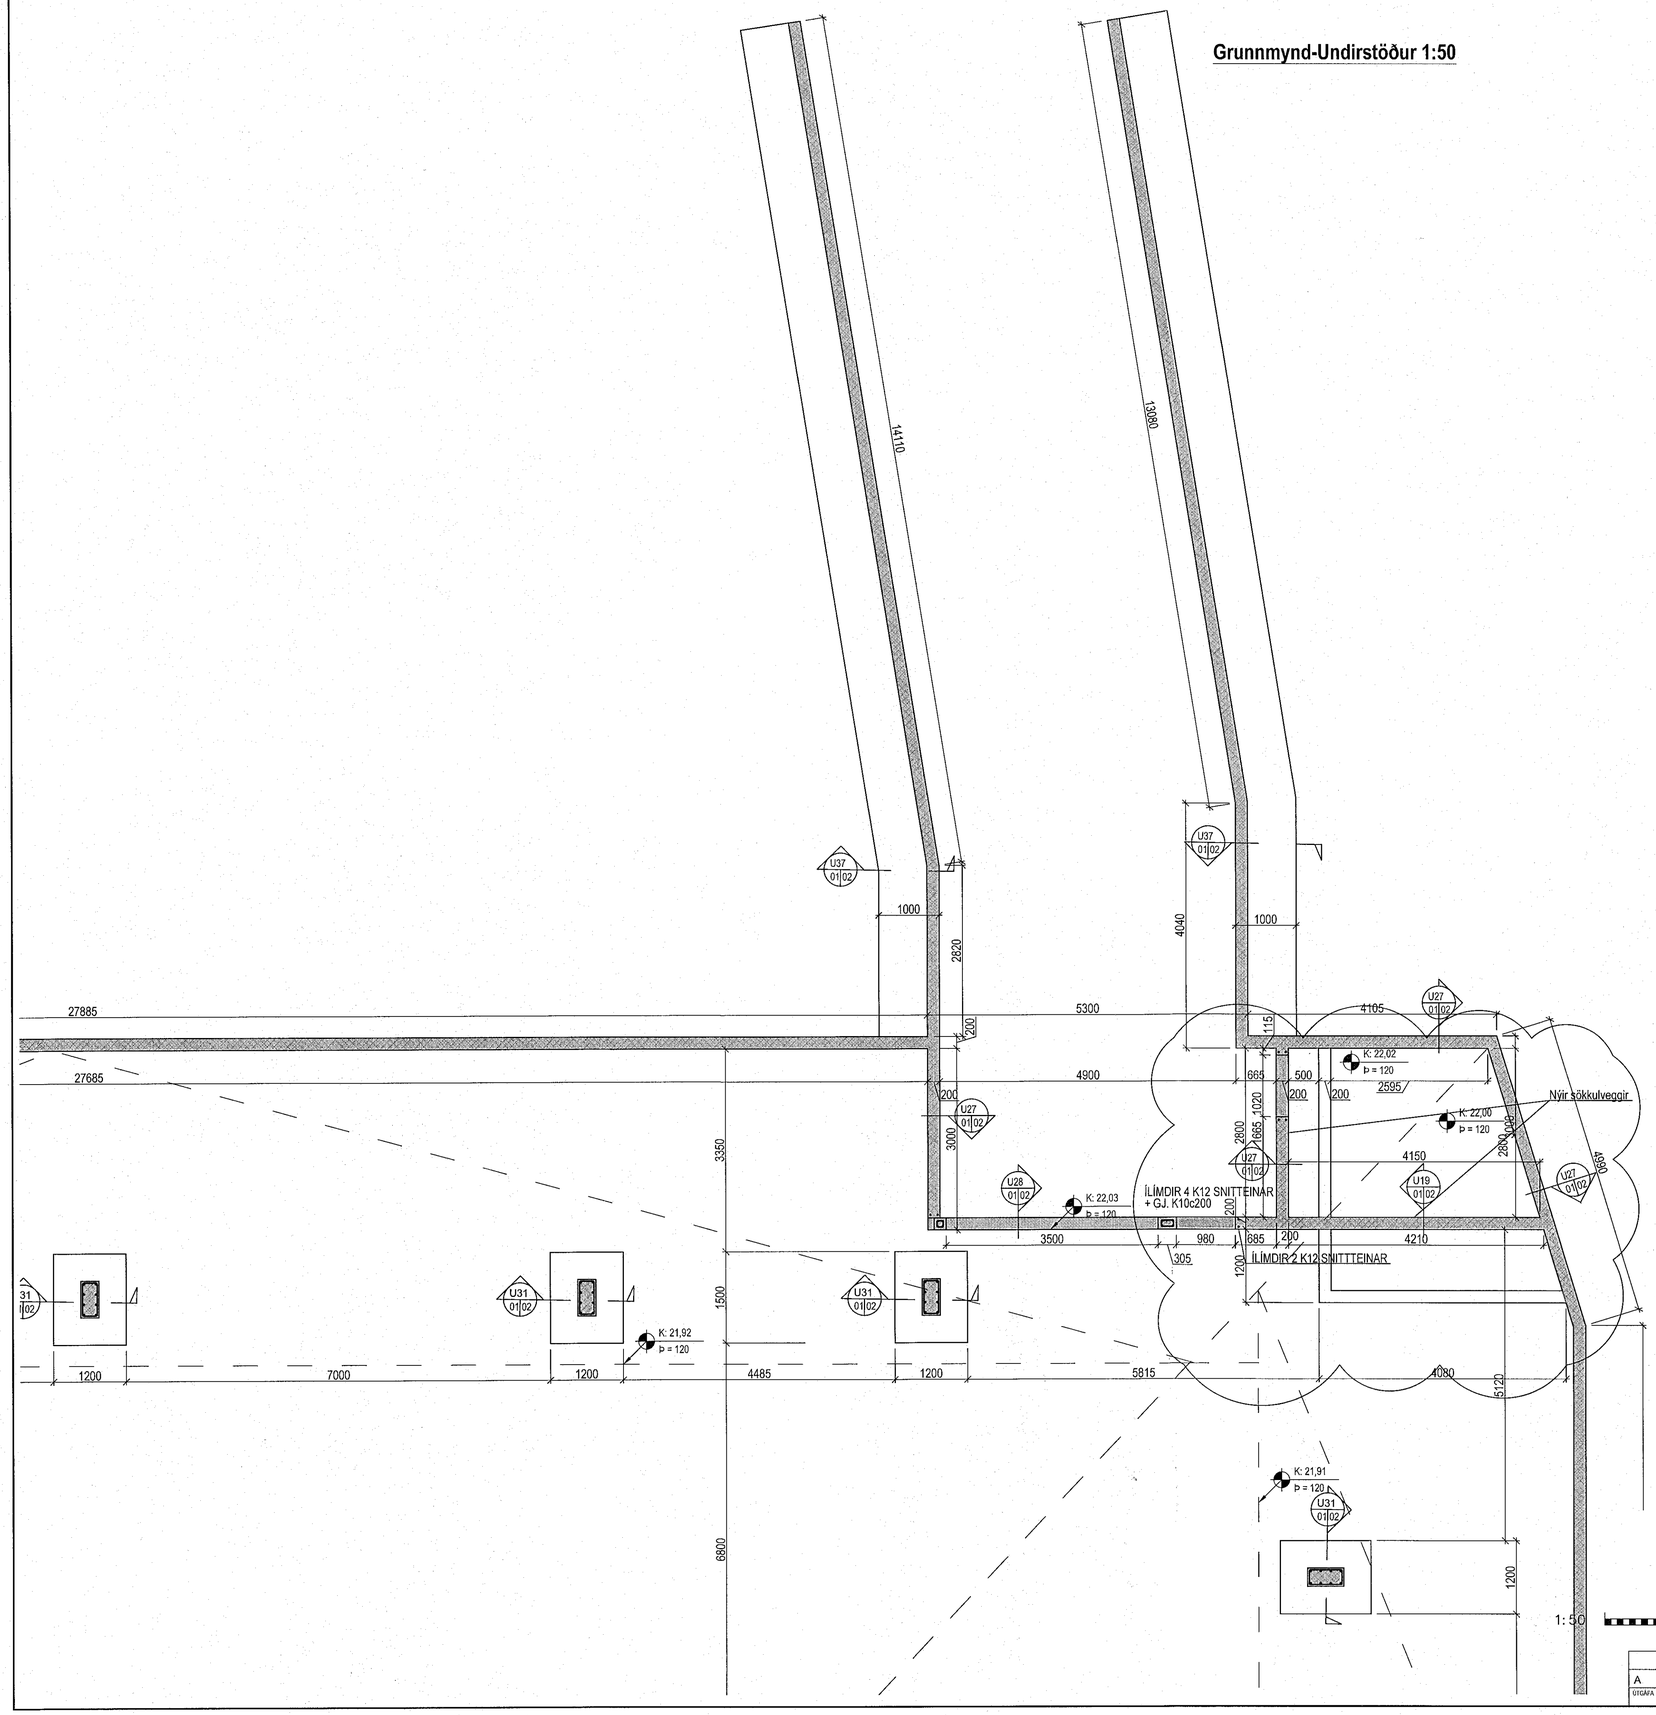

				HANNAÐ ÁBJÓÓ	TEIKNAÐ JÓÓ	MKV. 1:50	VERKNR. V17-105
A	Færsla á súlu og veggjum tæknirými	30.11.2022	JÓÓ	SAMÞ.		SKRÁ BURÐ	TEIKN. NR. B01-SA
ÚTGÁFA		DAGS.	NAFN	KENNIT. Ágúst Birgisson 160557-4199		DAGS 3.11.2022	

Apalskarð 8, Hafnarfirði

Burðarvirki
Undirstöður
Grunnmynd

-

VÍÐSJÁ
VERKFRÆÐISTOFA FRV
TRYGGVAGATA 11, 101 REYKJAVÍK
SÍMI: 561 9040, NETFANG: vidsja@vidsja.is
www.vidsja.is