


Yfirlitsmynd-Plata yfir kjallara 1:100

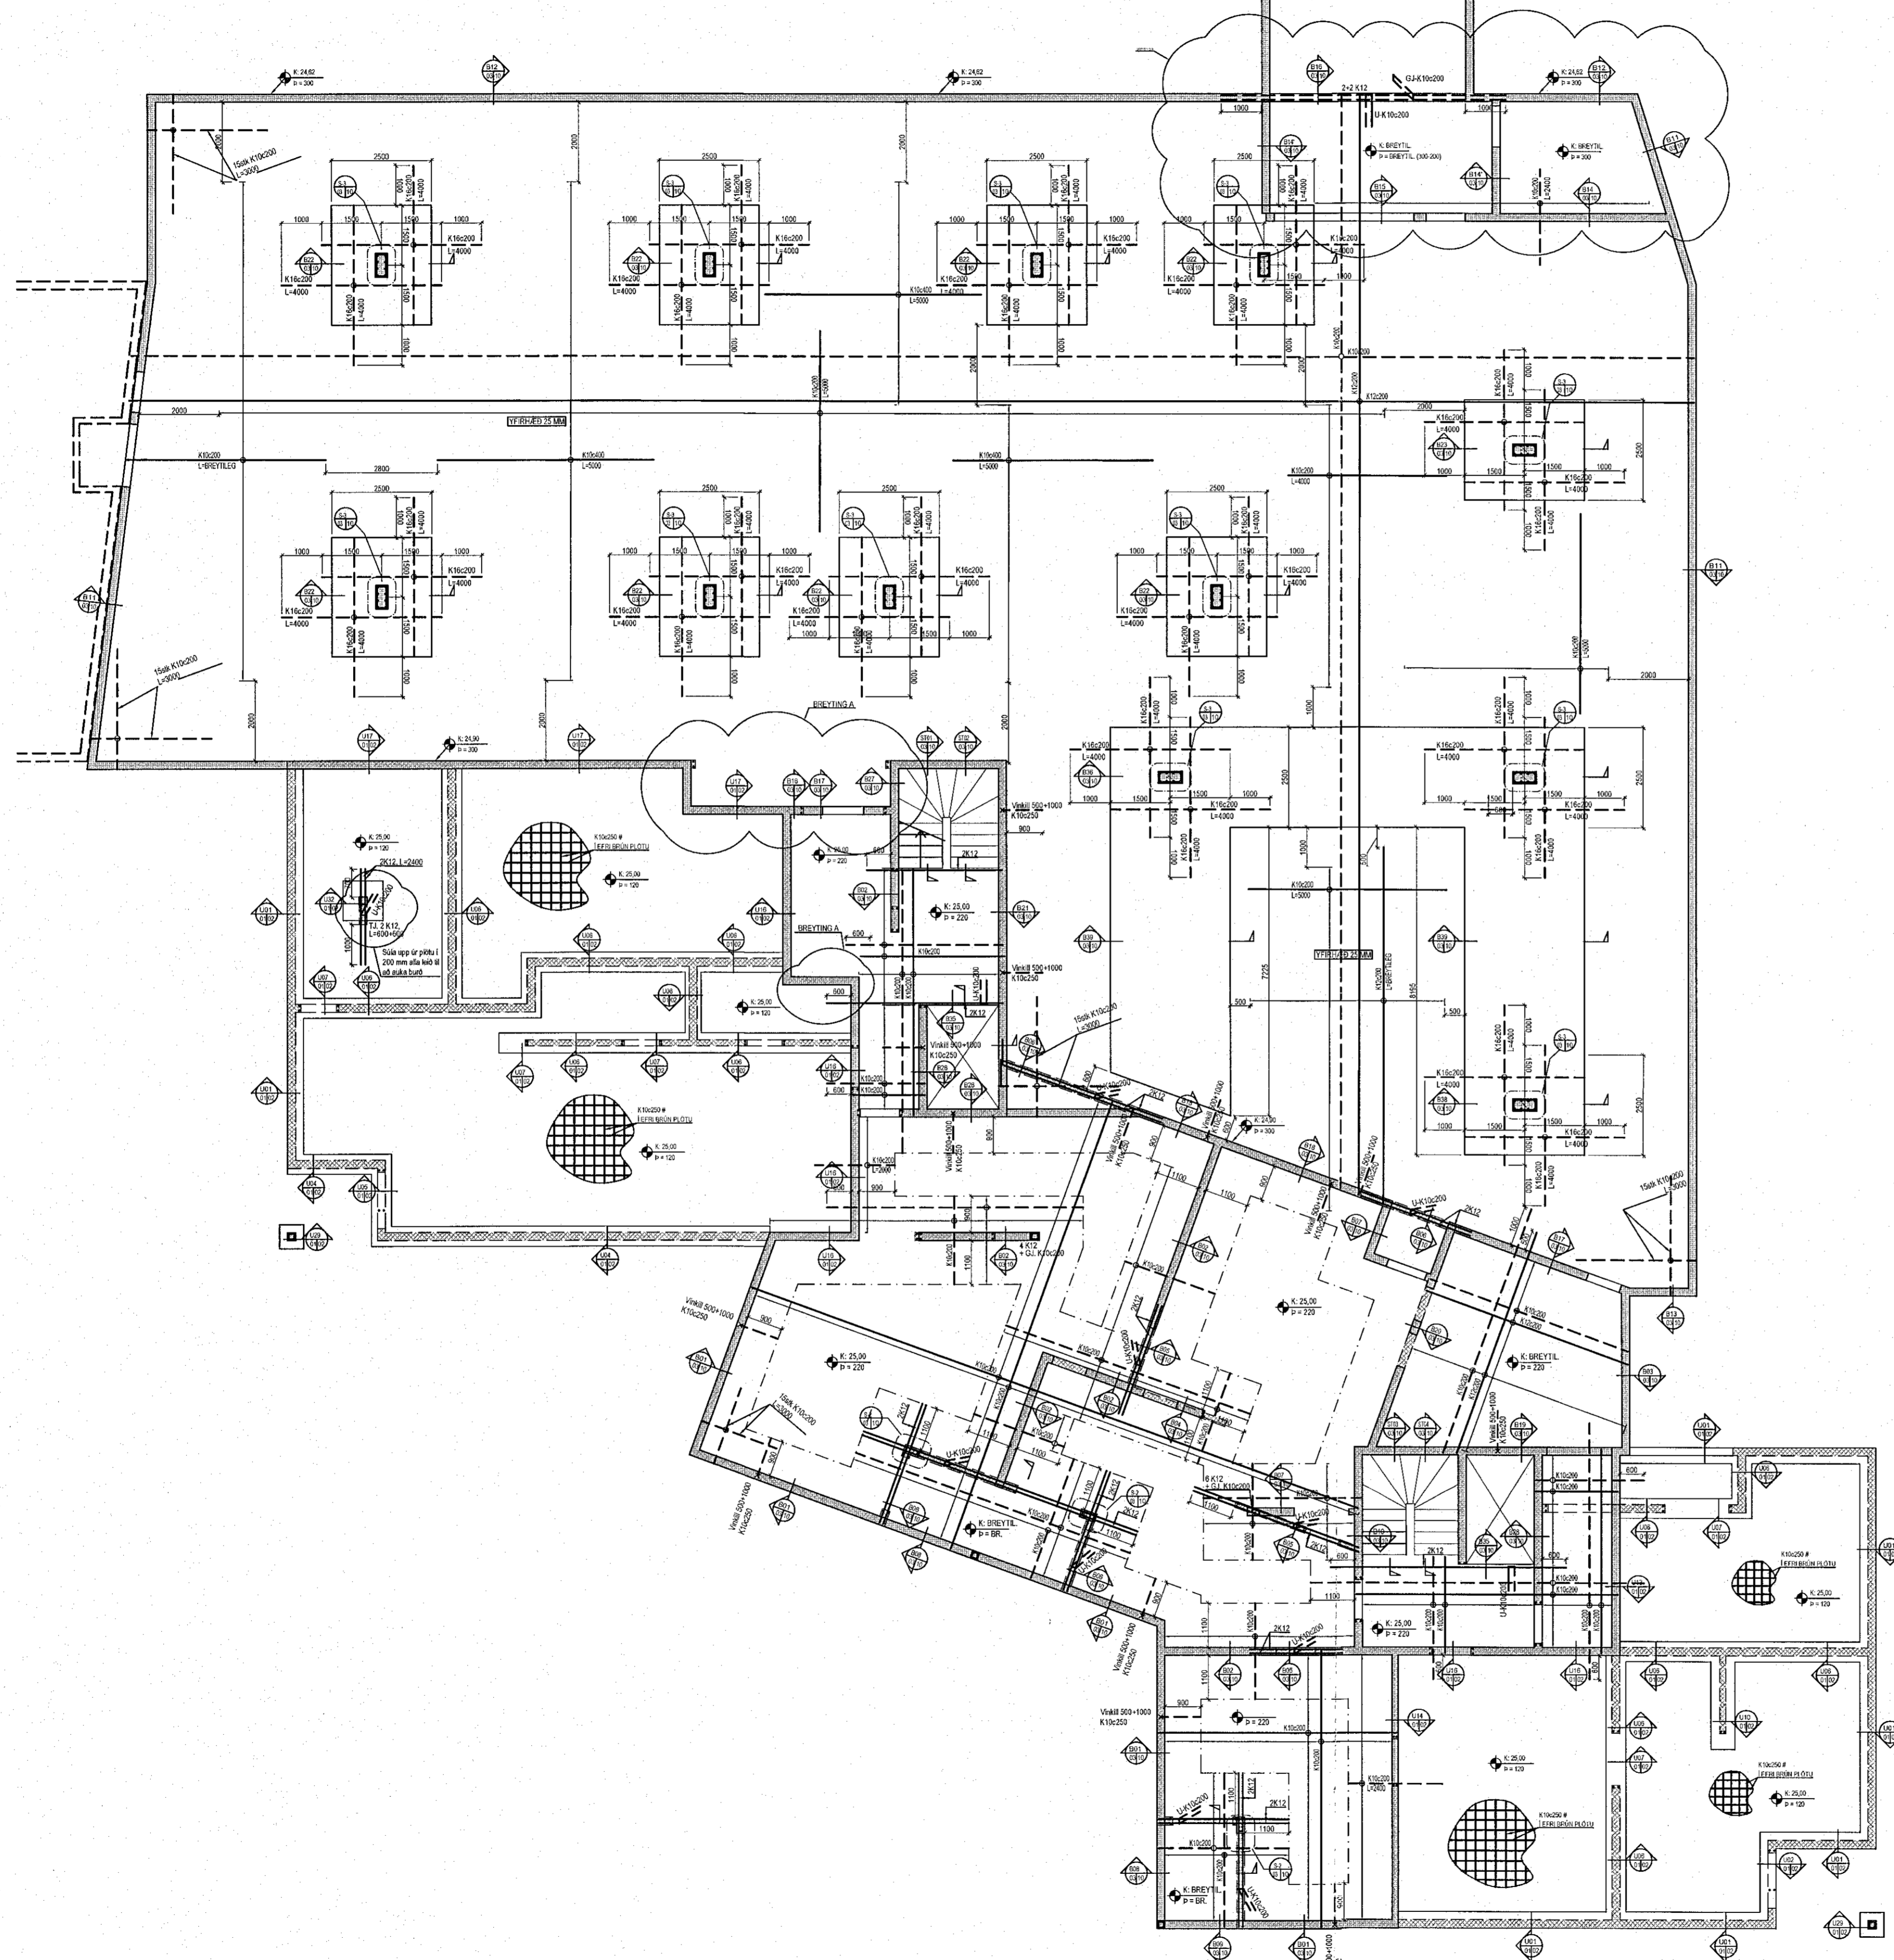

Art. R. R.

Apalskarð 8, Hafnarfirði

Burðarvirki
 Plata yfir kjallara
 Yfirlitsmynd

VÍÐSJA
 VERKFRÆÐISTOFA FRV
 TRYGGVAGATA 11, 101 REYKJAVÍK
 Sími: 561 9040, Netfang: vidsja@vidsja.is
 www.vidsja.is

B	Breytt snió og hæðarkótar	17.03.2023	JÓÓ	SAKNAÐUR	JÓÓ	MÁK:	1:100	VERKFRÆÐI:	VÍ-105
A	Tilfærsla á steiptum veggjum	23.02.2023	JÓÓ	SAKNAÐUR	JÓÓ	SAKNAÐUR	BURD	TEKNIK:	
UTGÁFA		DAGS:	NAFN:	KEGNA:	AGOST ÞRIGGISSON 100557 4199	DAGS:	17.01.2023		B-03-1B