



Grunnmynd-Plata yfir kjallara 1:50

Samþykkt þann
04. maí 2023
Róbert A. Róbertsson

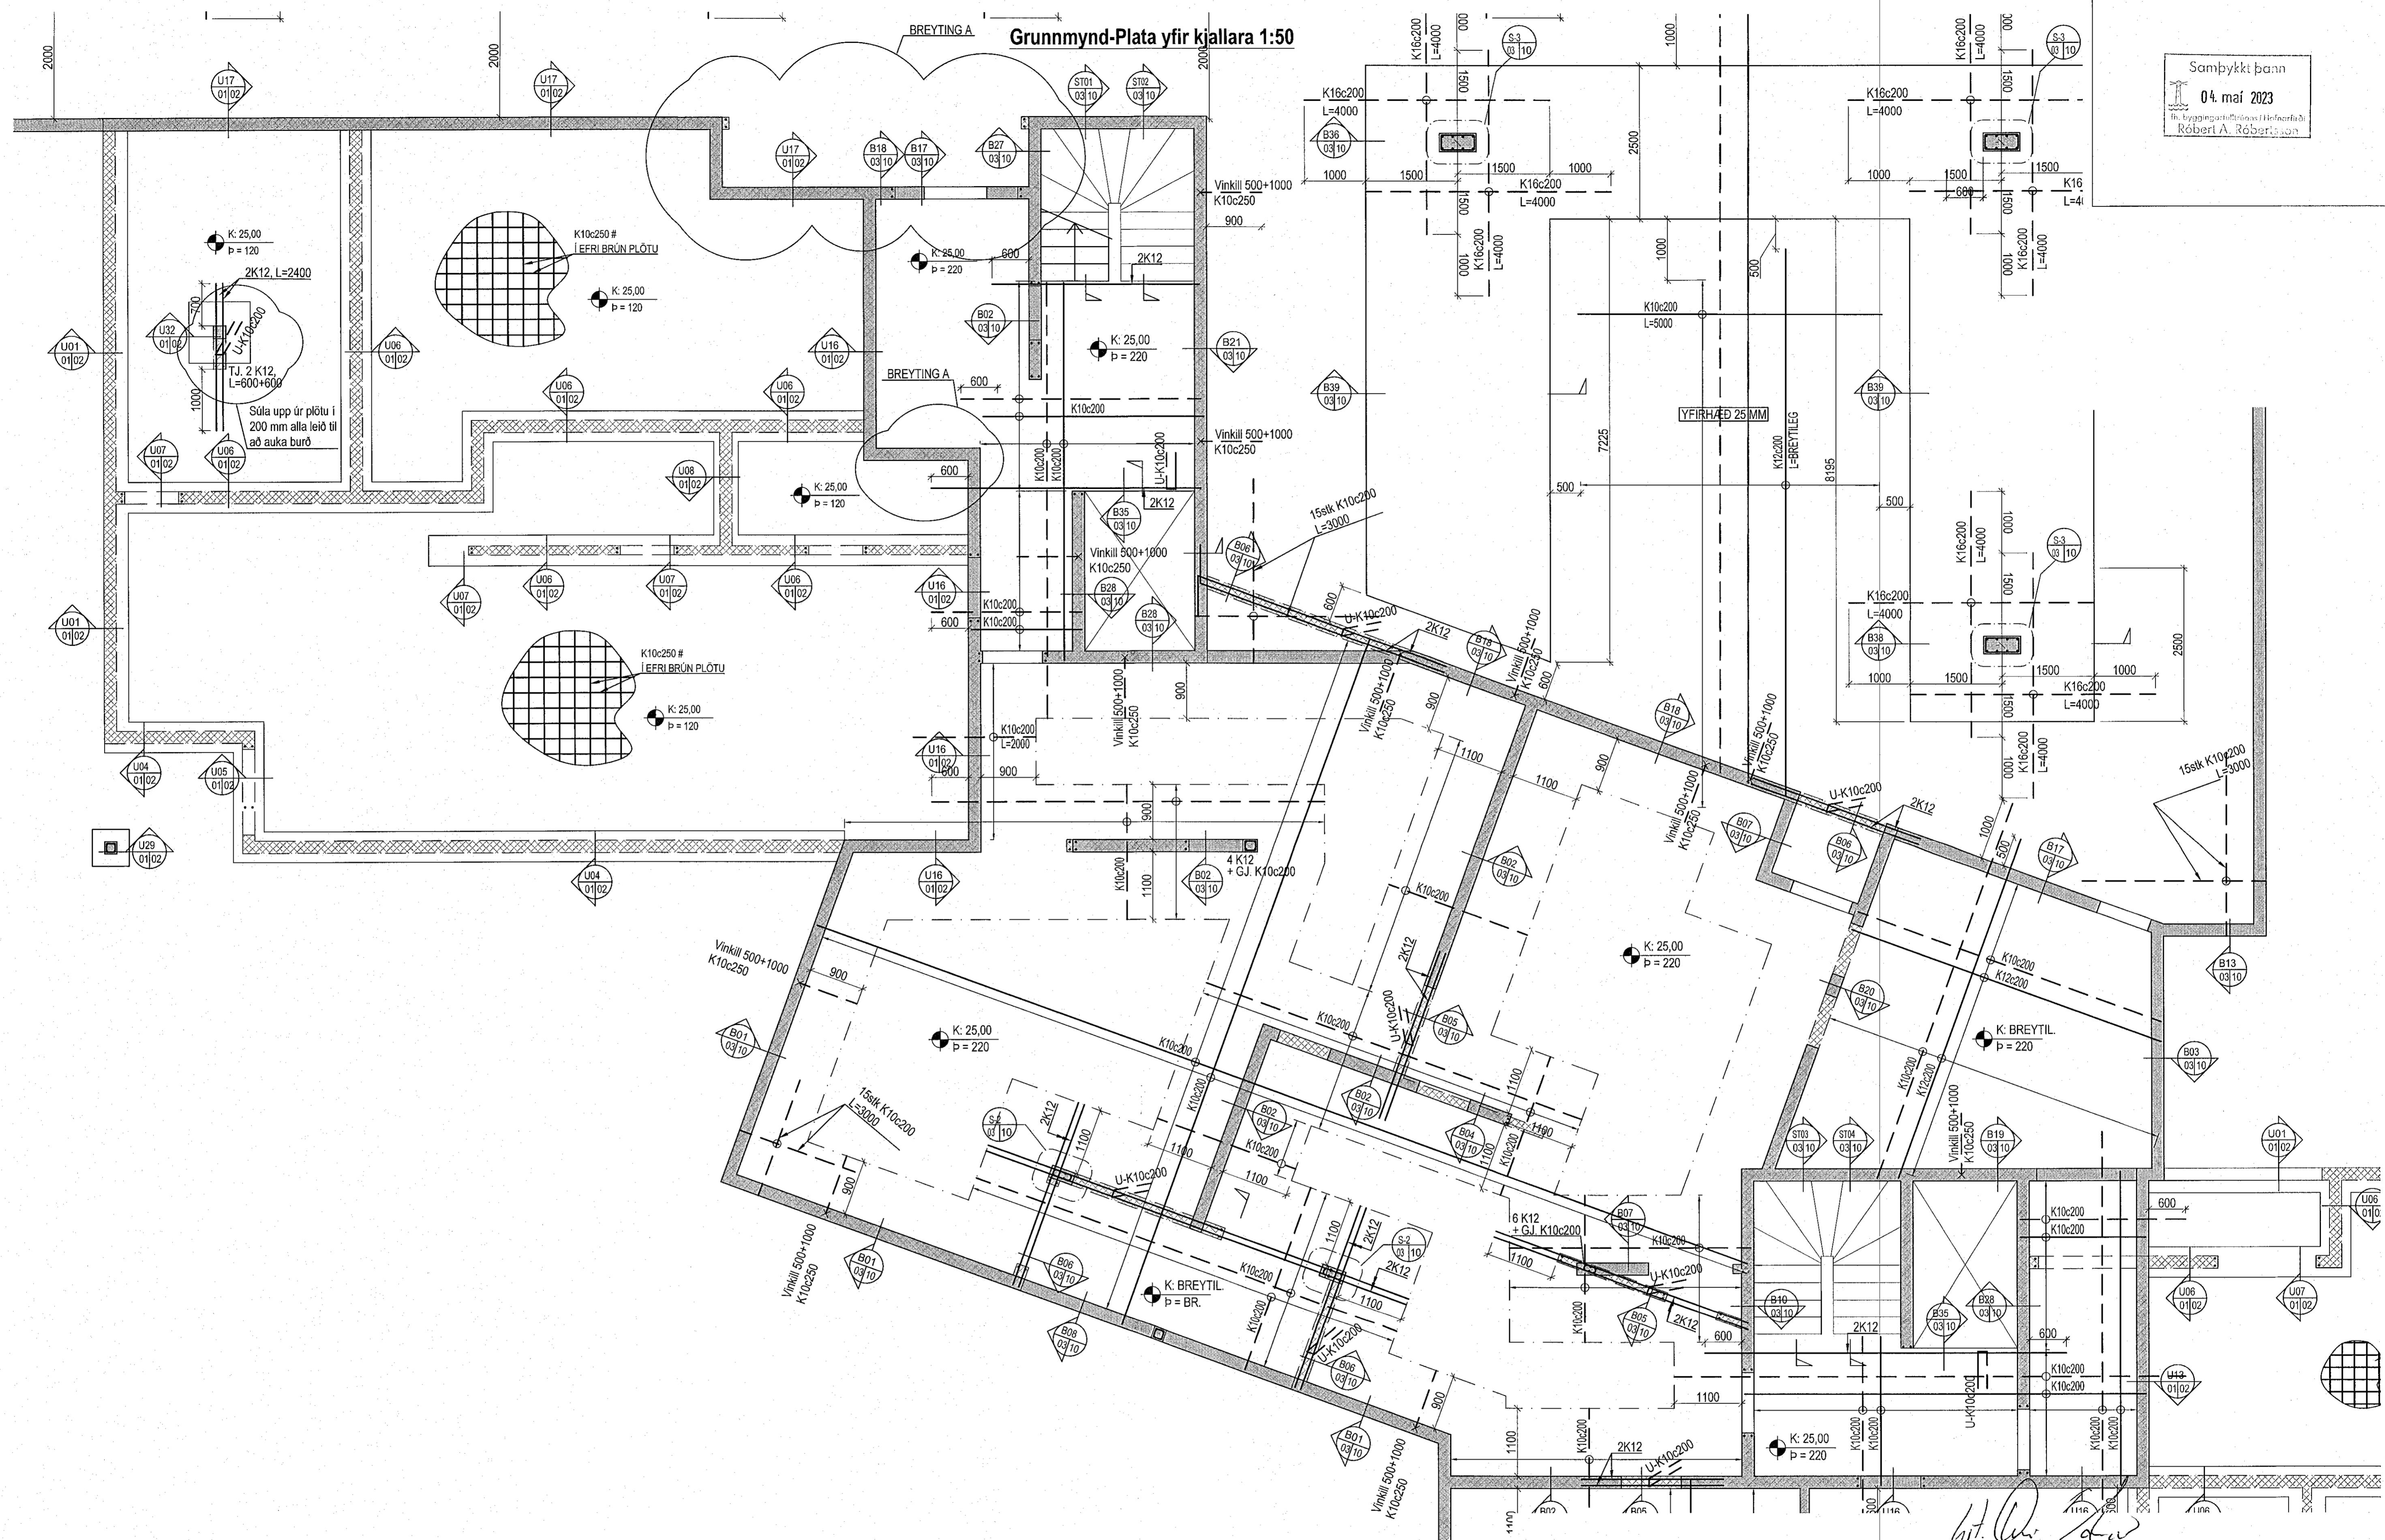

Deiljárn skulu vera K10c250 nema annað sé tekið fram. Setja skal 2K12 kringum op og við veggenda (sem skýlast 600mm út fyrir op), nema annað sé tekið fram.
Dæmigerð snið eru sýnd á teikningu B-09 og glida þau nema annað sé sýnt hér.

Steyptugæði:
Veggir og innplötur: C25/30
Svalagölf og önnur óvarin steypa: C35/40

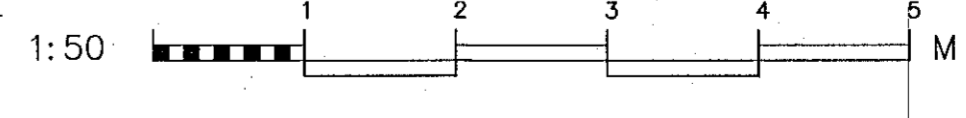

Apalskarð 8, Hafnarfirði
Burðarvirki
Plata yfir kjallara
Grunnmynd

VERKFRÆÐISTOFA FRV
TRYGGVAGATA 11, 101 REYKJAVÍK
SÍMI: 561 9040, NETFANG: vidsja@vidsja.is
www.vidsja.is

UNNIÐ	8B.00	TEKNIÐ	JÓÓ	SKALA	1:50	VEIÐAR	17.05
A	Tilfærsla á steyptum veggjum	23.02.2023	JÓÓ	SKAÐA	BURD	TEKNA	NR.
ÚTGAFA		DAGS	NAFN	REKNI	DAGS	17.01.2023	BURD
			Agúst Bergsson 190557-4199				