Grunnmynd-Plata yfir kjallara 1:50

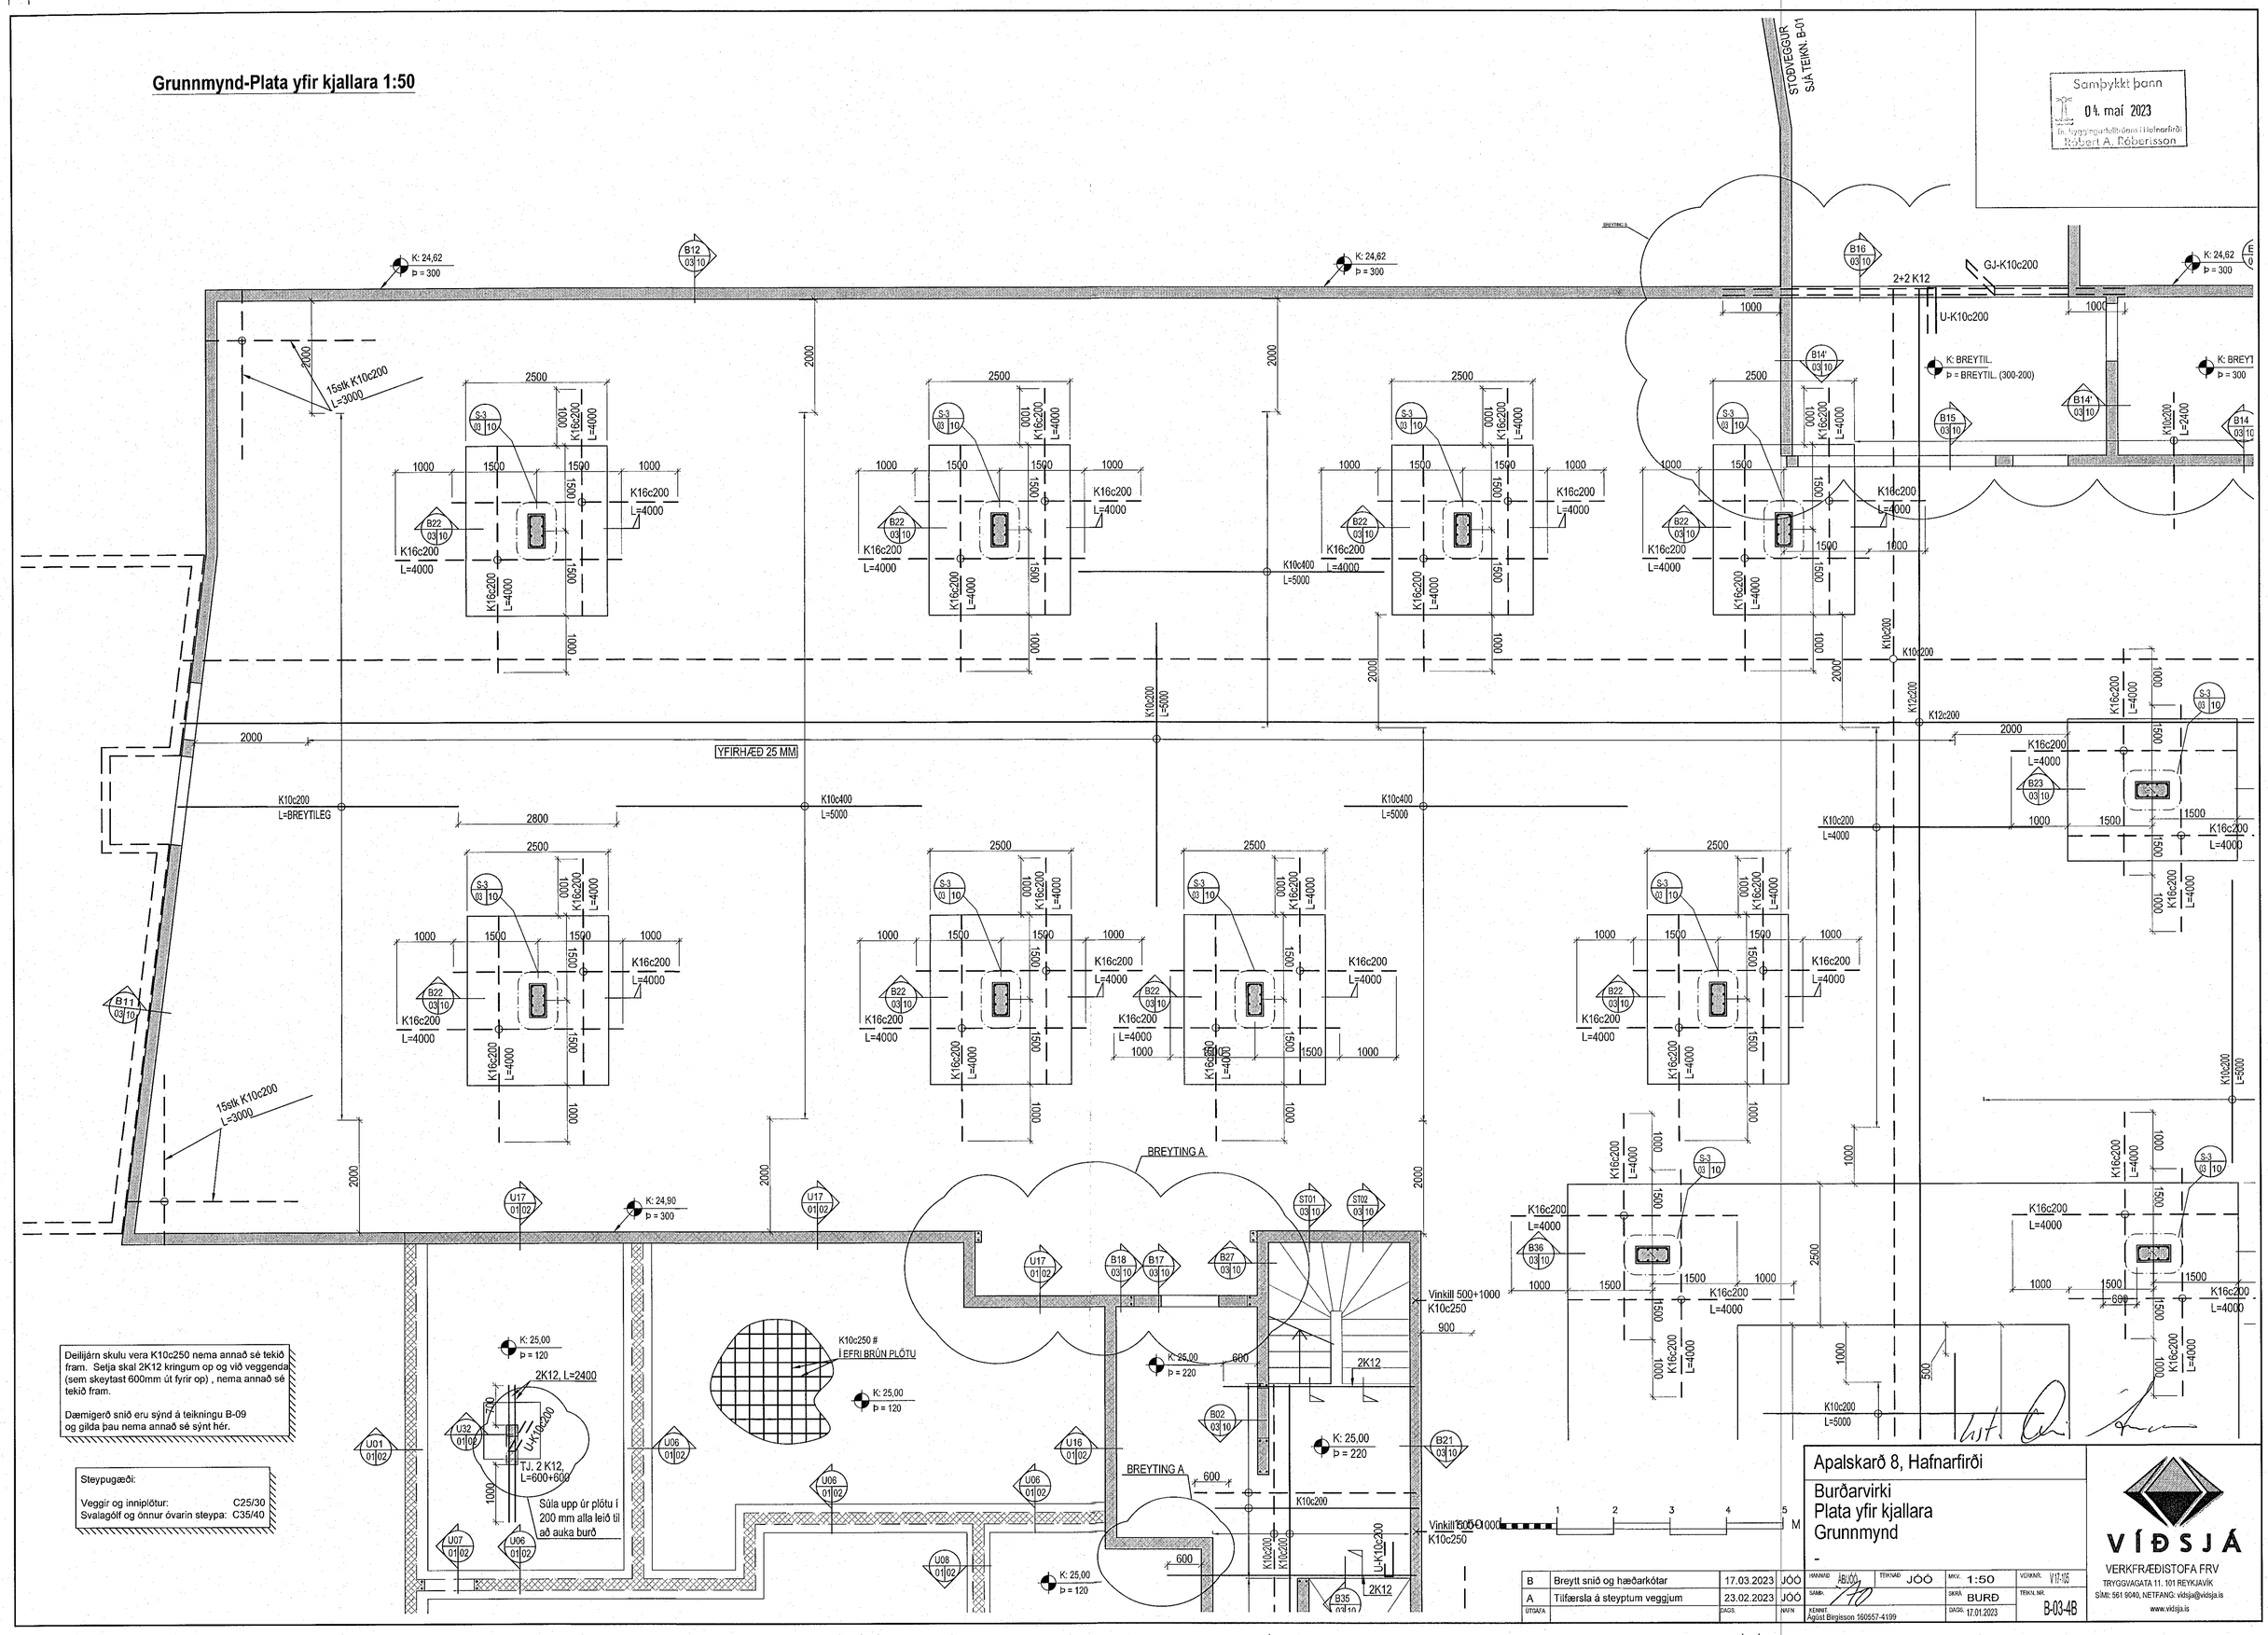

Apalskarð 8, Hafnarfirði

Burðarvirki
Plata yfir kjallara
Grunnmynd
-

ÚTGÁFA		DAGS.	NAFN
B	Breytt snið og hæðarkótar	17.03.2023	JÓÓ
A	Tilfærsla á steyptum veggjum	23.02.2023	JÓÓ

HANNAÐ ÁBJÓÓ | TEIKNAÐ JÓÓ | MKV. 1:50 | VERKNR. V17-105
SAMÞ. | SKRÁ BURÐ | TEKN. NR. B-03-4B
KENNIT Ágúst Birgisson 160557-4199 | DAGS. 17.01.2023

VÍÐSJÁ
VERKFRÆÐISTOFA FRV
TRYGGVAGATA 11, 101 REYKJAVÍK
SÍMI: 561 9040, NETFANG: vidsja@vidsja.is
www.vidsja.is