


Grunnmynd-Plata yfir kjallara 1:50

Samþykkt þann
04. maí 2023
Byggingarfulltrúi stífráðgjafi
Robert A. Róbertsson

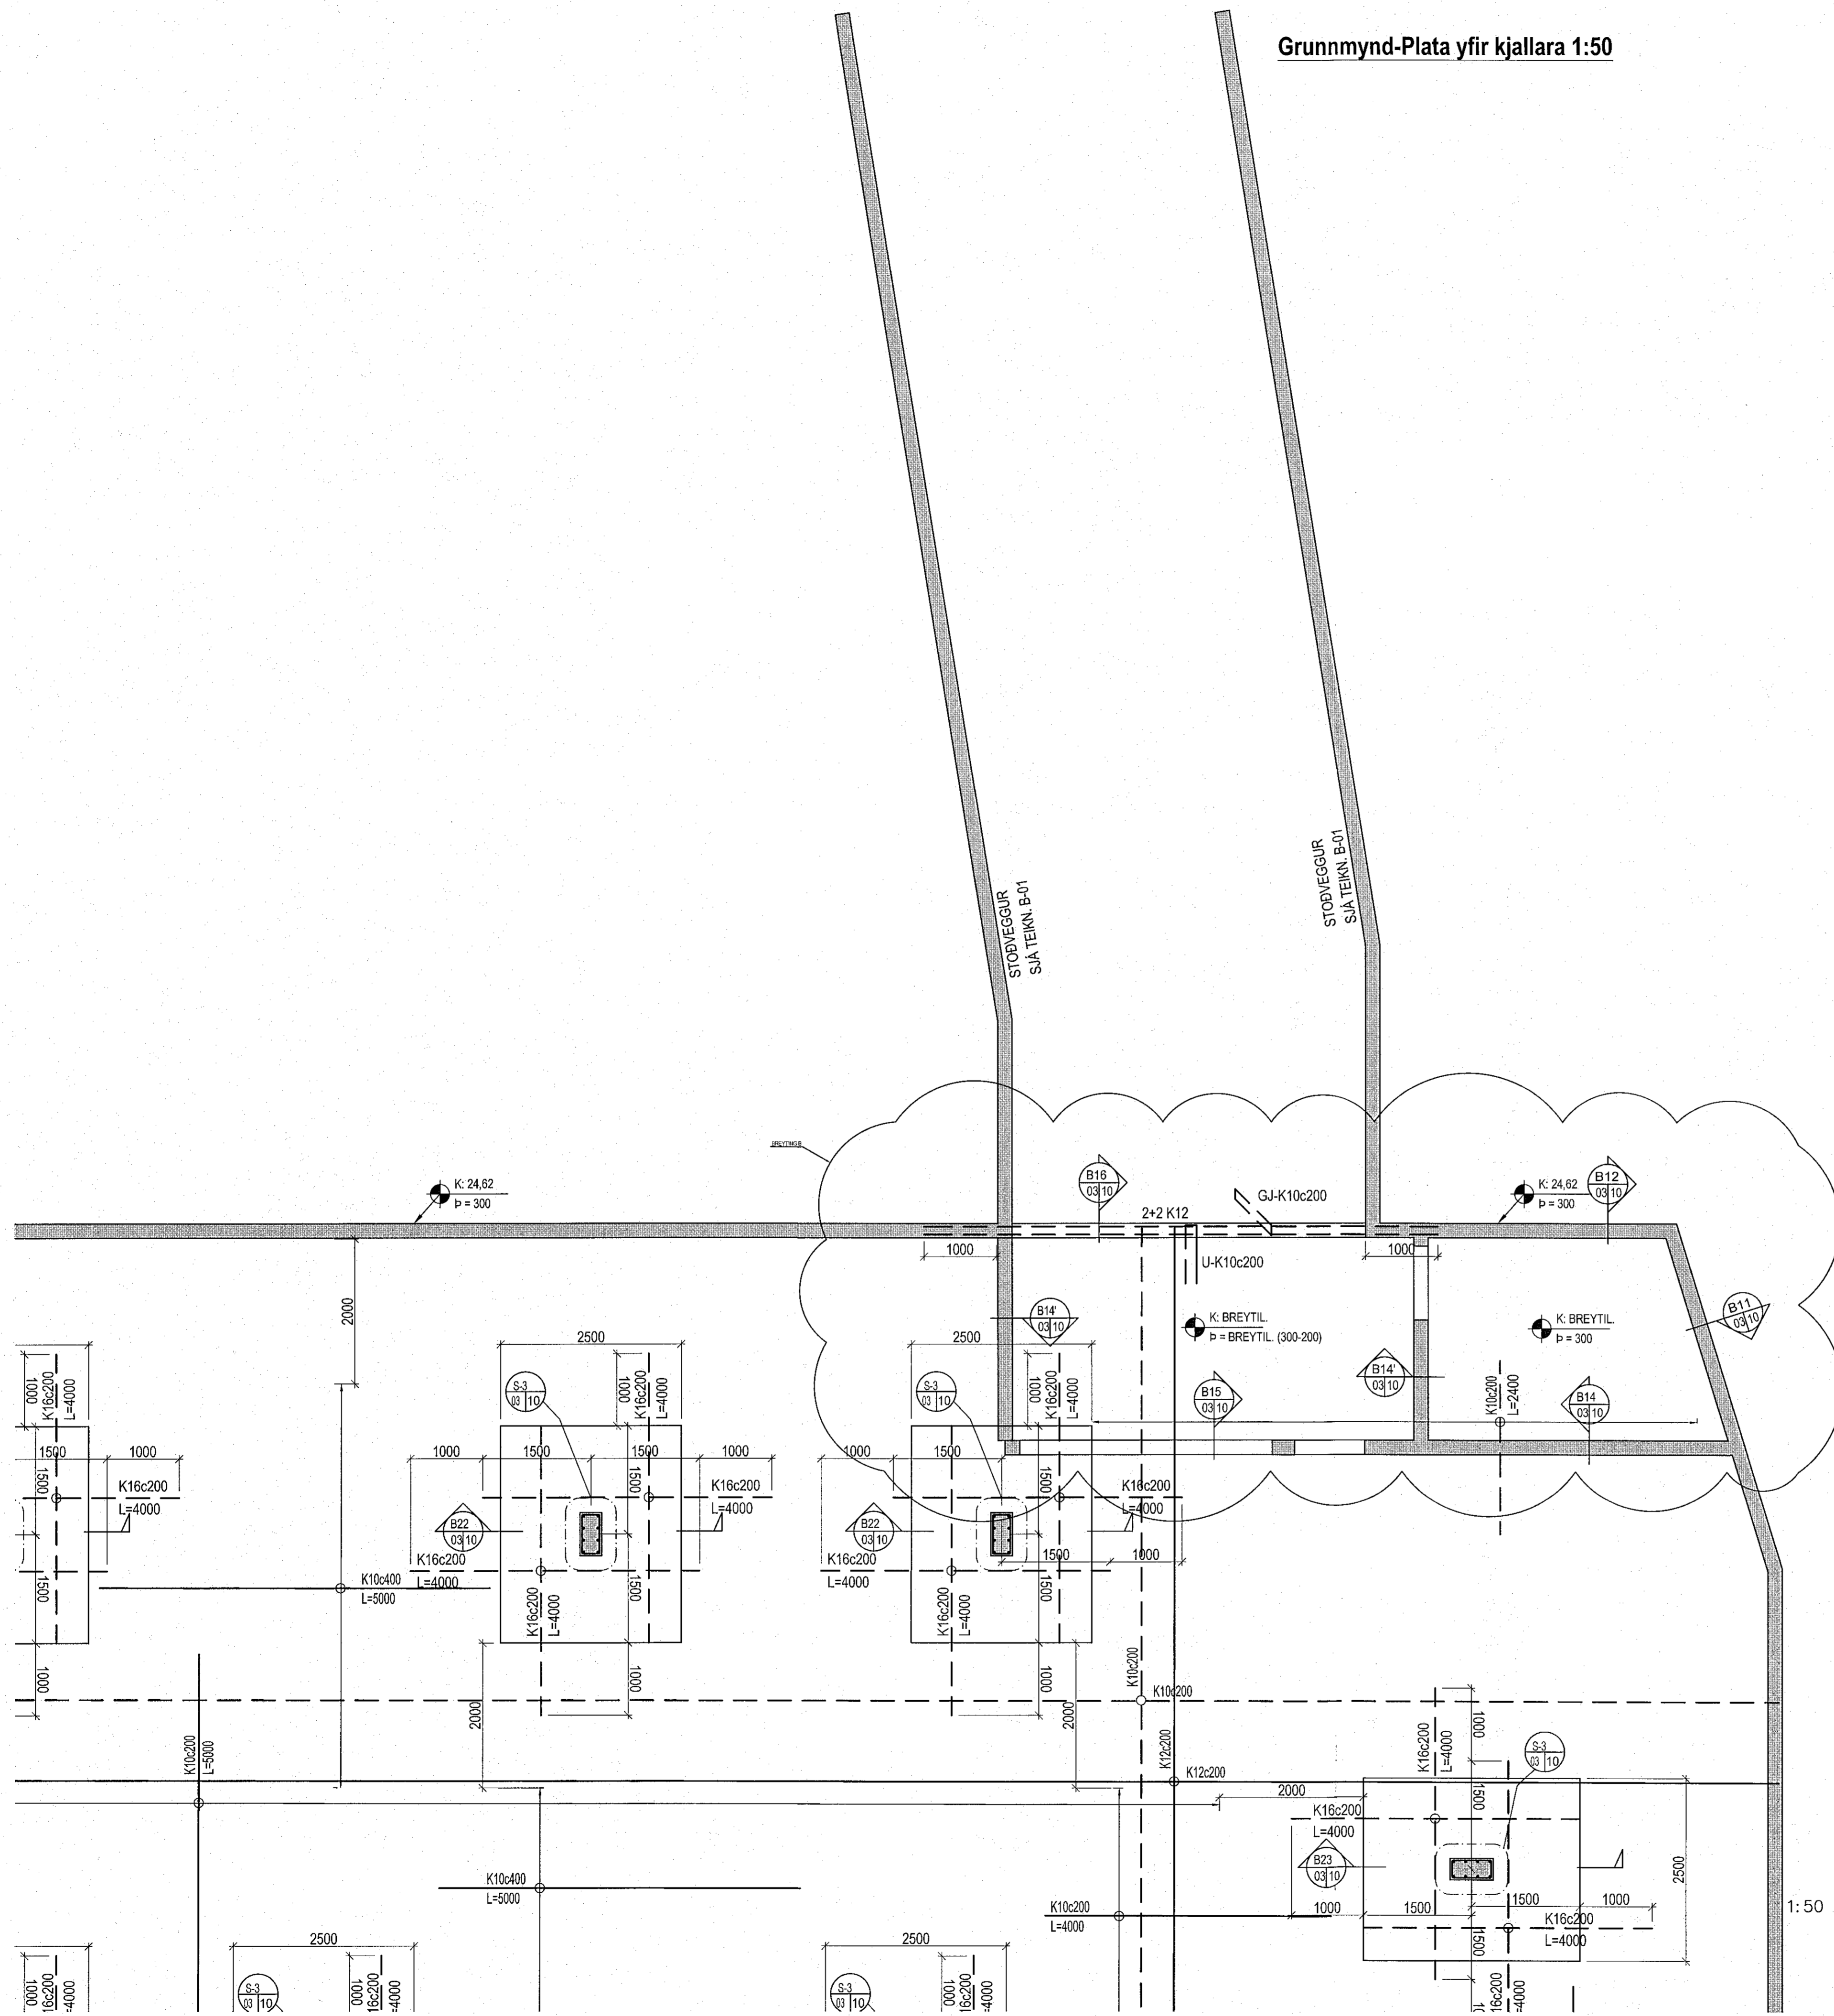

Deilijárn skulu vera K10c250 nema annað sé tekið fram. Setja skal 2K12 kringum op og við veggenda (sem skýlast 600mm út fyrir op), nema annað sé tekið fram.
Dæmigerð snið eru sýnd á teikningu B-09 og glíða þau nema annað sé sýnt hér.

Steyppugæði:
Veggir og innplötur: C25/30
Svalagólf og önnur óvarin steypa: C35/40

hjt. R. R.

Apalskarð 8, Hafnarfirði

Burðarvirki
Plata yfir kjallara
Grunnmynd

FRÁMUND	ÁRÚÐ	TEKNI	JÓÓ	MÁV.	1:50	VEIKIR	17.03
B	Breytt snið og hæðarkötur	17.03.2023	JÓÓ	SKRÁ	BURD	TEKNI NR.	B-03-6A
ÚTGAFA		DAGS.	NAFN	HEFNI	DAGS.		
			Agust Róbertsson	190557-4199	17.01.2023		