


Samþykkt þann
04. maí 2023
Byggingarfallstíma í Hafnarfirði
Róbert A. Róbertsson

VALKOSTIR VIÐ UPPHENGJÁRN Í FLJÓTANDI VEGGJUM

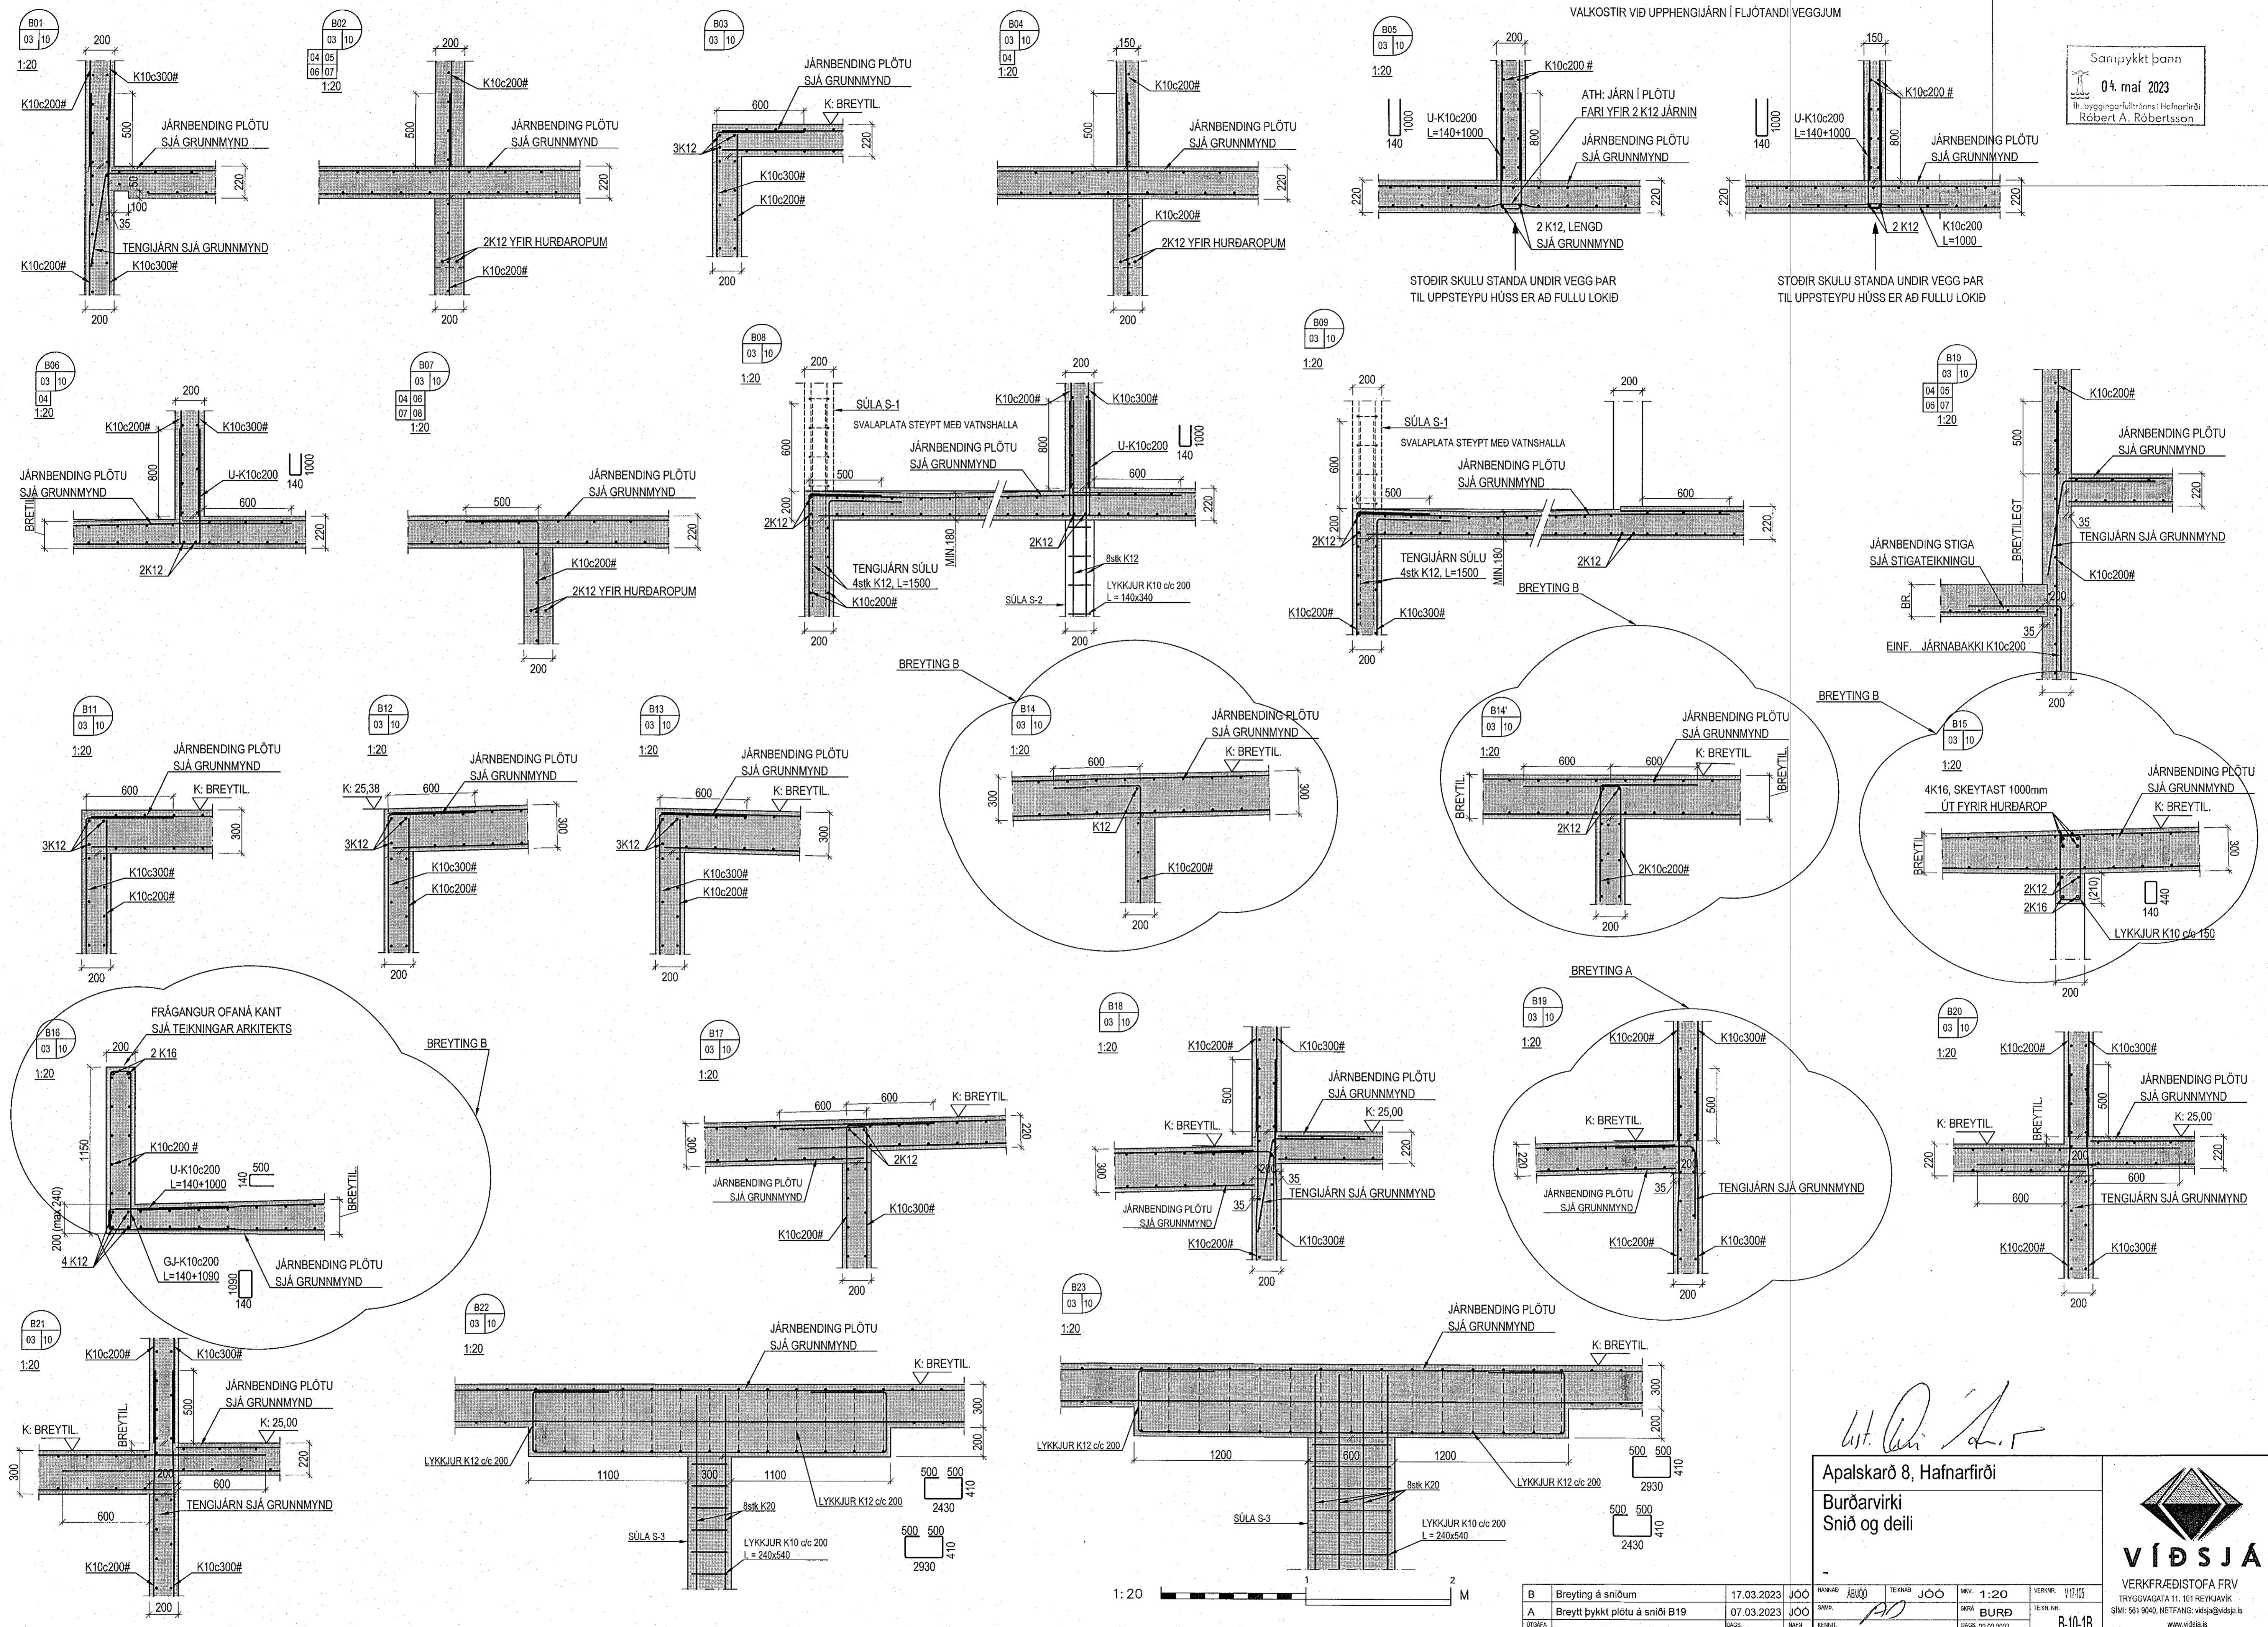

STOÐIR SKULU STANDA UNDIR VEGG ÞAR TIL UPPSTEYPU HÚSS ER AÐ FULLU LOKIÐ

STOÐIR SKULU STANDA UNDIR VEGG ÞAR TIL UPPSTEYPU HÚSS ER AÐ FULLU LOKIÐ

BREYTING B

BREYTING B

BREYTING A

BREYTING B

Apaskaró 8, Hafnarfirði

Burðarvirki
Snið og deili



B	Breyting á sniðum	17.03.2023	JÓÓ	SKAÐ	JÓÓ	SKALA	1:20	VERKFR.	VÍÐSJA
A	Breytt þykkt plötu á sniði B19	07.03.2023	JÓÓ	SKAÐ	JÓÓ	SKALA	BURD	TEKNI.	
VIÐA		DAGS	NAFN	RENNT	AGUST Erlingsson 160557-4139	DAGS	22.02.2023		B-10-1B

www.vidsja.is