

Útgáfunúmer aðaluppdráttar  
Aðaluppdrættir samþ. dags.

Undirskrift hönnunarstjóra  
*Helgi Pálsson*


Yfirfarið/samþ.  
Breytingar  
1 2.hæð fjarlægð á byggingu B  
2  
Dags Yfirfarið  
25.03.2022

**Voltorka ehf**  
kt: 410606-1860  
voltorka@voltorka.is

Helgi Pálsson S: 898-4476 helgi@voltorka.is  
Baldvin Ó. Gunnarsson S: 855-3155 baldvin@voltorka.is

Verkefni  
**Dofrahella 2**  
Staður  
**221 Hafnarfjörður**  
Skýring  
**Raflagnir Bygging B**  
Hönnun, Helgi Pálsson  
Kt. 270963-5019  
Mkv 1:50  
Teikningarnúmer 400-01-10  
Teiknað, Hlynur Haraldsson  
Útgáfudagsetning, 21.08.2020  
Land nr. 213113 Útgáfa B  
Verknúmer 2020-058

2x50mm PEH möguleg bílaheðsla, lagt að staðum  
2x25mm PEH að hlöð  
2x25mm f. ljósingu  
2x25mm PEH lagt að öllu gildru

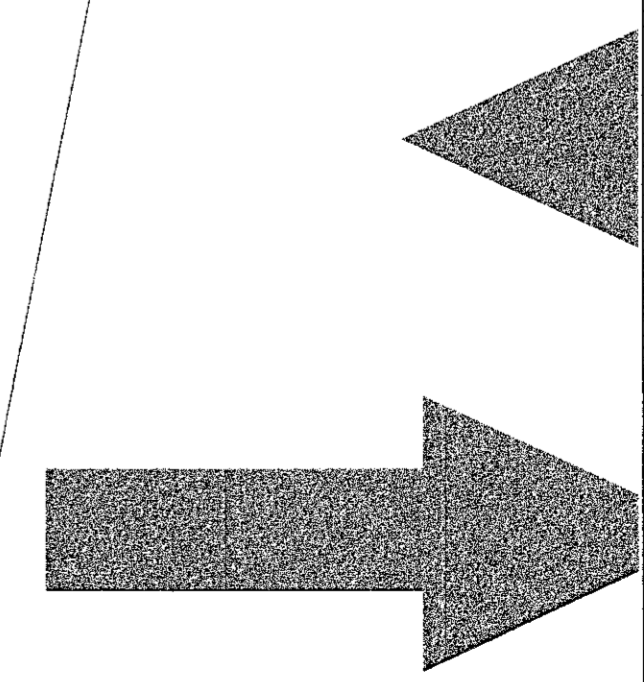

H **30 bilastæði í heild**