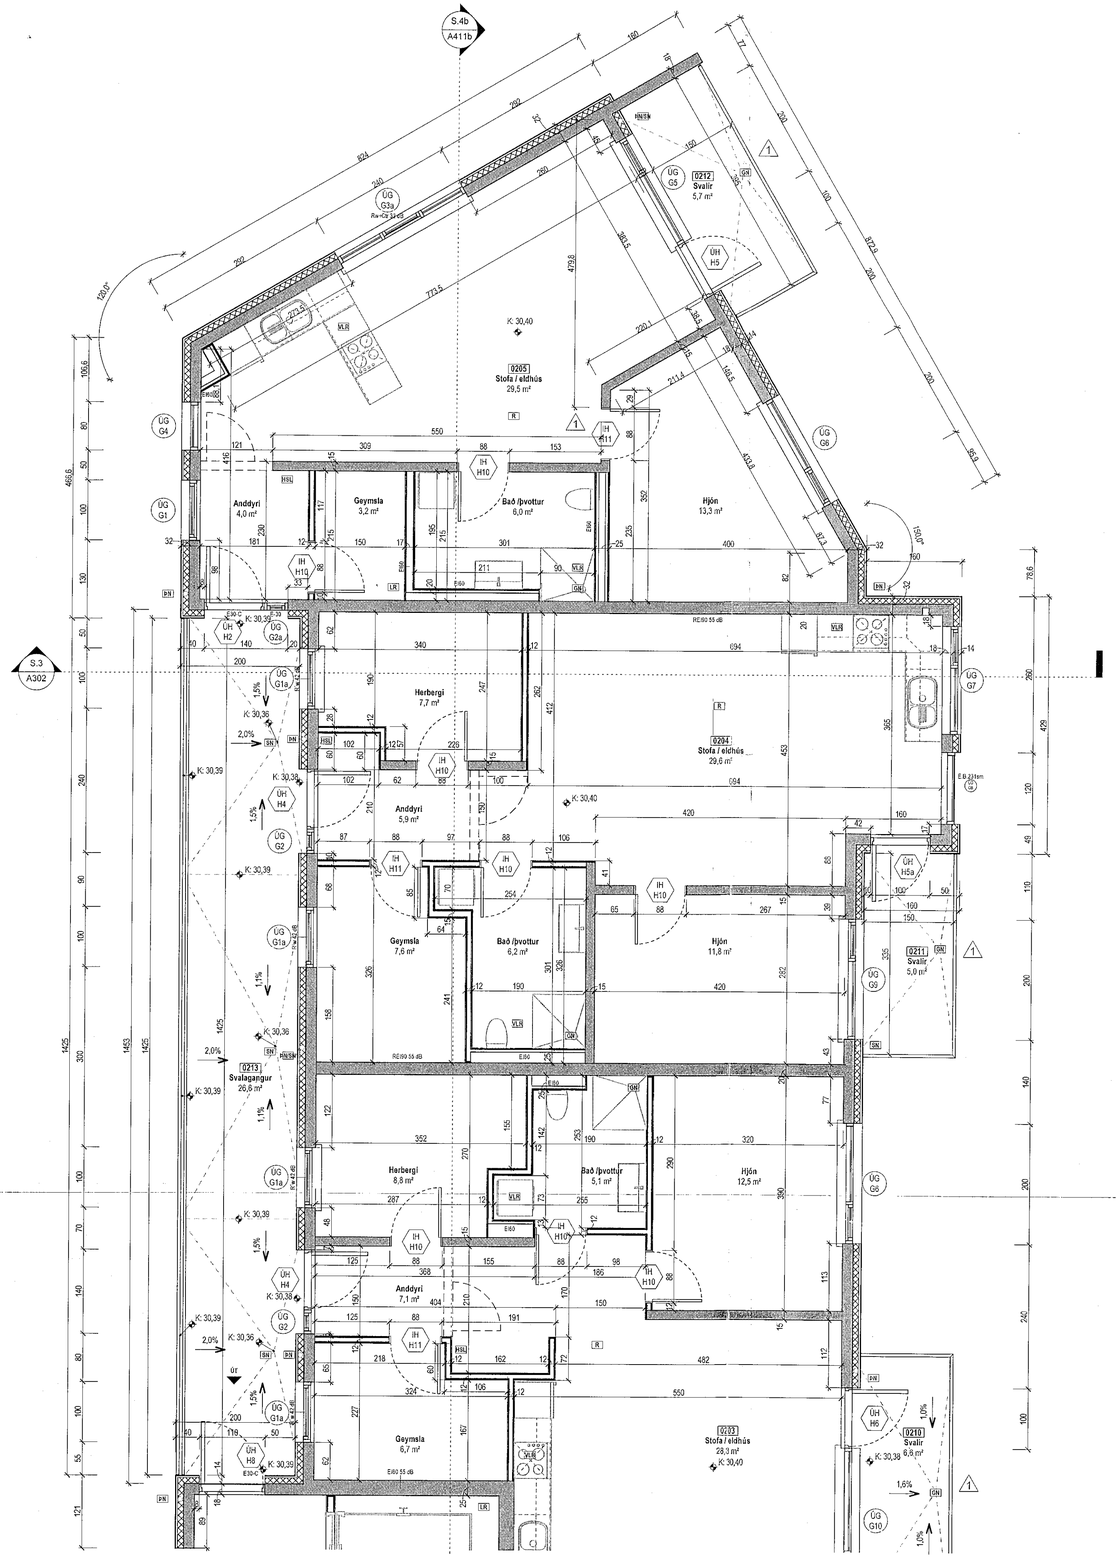

Grunnmynd 2. hæðar

1 : 50

Samþykkt þann
17. MAÍ 2022
Byggingarfulltrúinn í Hafnarfirði

Tákn

GN	= Gólfniðurfall	**Brunatákn**
ÞN	= Þakniðurfall	
SN	= Svalaniðurfall	**Veggir og hurðaskil**
LR	= Loftræsting	EI60
VLR	= Vélknúin loftræsting	EI90
PK	= Póstkassar	A-EI60
NL	= Neyðarljós	A-EI120
BO	= Björgunarop	REI60
R	= Reykskynjari	REI120
HSL	= Handslökkvitæki	A-REIM120
ÚT	= Merktur útgangur	
HV	= Hitaveita	
VV	= Vatnsveita	**Hurðir**
RR	= Rafmagnsveita	E30-CS
ÚK	= Úlkrani	EI30-CS
DS	= Dyrasími	EI60-CS
90	= Fellistigi við björgunarop	**Gluggar**
	= Brunaslanga	E30
	= Stigleiðsla	
	= Stigleiðsla út	
	= Stjórnstöð brunaviðvörunarkerfis	
	= Innlak	
	= Bílastæði fyrir fatlaða	

Útg.	Dags.	Lýsing	Nafn
1	22.03.2022	Breyting: fjöld - og baðherbergjaskápum. Innihurð í hjónaherbergi fyrir rými 0005 breytist. Handrið á svölum breytt. Glugga bætt við í bað, og þvott fyrir íb. 0102. Klæðning hjólageymslu verður bárujárn og skjólveggir fjarlægðir á sérnotareitum. Breyting á deili 2, 4 og 5.	VÞS

N

1:50 0 0,5 1 1,5 2 2,5 m

KRark
Kristinn Ragnarsson arkitekt ehf.
Hlíðasmári 19 - 2.hæð . 201 Kópavogur . Ísland
S. 564 4255 . Fax. 544 4225
Kt. 581298 3589 . www.krark.is . krark@krark.is

Nónhamar 8

Hafnarfjörður

Landnúmer: 229952 | **Staðgreinir:**

Fjölbýlishús

Grunnmynd 2. hæðar

Séruppdrættir

Hönnun:	KR	**Verknúmer:**	21023IF
Verkefnastjóri:	KR	**Mælikvarði:**	As indicated
Teiknað:	VÞS	**Dagsetning:**	10.05.2021
Yfirfarið:	LPM,HGR	**Blað:**	**Útgáfa:**
Samþykkt: Kristinn Ragnarsson Kt. 120944.2669		A402b	1

Copyright © KRark. Hönnuður áskilur sér allan rétt á teikningum - Fjölföldun er háð skriflegu samþykki

Plot: 14.07.2021
Save: 3/22/2022 1:44:16 PM
Skrá: BIM 360://21023IF-Nónhamar 8 Haf/21023IF-Nónhamar 8 Haf.rvt