



Samþykkt þann
17. MAÍ 2022
Byggingarullinn í Hafnarfjörð
Mólin Bygging

Tákn

GN	= Gólfurfall	Brunatákn
BN	= Þakurfall	Eið0
SN	= Svafurfall	Eið1
LR	= Loftrásing	Eið2
VLR	= Vellórn loftrásing	A-Ei0
PK	= Postkassar	A-Ei120
NL	= Neyslógjaf	REI0
BO	= Björgunarpopp	REI120
R	= Reykaskynjar	A-REIM120
HSL	= Handstikkivæðing	
UT	= Mentur útgangur	
HV	= Hlávæla	
VV	= Valsvæla	
RR	= Rákmagnsvæla	
UK	= Útsæi	
DS	= Dyrastími	
bo	= Felístigi við björgunarpopp	
bo	= Brunaslanga	
o	= Stigstéla	
o	= Stigstéla út	
o	= Stigstéla brunavíðunarkerfi	
o	= Inntak	
o	= Blástæði fyrir fastöðu	
		Hörðir
		Eið0-CS
		Eið1-CS
		Eið2-CS
		Oluggar
		E30

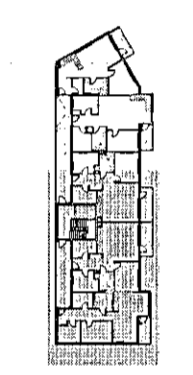

1	22.03.2022	Breyting: fátta- og baðherbergisskápum. Innihurfi hýðuhurðir fyrir rými 0X05 breytt. Handó á svölum breytt. Olugga bett við í bað, og þvott fyrir í 0122. Klæðning fjölgamyndu verður látnum og skjólvegir í baðherbergi á sérstökum. Breyting á deil 2, 4 og 5.	VPS
Útg.	Dags.	Lýsing	Nafn

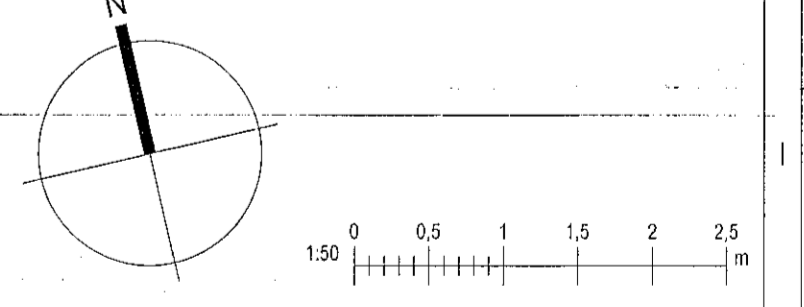

KRark Kristinn Ragnarsson arkitekt ehf.
Hilöskmári 19 - 2. hæð, 201 Kópavogur, Ísland
S. 564 2255, Fax. 544 4225
Kl. 561 298 3569, www.krark.is, krark@krark.is

Nónhamar 8
Hafnarfjörður

Landnúmer: 229952 | Staðgreinir: Fjölbýlishús

Grunnmynd 3. hæðar
Séruppdrættir

Hönnun:	KR	Verknumur:	210231F
Verkefnastjóri:	KR	Mælikvarði:	As indicated
Teiknað:	VPS	Dagsetning:	10.05.2021
Yfirfarir:	LPM,HGR	Bláð:	Útgáfa:
Samþykkt:	Kristinn Ragnarsson		
	Kl. 120944.2689	A403a	1

Grunnmynd 3. hæðar
1:50

Skv: 3/22/2022 14:25 PM
Skv: 3/22/2022 14:25 PM

Skv: 01M390/210231F-Nónhamar 8 Haf210231F-Nónhamar 8 Haf.rvt