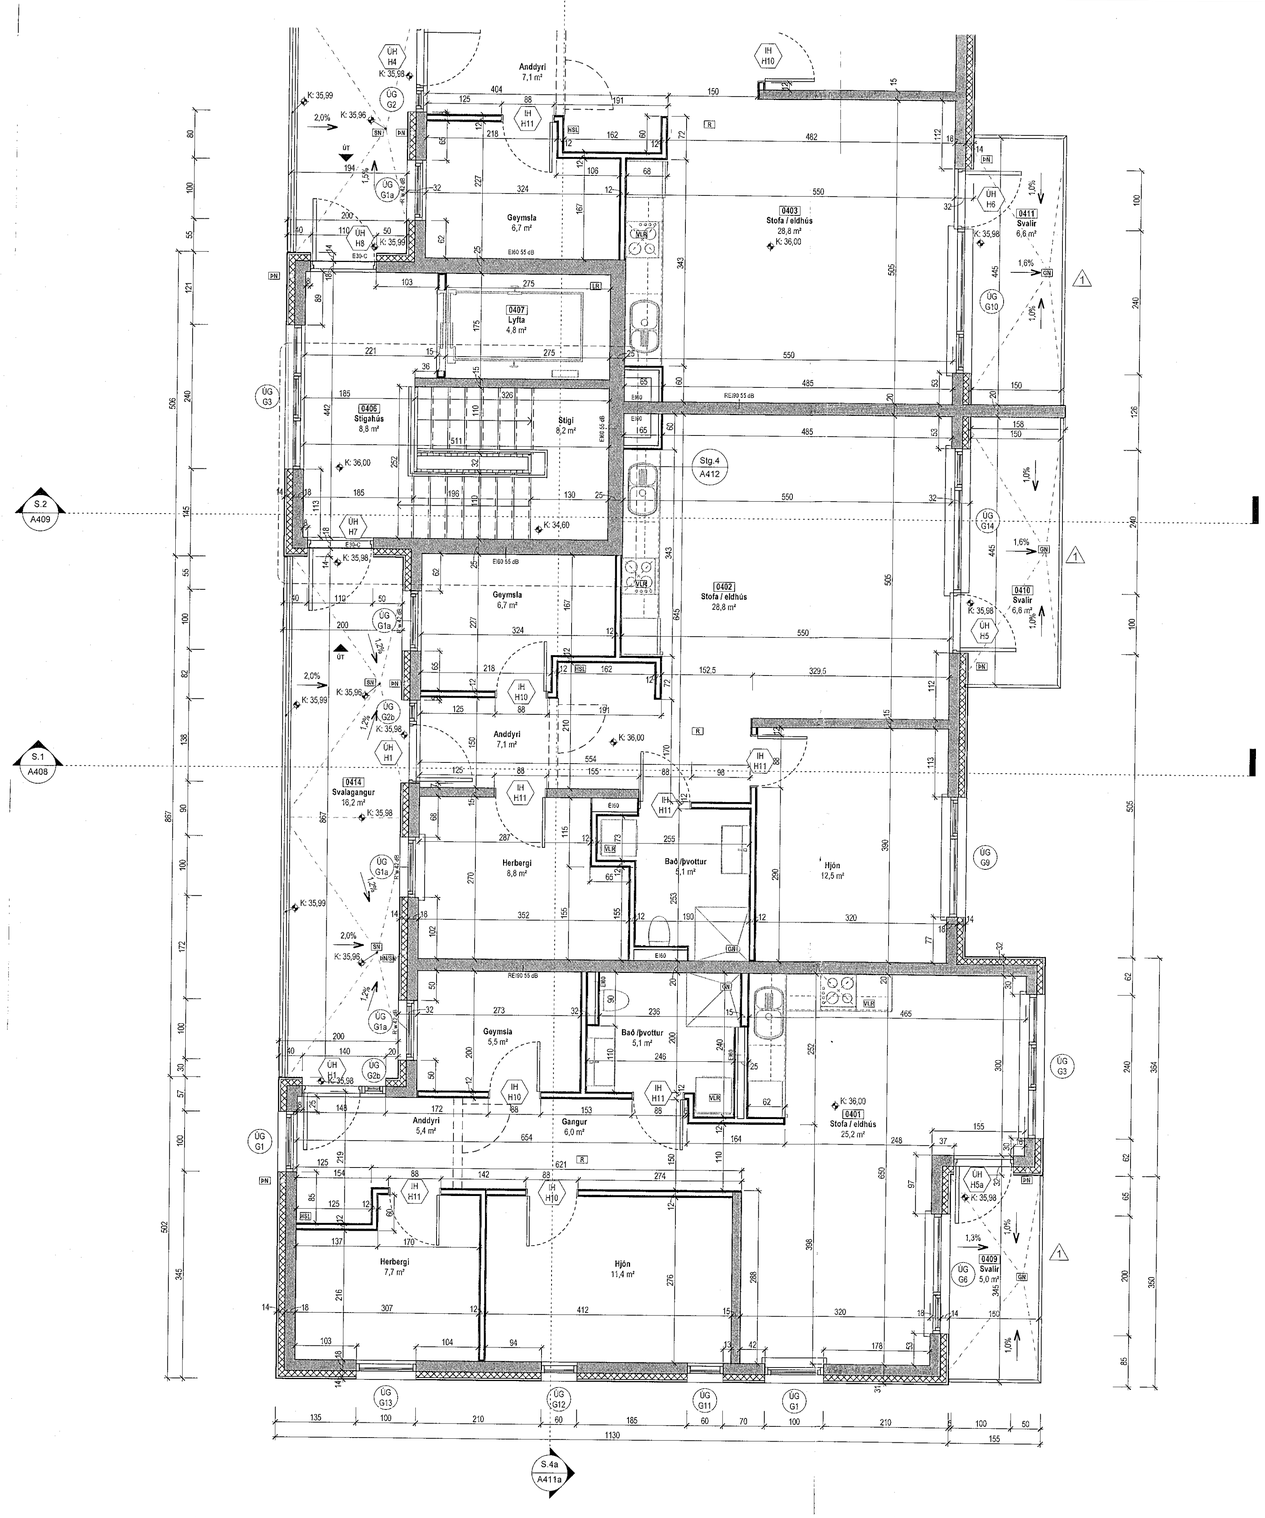

Grunnmynd 4.hæðar

1 : 50

Samþykkt þann
17. MAÍ 2022
Byggingarfulltrúinn í Hafnarfirði

Tákn

GN	= Gólfniðurfall	**Brunatákn**	
ÞN	= Þakniðurfall	**Veggir og hæðaskil**	
SN	= Svalaniðurfall	EI60	
LR	= Loftræsting	EI90	
VLR	= Vélknúin loftræsting	A-EI60	
PK	= Póstkassar	A-EI120	
NL	= Neyðarljós	REI60	
BO	= Bjöllusnarop	REI90	
R	= Reykskynjari	REI120	
HSL	= Handslökkvitæki	A-REI120	
ÚT	= Merktur útgangur		
HV	= Hitaveita	**Hurðir**	
VV	= Vatnsveita	EI30-CS	
RR	= Rafmagnsveita	EI30-CS	
ÚK	= Útikrani	EI60-CS	
DS	= Dyrasími	**Gluggar**	
	= Fellistigi við bjöllusnarop	EI30	
	= Brunaslanga		
	= Stigleiðsla		
	= Stigleiðsla út		
	= Stjórnstöð brunaviðvörunarkerfis		
	= Innitak		
	= Bílastæði fyrir fatlaða		

Úlg.	Dags.	Lýsing	Nafn
1	22.03.2022	Breyting fata,- og baðherbergisskápum. Innihurð í hjónaherbergi fyrir rými 0X05 breytist. Handlið á svölum breytt. Glugga bætt við í bað, og þvott,fyrir ib. 0102. Klæðning hjólageymslu verður bárujárn og skjólveggur fjarlægður á sémerktarteikn. Breyting á deil 2, 4 og 5.	VÞS

KRark
Kristinn Ragnarsson arkitekt ehf.
Hlíðasmári 19 - 2.hæð . 201 Kópavogur . Ísland
S. 564 2255 . Fax. 544 4225
Kt. 581298 3589 . www.krark.is . krark@krark.is

Nónhamar 8

Hafnarfjörður

Landnúmer: 229952 | Staðgreinir:

Fjölbýlishús

Grunnmynd 4.hæðar

Séruppdrættir

Hönnun:	KR	Verknúmer:	21023IF
Verkefnastjóri:	KR	Mælikvarði:	As indicated
Teiknað:	VÞS	Dagsetning:	10.05.2021
Yfirfarið:	LPM,HGR	Blað:	Útgáfa:
Samþykkt: Kristinn Ragnarsson Kt. 120944.2669		A404a	1

Prentað: 14.07.2021
Síðast: 3/22/2022 1:44:36 PM
Skrá: BIM 360://21023IF-Nónhamar 8 Haf/21023IF-Nónhamar 8 Haf.rvt

Copyright © KRark - Höfundur áskilur sér allan rétt á teikningum - Fjölföldun er háð skriflegu samþykki