



Samþykkt þann
17. MAÍ 2022
Byggingarfulltrúinn í Hafnarfjörð
Sólu Þrúnaðar

Tákn

GN	= Gólfborðfall	Brunntákn	
BH	= Þakborðfall	Veggir og hæðaskil	
SN	= Svitaráurfall	E100	
LR	= Loftþesting	E190	
VLR	= Væðun loftþesting	A-E60	
PK	= Þakássar	A-E120	
ML	= Heyðarús	RE100	
BO	= Byggunarop	A-REM120	
R	= Reykaskýrjar		
HSL	= Hæðsbakkaárskakti		
ÚT	= Menntur útgangur		
HV	= Hítavella		
VV	= Væðavella		
RR	= Ráttagsvella		
ÚK	= Útkrari		
DS	= Dyrasími		
	= Fellestigi við björgunarop		
	= Brunnskanga		
	= Stigleðsla		
	= Stigleðsla út		
	= Stigleðsla brunnavörðunarkerfi		
	= Inntak		
	= Blásláði fyrir fátöku		

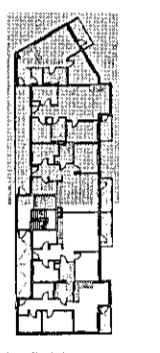

1	22.03.2022	Breyting fela- og baðherbergisskipunar. Innhand í hjónaherbergi fyrir rými 0/05 breytt í Herbergi á svöllum brytt. Glugga bætt við í bað, og þvott fyrir á 0/12. Hæðing gólfþrymjar verður lásgjær og skólveggi fyrir og á semlóretum. Breyting á deil 2, 4 og 5.	VPS
Útg.	Dags.	Lýsing	Nafn

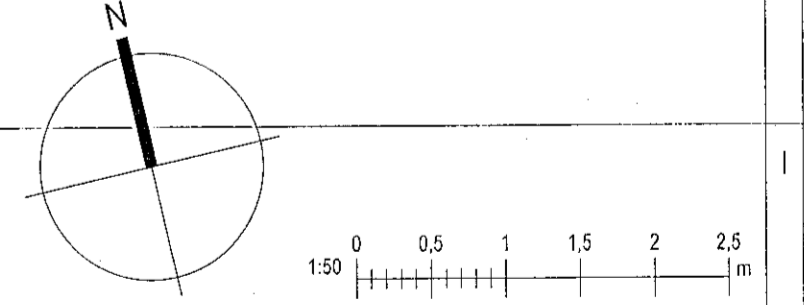

KRark Kristinn Ragnarsson arkitekt ehf.
Hilásarnári 19 - 2.hæð, 201 Kópavogur, Ísland
S. 584.2255 - Fax. 544.4225
Kl. 561.298.3569 - www.krark.is - krark@krark.is

Nónhamar 8	
Hafnarfjörður	
Landnúmer: 229952	Staðgreinir:
Fjölbýlishús	
Grunnmynd 4.hæðar	
Séruppdrættir	
Hönnun: KR	Verknúmer: 21023IF
Verkefnastjóri: KR	Málkilvæði: As Indicated
Telknað: VPS	Dagsetning: 10.05.2021
Yfirferir: LPM, HGR	Bláa: Útgáfa:
Samþykkt: Kristinn Ragnarsson Kl. 120944.2669	A404b 1

Grunnmynd 4.hæðar
1:50

Skjal: BIM 360/21023IF-Nónhamar 8/Hel21023IF-Nónhamar 8 Hal.v1

