



**Tákn**

|     |                               |                    |  |
|-----|-------------------------------|--------------------|--|
| GN  | = Gólfúrufall                 | Brunstákn          |  |
| PN  | = Þakúrufall                  | E60                |  |
| SN  | = Svöluúrufall                | E90                |  |
| LR  | = Loftlusing                  | Veggir og baðaskil |  |
| VLR | = Vélknúin loftlusing         | E60                |  |
| PK  | = Púskassar                   | A-E60              |  |
| NL  | = Reykjaljós                  | A-E120             |  |
| BO  | = Björgunarpop                | RE120              |  |
| R   | = Reykskyrjati                | A-REIM120          |  |
| HSL | = Handþókkvitaski             | Hurðir             |  |
| UT  | = Menntaútgangur              | E30-CS             |  |
| HV  | = Hitaveila                   | E60-CS             |  |
| VV  | = Vatnaveila                  | E90-CS             |  |
| RR  | = Rafmagnsveila               | Cluggar            |  |
| UK  | = Útkast                      | E30                |  |
| DS  | = Dyrsinni                    |                    |  |
| BO  | = Felliðgi við björgunarpop   |                    |  |
| BR  | = Brunastanga                 |                    |  |
| ST  | = Stiglóðia                   |                    |  |
| ST  | = Stiglóðia út                |                    |  |
| ST  | = Stigstöð brunavörðunarkerfi |                    |  |
| IN  | = Inntak                      |                    |  |
| BL  | = Blástæði fyrir felltaða     |                    |  |

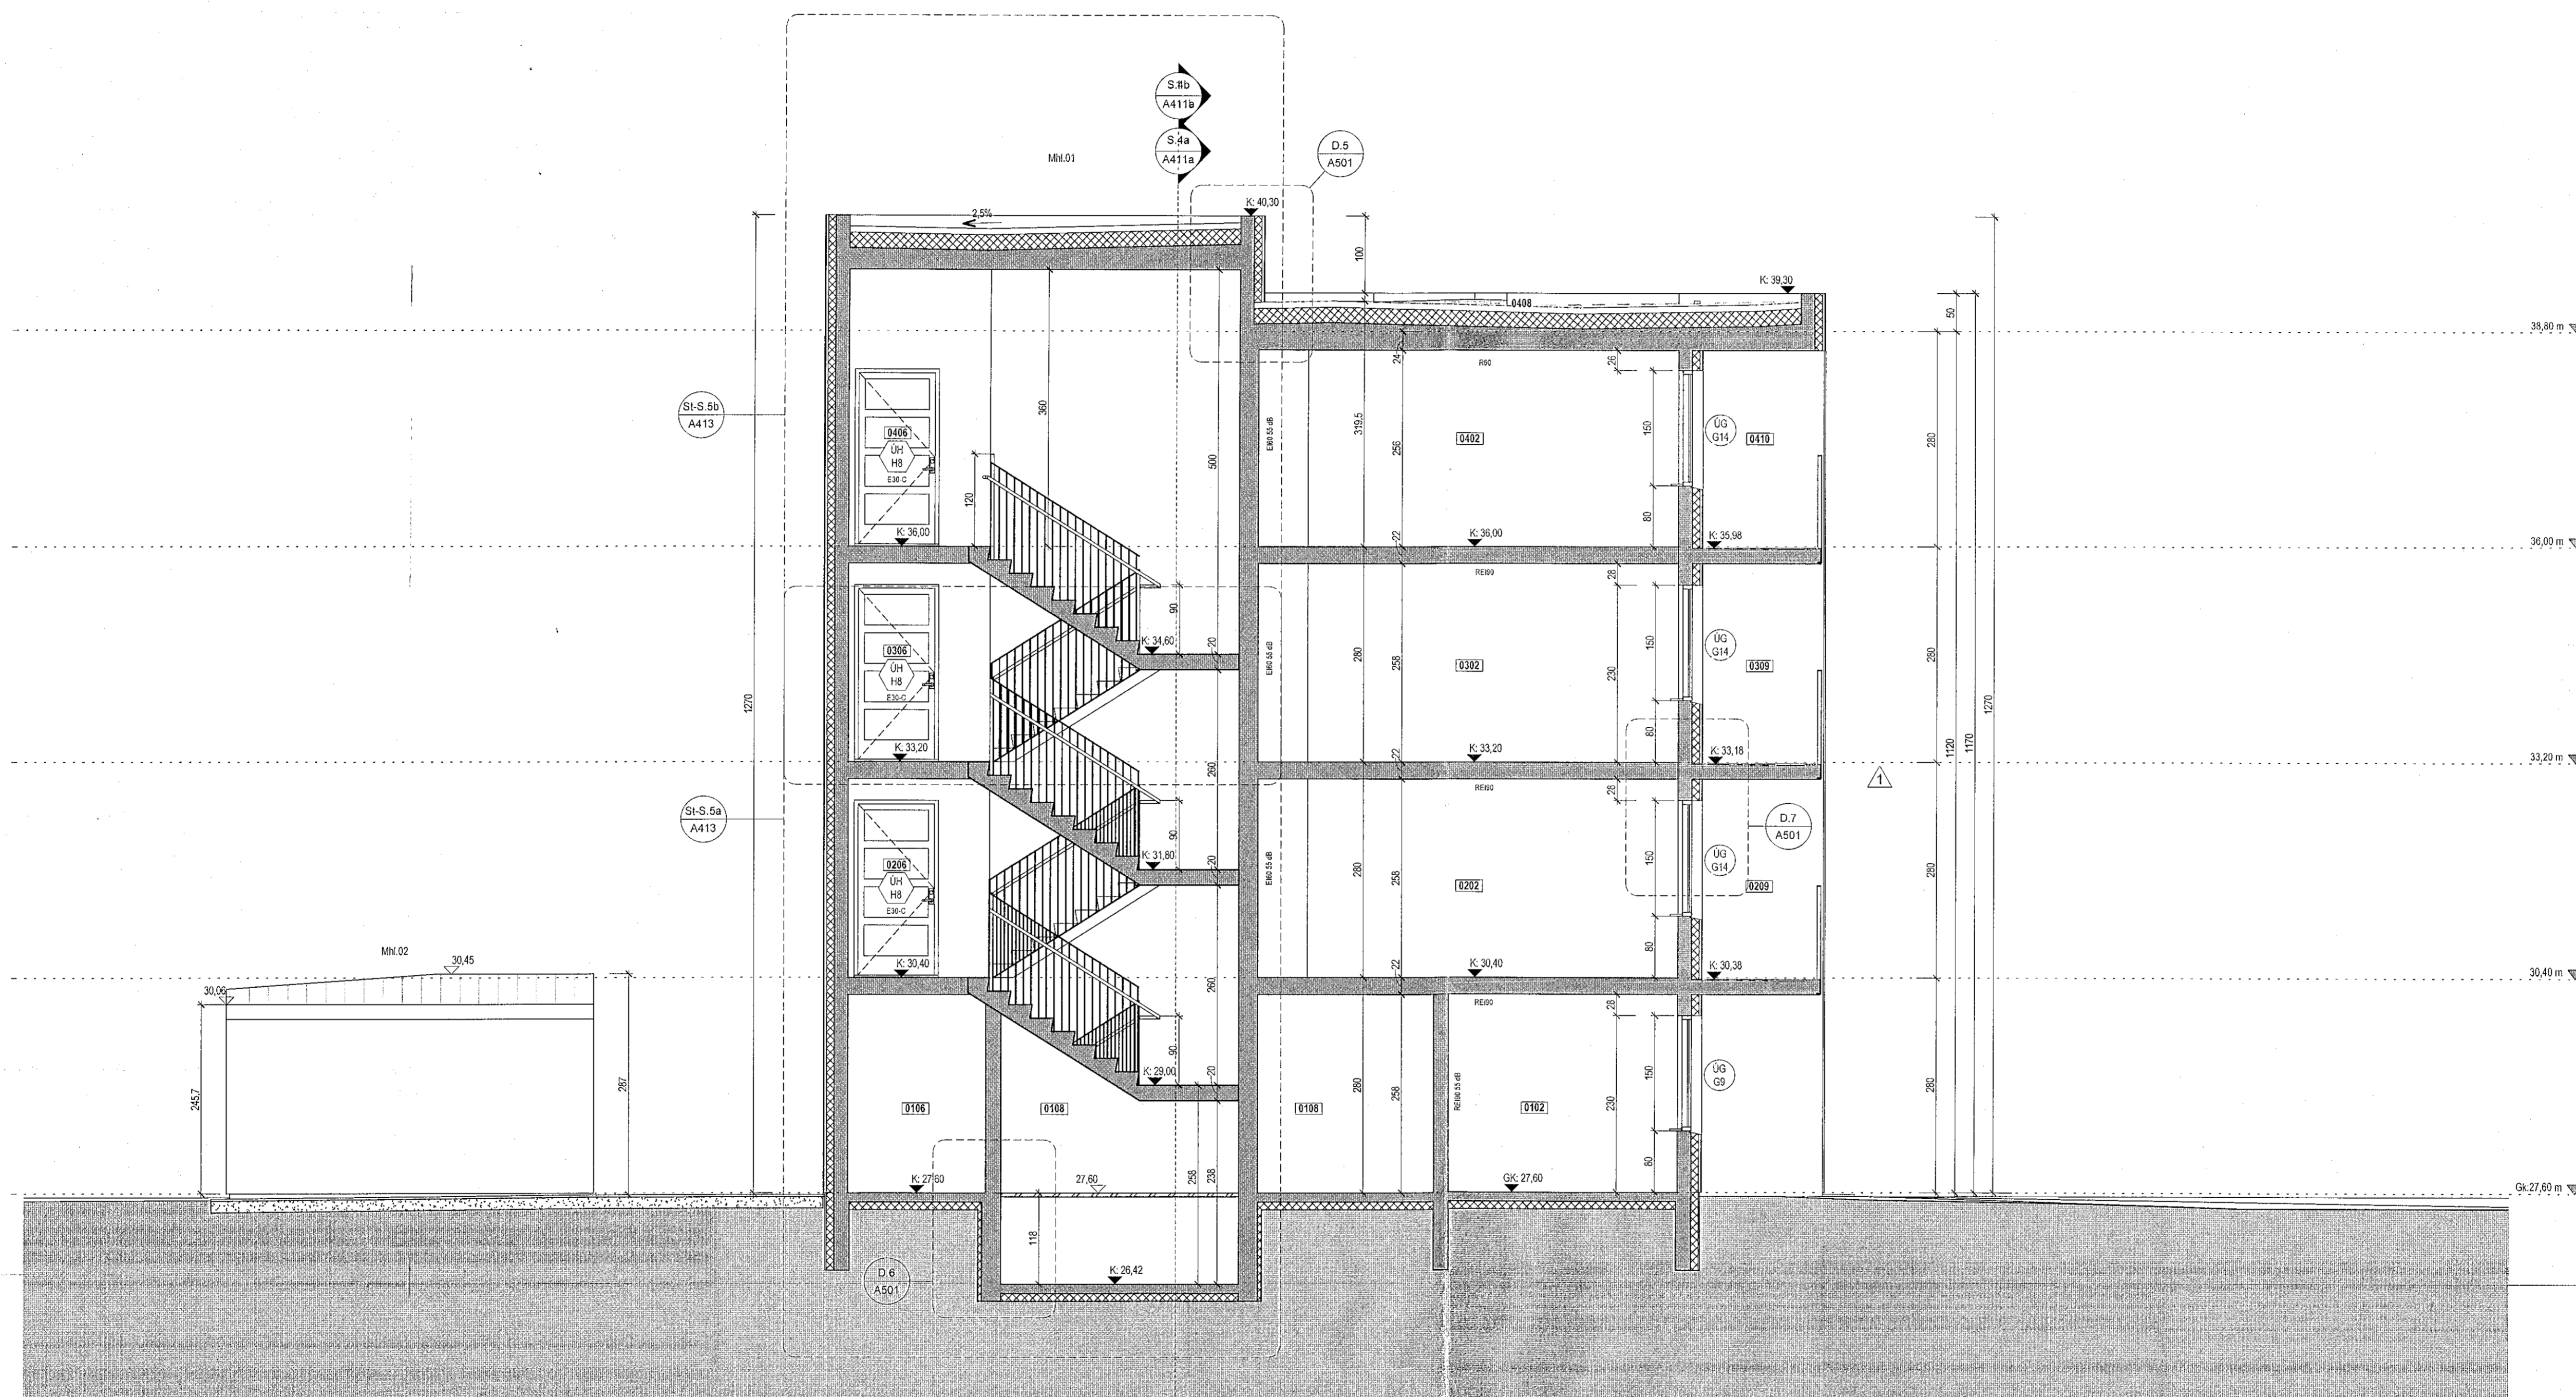

|      |            |   |      |
|------|------------|---|------|
| 1    | 22.03.2022 | Breyting í bla- og baðherbergisskjöllum. Innihaldið hjónaberg fyrir (rými 0405 breytt. Handó á svölu breytt. Clugga bet við 1 bað, og þvott fyrir íd. 0102. Klæðing hjólagrymslu verður bannstirn og skólveggr fyrir og á sérhæfðum. Breyting á deil 2, 4 og 5. | VBS  |
| Útg. | Dags.      | Lýsing  | Nafn |

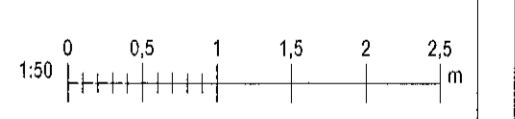

Snið 2  
1:50

**KRark** Kristinn Ragnarsson arkitekt ehf.  
Hlíðasmári 10 - 2. hæð, 231 Kópavogur, Ísland  
S. 594.2255 - Fax 544.4225  
Kt. 581298.3589 - www.krark.is - krark@krark.is

**Nónhamar 8**  
Hafnarfjörður

Landnrúmer: 229952 Staðgreinir: Fjölbýlishús

**Snið 2**

Sérupprættir

|                 |          |             |            |
|-----------------|----------|-------------|------------|
| Hönnun:         | KR       | Verknúmer:  | 210231F    |
| Verkefnastjóri: | KR       | Mælikvarði: | 1:50       |
| Teiknað:        | VBS      | Dagsetning: | 10.05.2021 |
| Yfirfarið:      | LPM, HSR | Blað:       | Útgáfa:    |

Samþykkt: Kristinn Ragnarsson Kt. 120944.2689

A409 1

PNE: 14.07.2021  
 Sene: 3/22/2022 14:08 PM  
 Skrá: BIM 360/210231F-Nónhamar 8 Haf/210231F-Nónhamar 8 Haf.rvt

Copyright © KRark - Ritun og arkitektúr er eiginlegt og skráð. Fjölritun er ólögleg samþykkt.