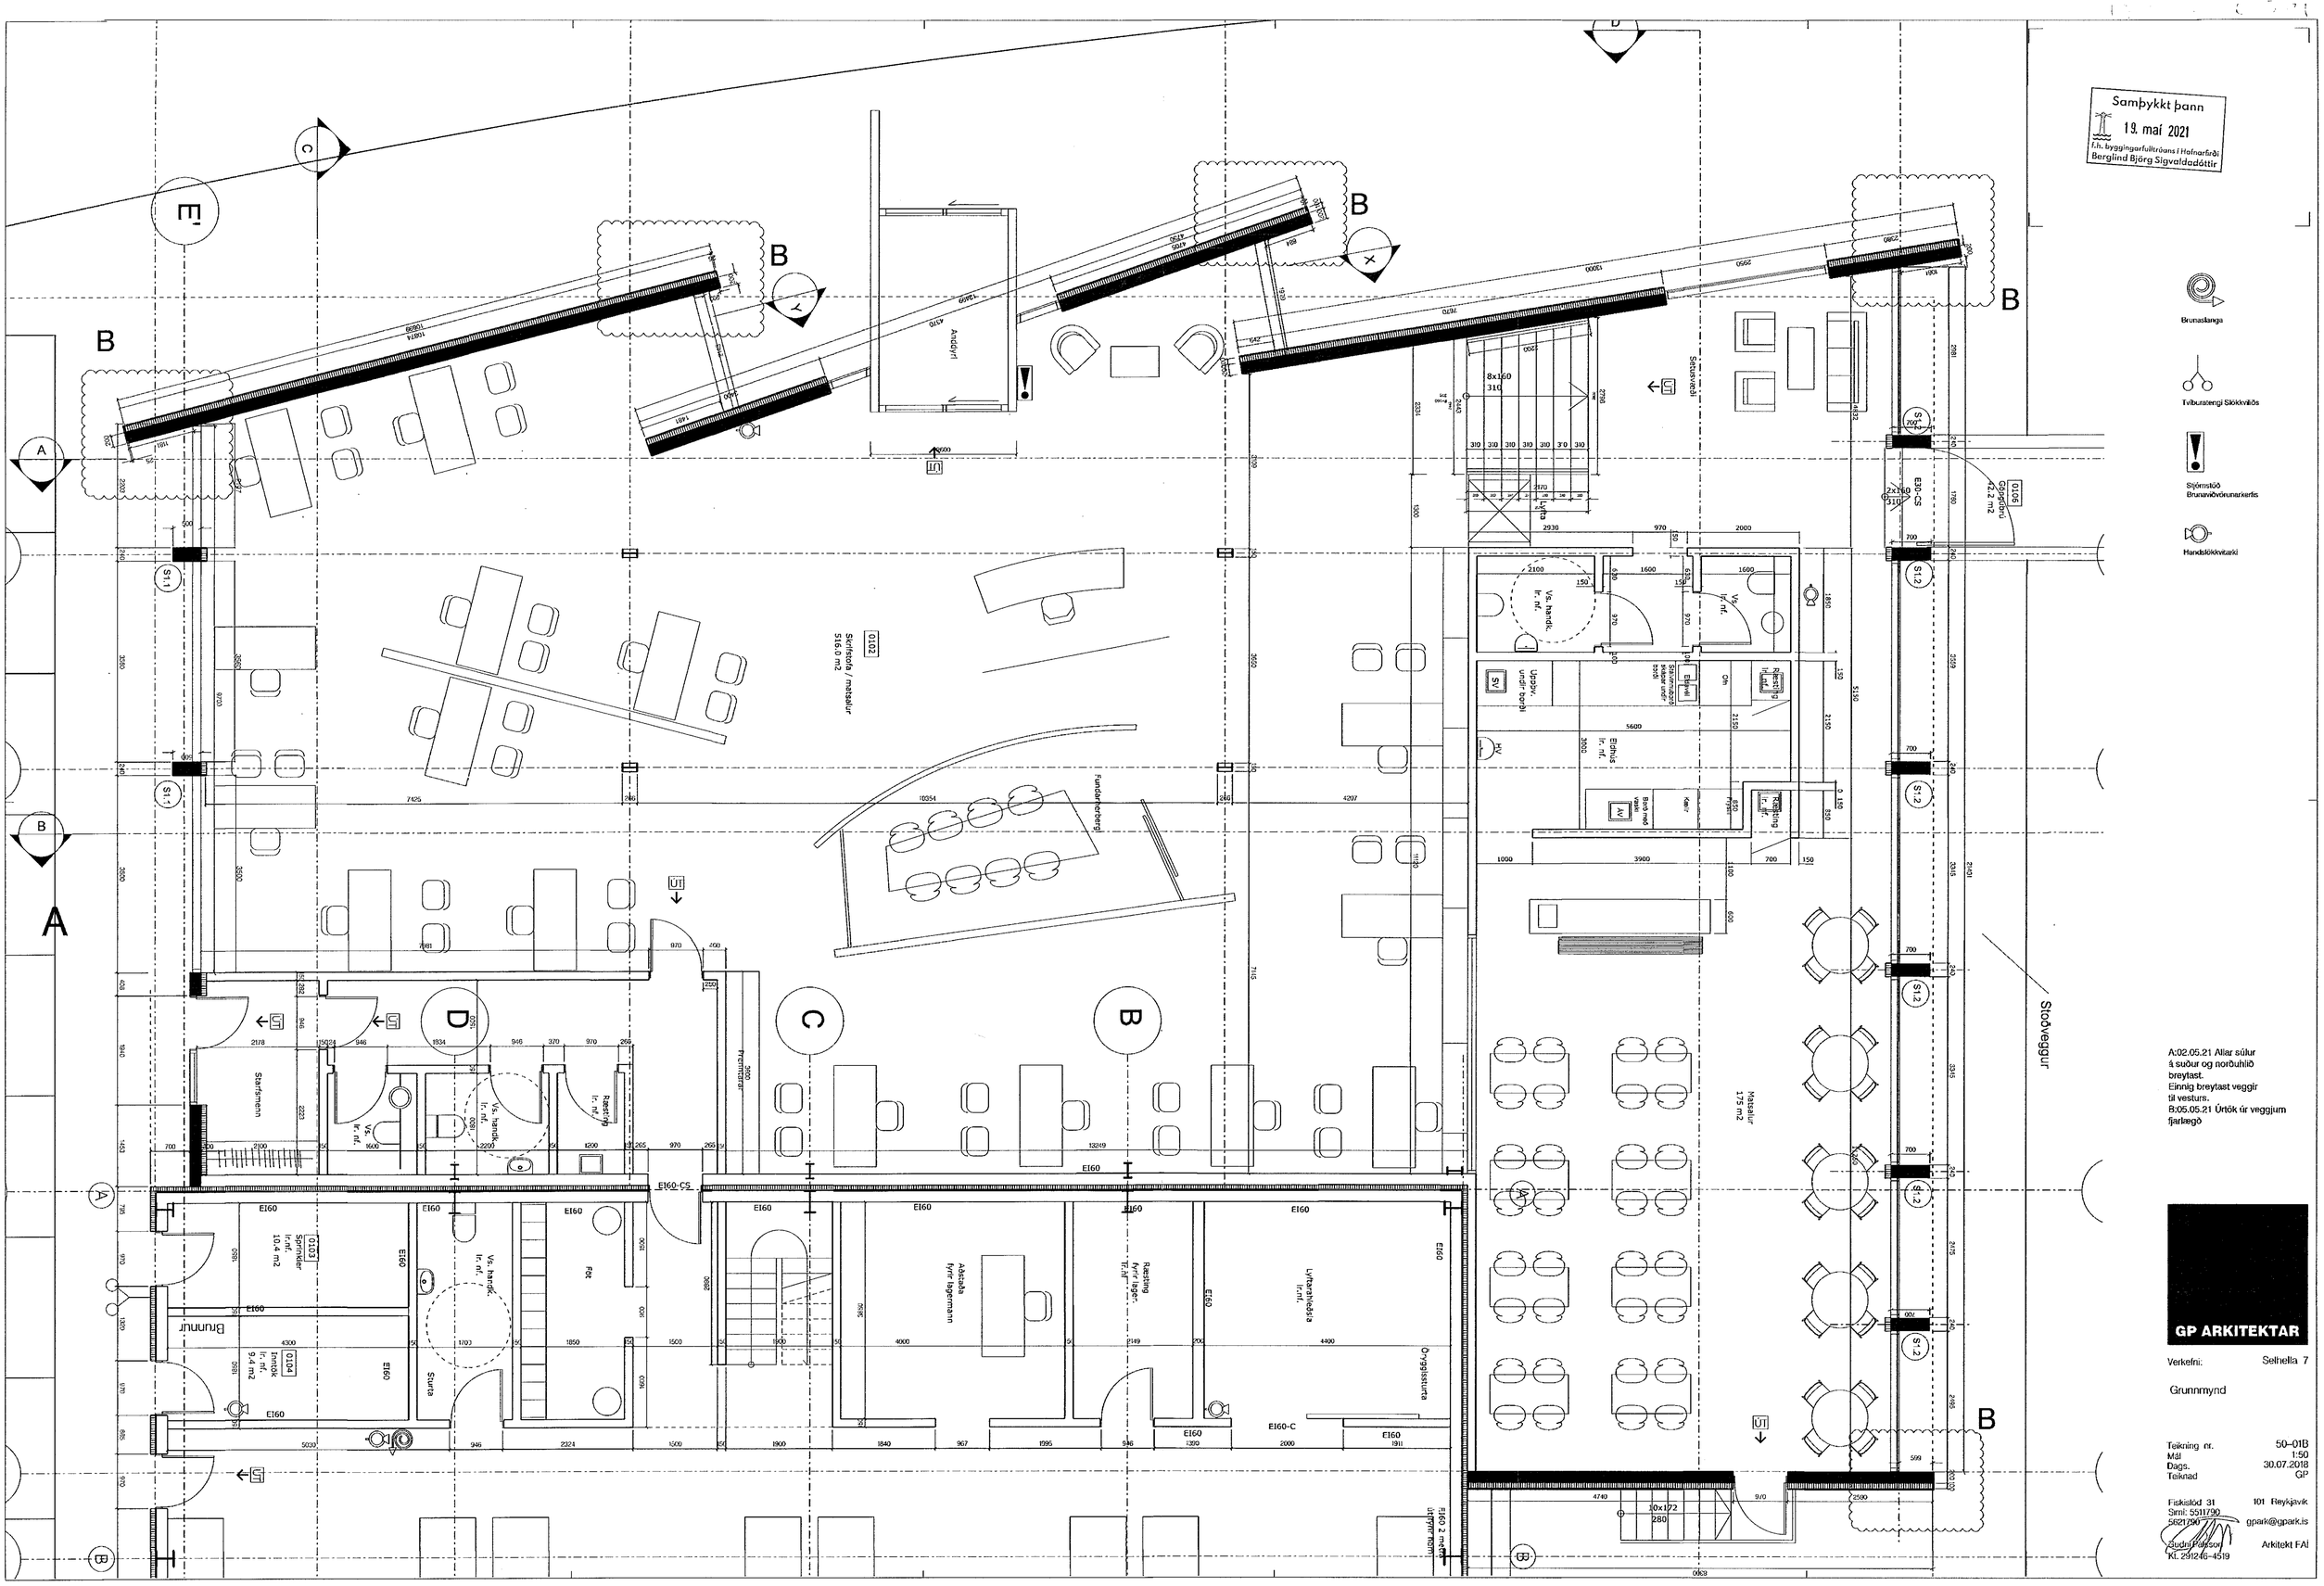

Samþykkt þann
19. maí 2021
f.h. byggingarfulltrúans í Hafnarfirði
Berglind Björg Sigvaldadóttir

A:02.05.21 Allar súlur á suður og norðuhlið breytast.
Einnig breytast veggir til vesturs.
B:05.05.21 Úrtök úr veggjum fjarlægð

GP ARKITEKTAR

Verkefni: Selhella 7

Grunnmynd

Teikning nr.	50-01B
Mál	1:50
Dags.	30.07.2018
Teiknad	GP

Fiskislód 31 101 Reykjavík
Sími: 5511790 5621790 gpark@gpark.is
Gudni Pálsson Arkitekt FAÍ
Kt. 291246-4519