



Skrifstofuhluti sudurhlidar 1:50

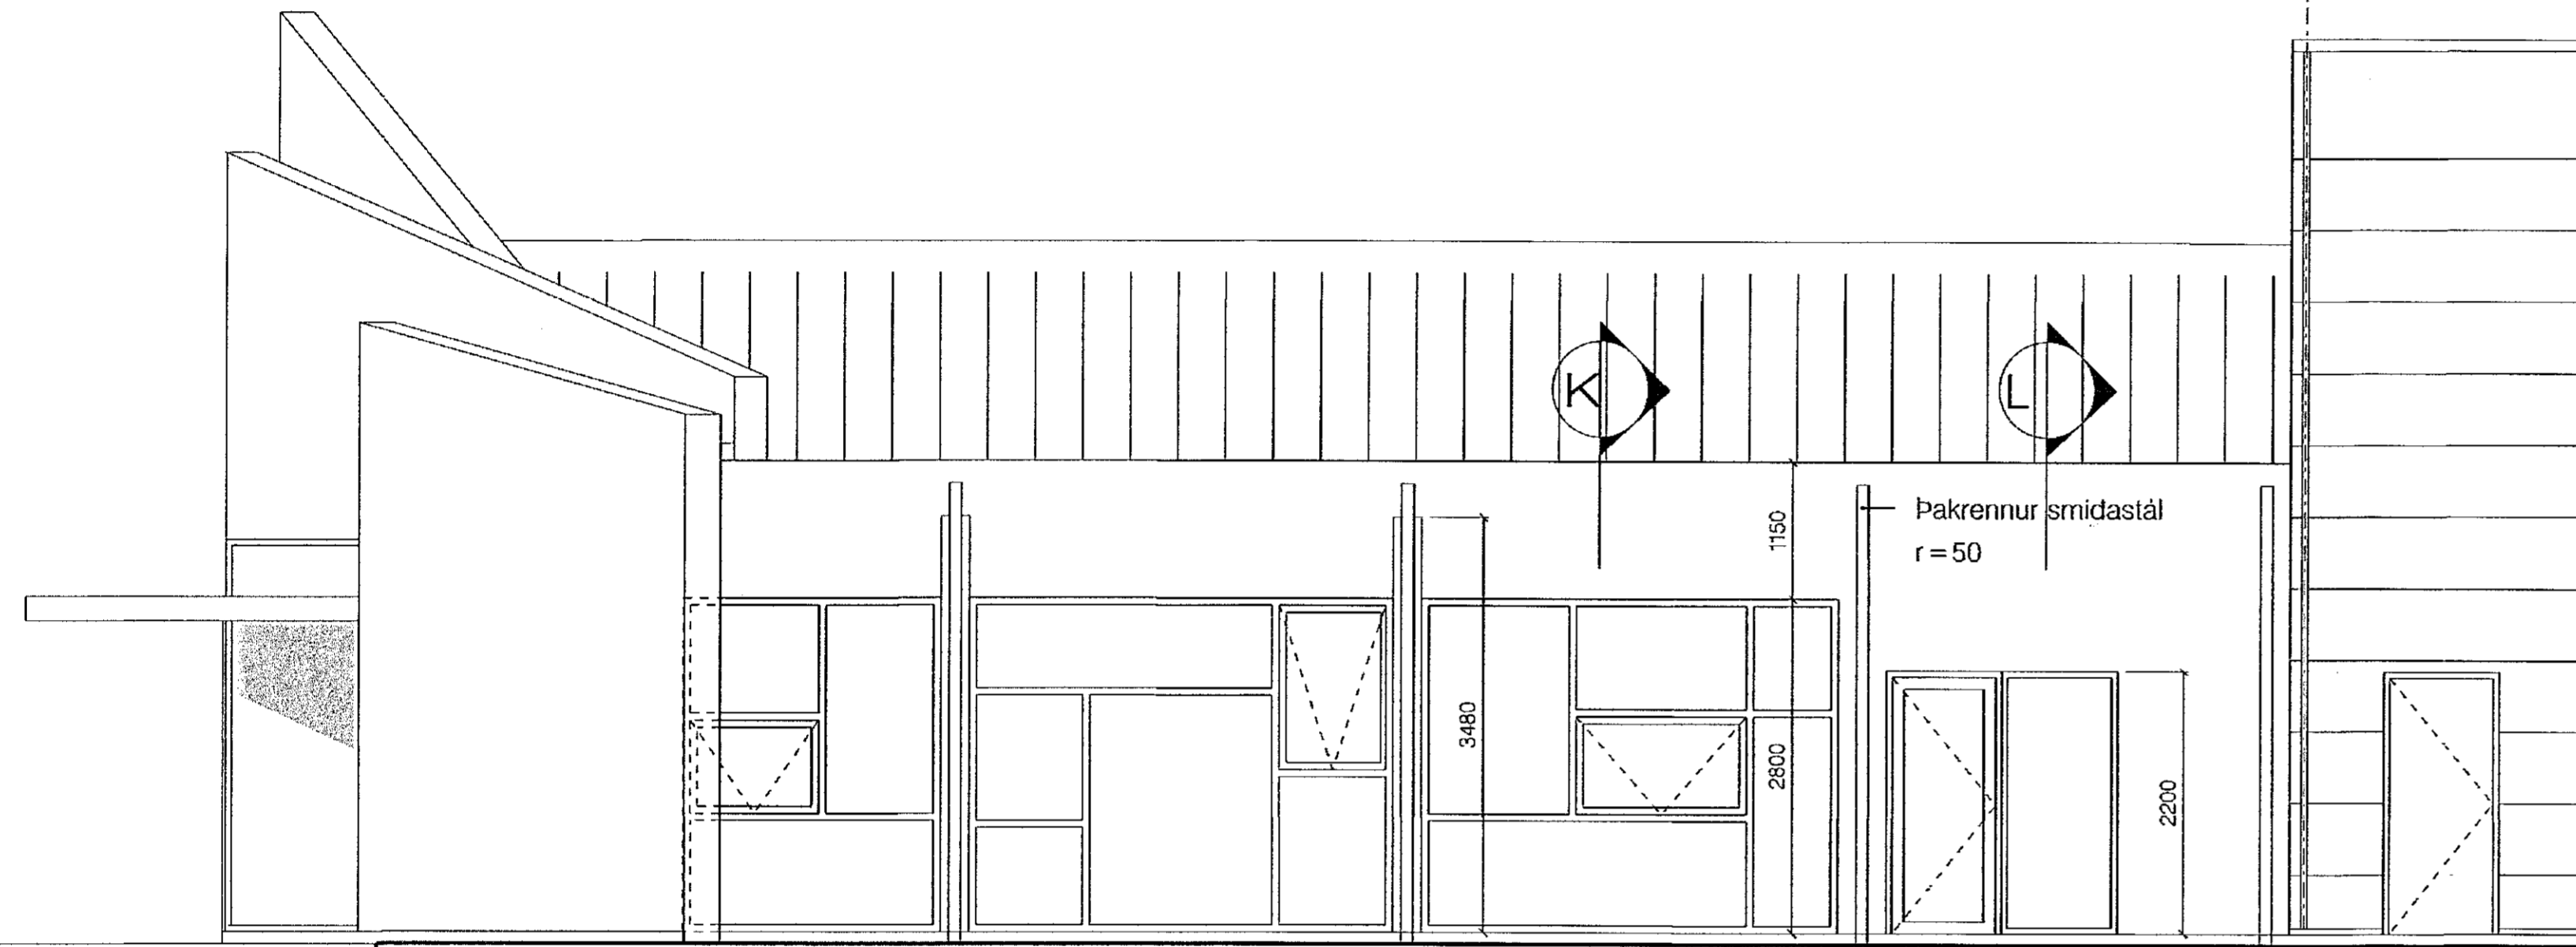


2


Skrifstofuhluti sudurhlodar 1:50

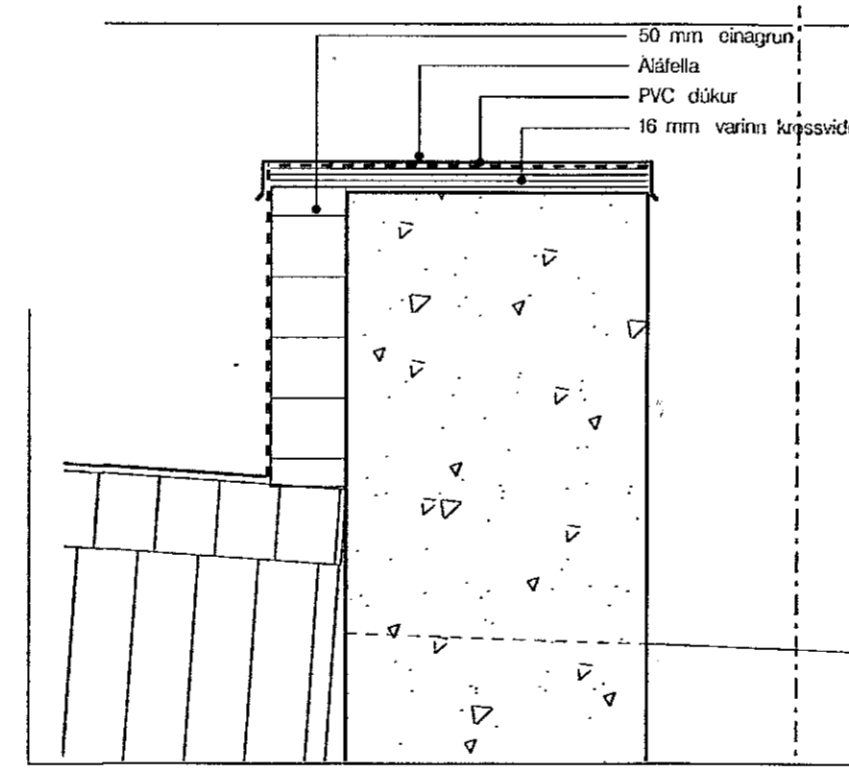

Deili B

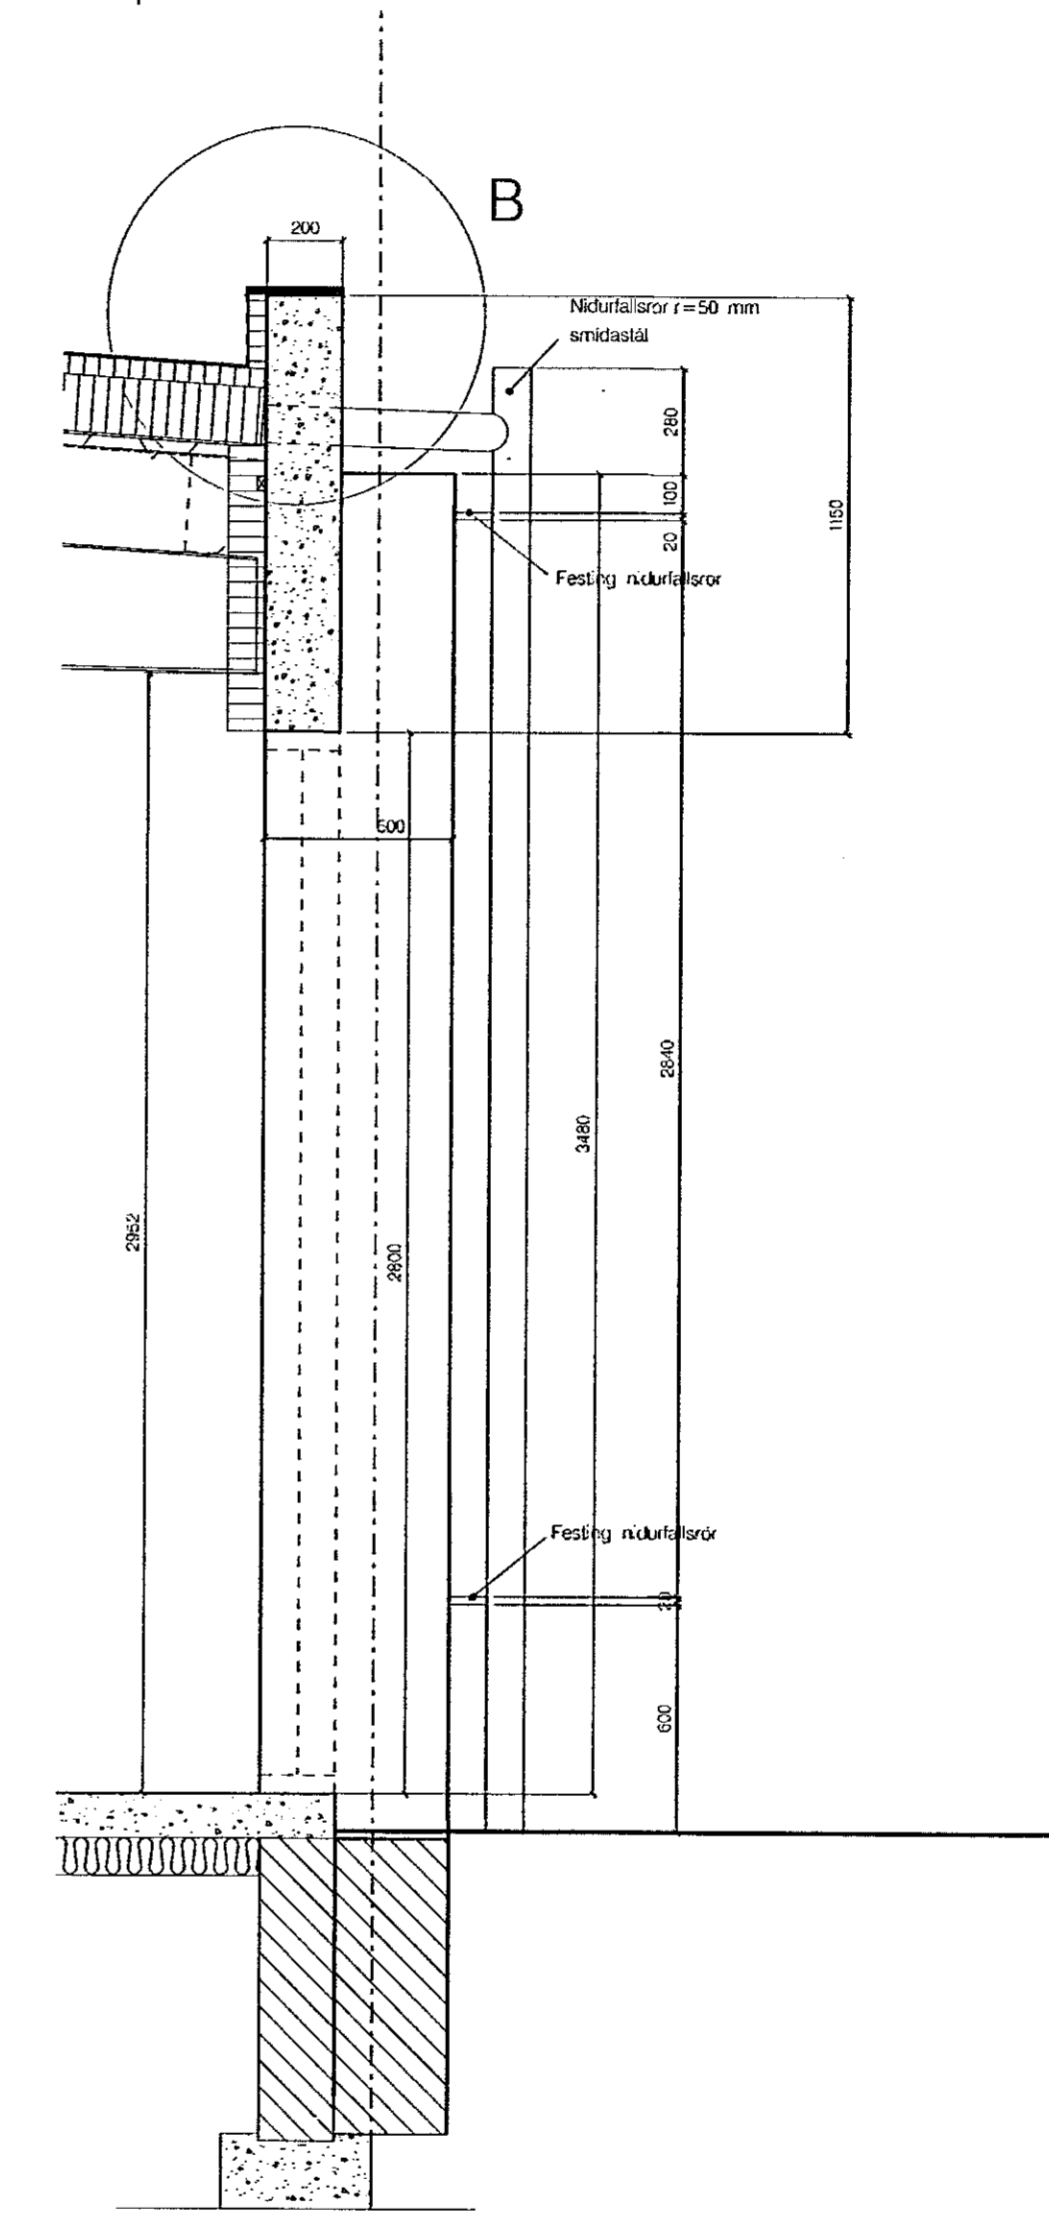

Sneid K í sudurvegg við glugga Mál 1:20

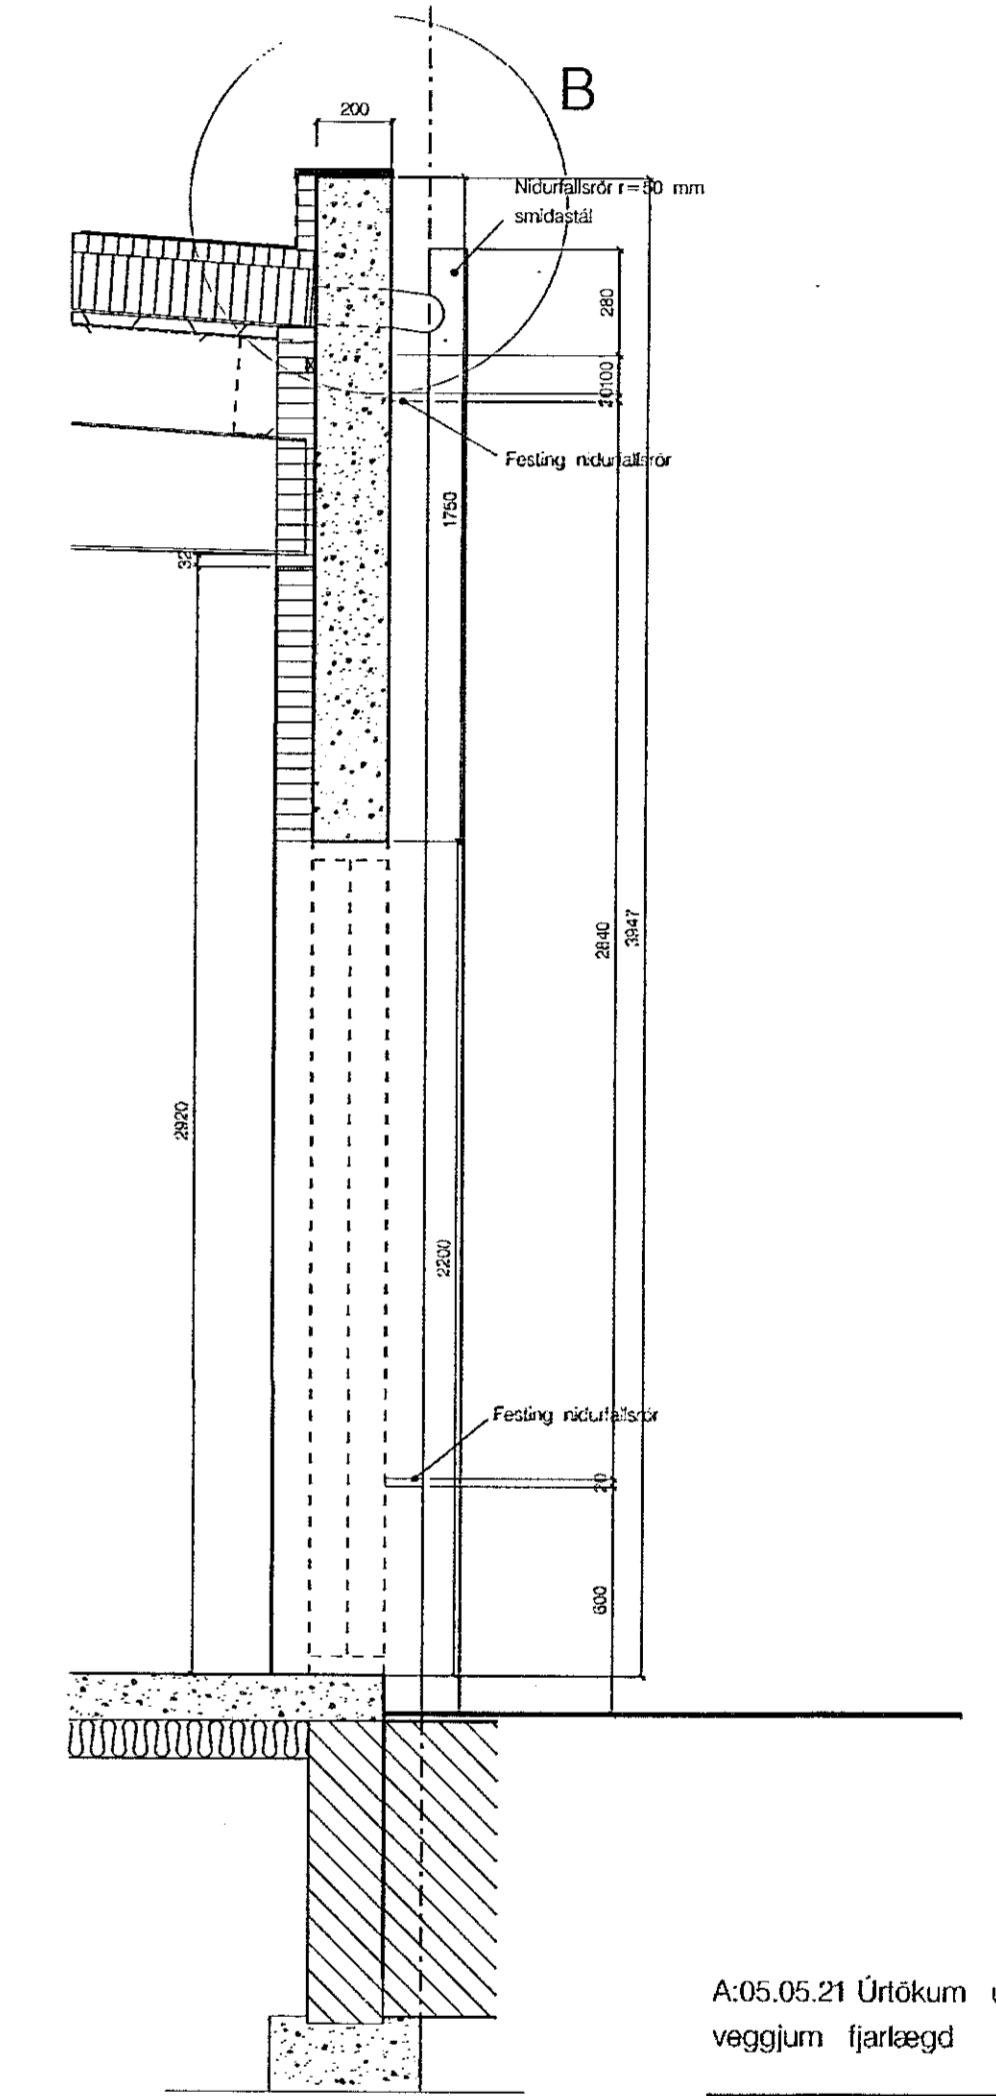

Sneid L í sudurvegg við inngangshurð Mál 1:20

A:05.05.21 Úrtekum úr  
veggjum fjárlægd

**GP ARKITEKTAR**

Verkefni: Selhella 7

Sudruhlið skrifstofu  
-hluti grunnmyndar, hliðar, sneiða  
:vegg og deili

Teikning nr. 50-004A  
Mál 1:50 - 1:20 - 1:10  
Dags. 02.05.2021  
Teiknad GP

Fískilóð 31 101 Reykjavík  
Sími: 5511790 gpark@gpark.is  
6621790  
-Kl. 291246-4519 Arkitekt FAI