


1 **Grunnmynd - 1.hæð**
1 : 50

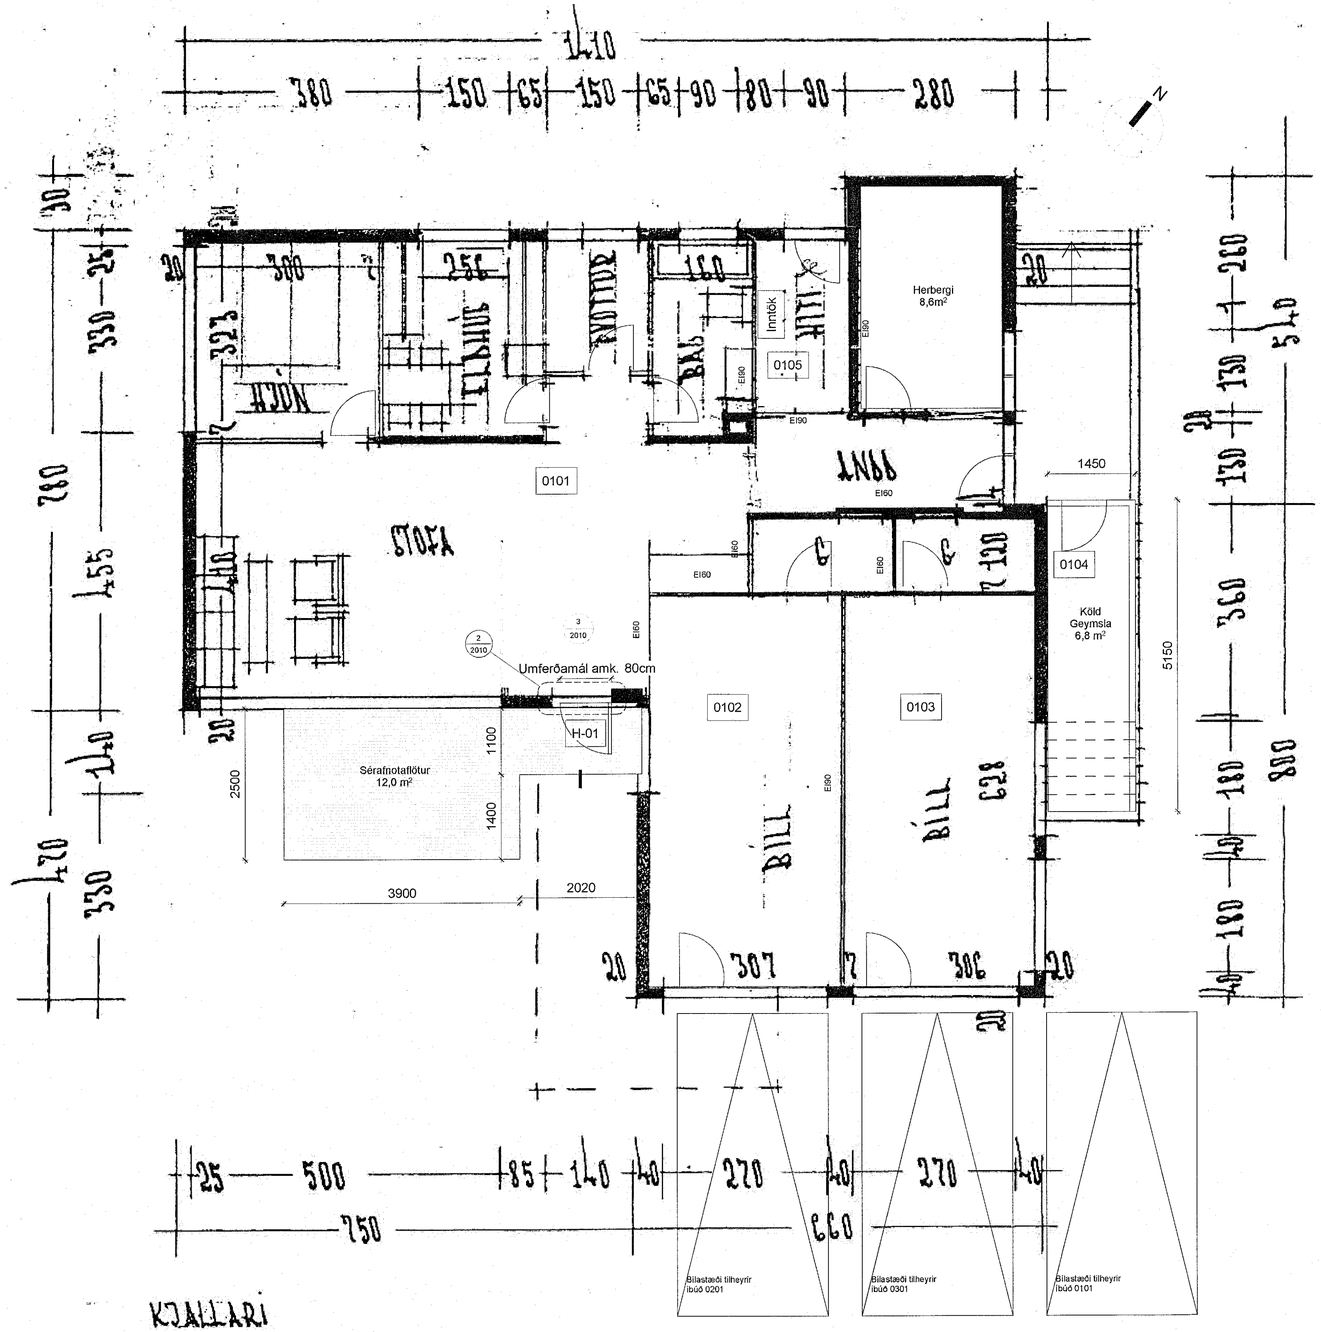


4 **Hurðateikning**
1 : 20




3 **Lóðrétt deili - Svalahurð**
1 : 5

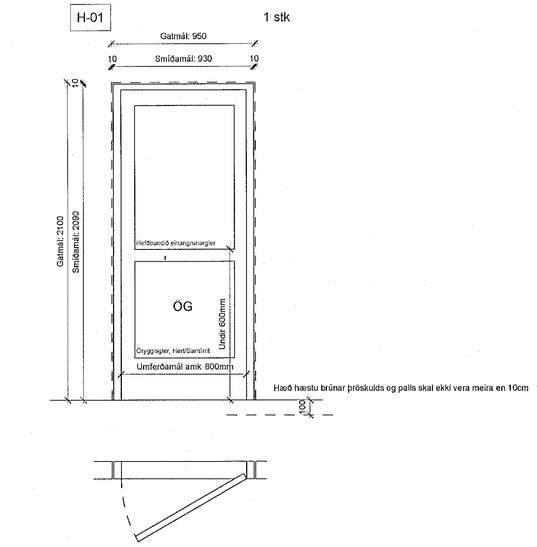


2 **Lárétt deili - Svalahurð**
1 : 5

Samþykkt þann
22. maí 2023
fh. byggingarfulltrúans í Hafnarfirði
Róbert A. Róbertsson

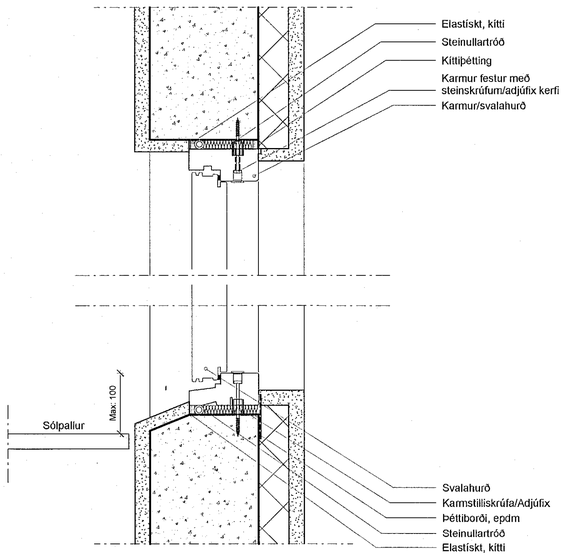Breytingarkynning
Öldutún 16, Hafnarfirði

Séruppdrættir

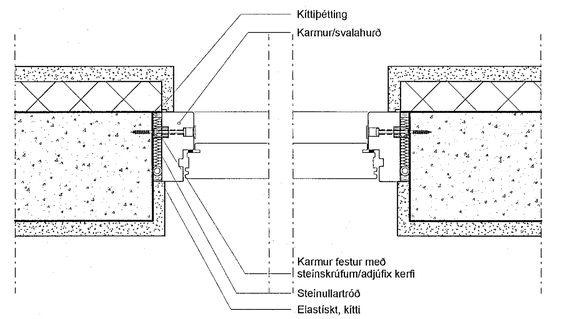Teiknað af: Davíð Árnason — Dagsetning: 27.04.2023
Yfirfarið af: V — Mælikvarði: As indicated


Davíð Árnason Byggingafræðingur, Kt. 090886-2909
Melás 9, 210 Garðabær
S: 865-3433
byggingar.honnun@gmail.com


| Verknúmer | Númer | Útgáfa |
|---|---|---|
| 01-2023 | 2010 | |

Uppfallegt blaðastærð: A1


Óheimilt er að mæla upp af teikningum, hönnuði skal tilkynnt um ósamræmi og vafaatriði. Öll afnot og afritun teikningarinnar, að hluta til eða heild, er háð skriflegu leyfi höfunda.


Skrá: C:\Users\dabbi\OneDrive\Desktop\Vinna\A. Verkefni\2023\01-2023 - Öldutún 16 - F. Bigga\01-2023 - Öldutún 16-nýtt 15.3.23.rvt

Vistað: 4/28/2023 12:42:44 AM Útprentun: 12/29/14