Samþykkt þann
20. maí 2022
Byggingafulltrúinn í Hafnarfirði

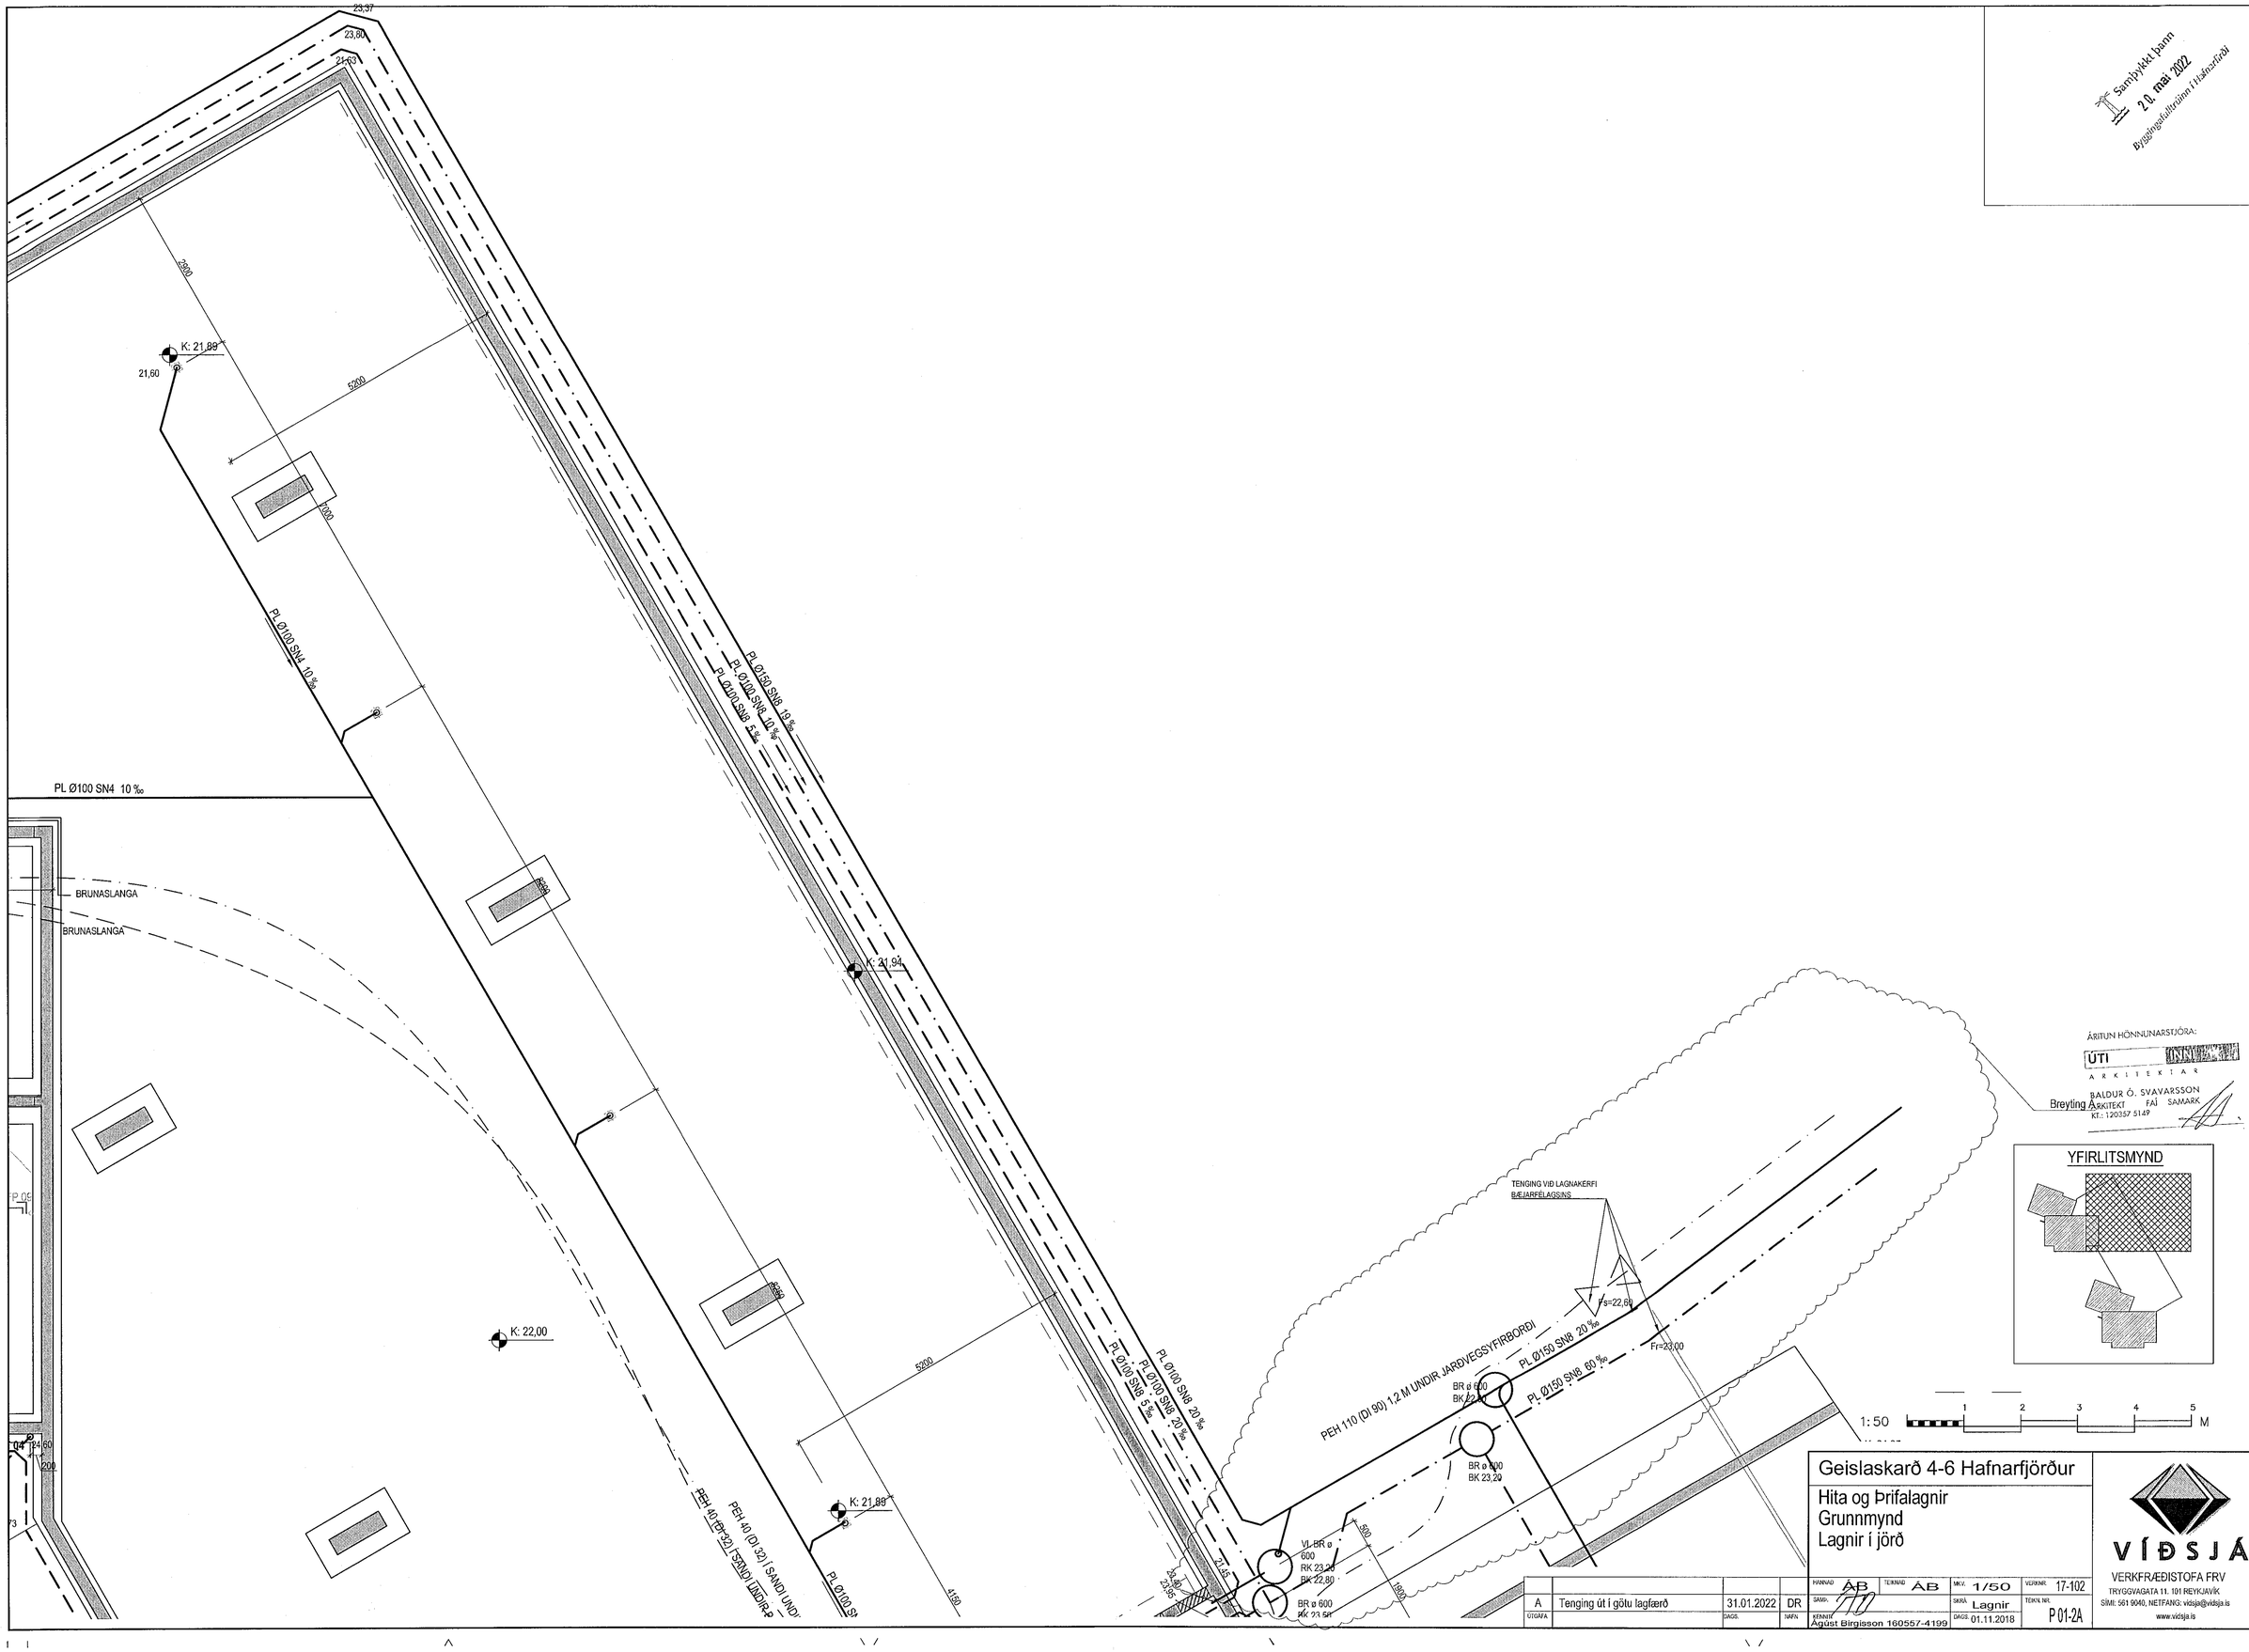

ÁRITUN HÖNNUNARSTJÓRA:
ÚTI ARKITEKTAR
BALDUR Ó. SVAVARSSON
Breyting ARKITECT FAÍ SAMARK
KT.: 120357 5149

YFIRLITSMYND

1:50 1 2 3 4 5 M

Geislaskarð 4-6 Hafnarfjörður

Hita og Þrifalagnir
Grunnmynd
Lagnir í jörð

A	Tenging út í götu lagfærð	31.01.2022	DR	HANNAÐ ÁB	TEIKNAÐ ÁB	MKV. 1/50	VERKNR. 17-102
ÚTGÁFA		DAGS.	NAFN	SAMÞ.	SKRÁ Lagnir	TEIKN. NR. P 01-2A	
				KENNIT Ágúst Birgisson 160557-4199		DAGS. 01.11.2018	

VÍÐSJÁ
VERKFRÆÐISTOFA FRV
TRYGGVAGATA 11, 101 REYKJAVÍK
SÍMI: 561 9040, NETFANG: vidsja@vidsja.is
www.vidsja.is