



SAMEIGINLEGT  
LEIKSVÆÐI

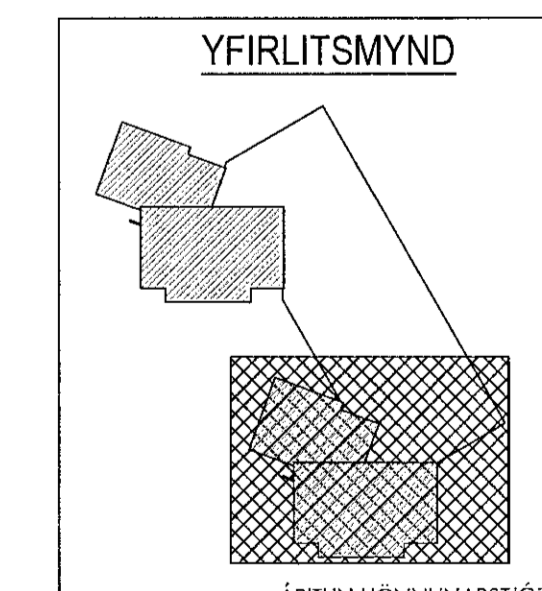

ÚTI  
ARKITEKTAR  
BALDUR Ó. SVAVARSSON  
ARKITEKT FÁJ SAMMÁK  
KT. 123357 51.49

Geislaskarð 4-6 Hafnarfjörður  
Snjóbræðsla  
Grunnmynd 1. hæð

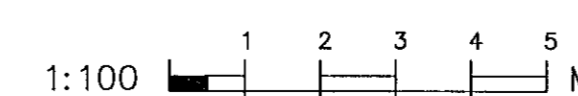

UTGAFA	A	Snjóbræðslu við sorp breytt	31.01.2022	DR	DR	MÁL 1/100	VERUR 17-102
DRAGS						Lagnir	
NAFN						LAGG 06.03.2020	P 08-2A