


Móttekið
 31. maí 2023
 fh. byggingarfulltrúans í Hafnarfirði
 Róbert A. Róbertsson

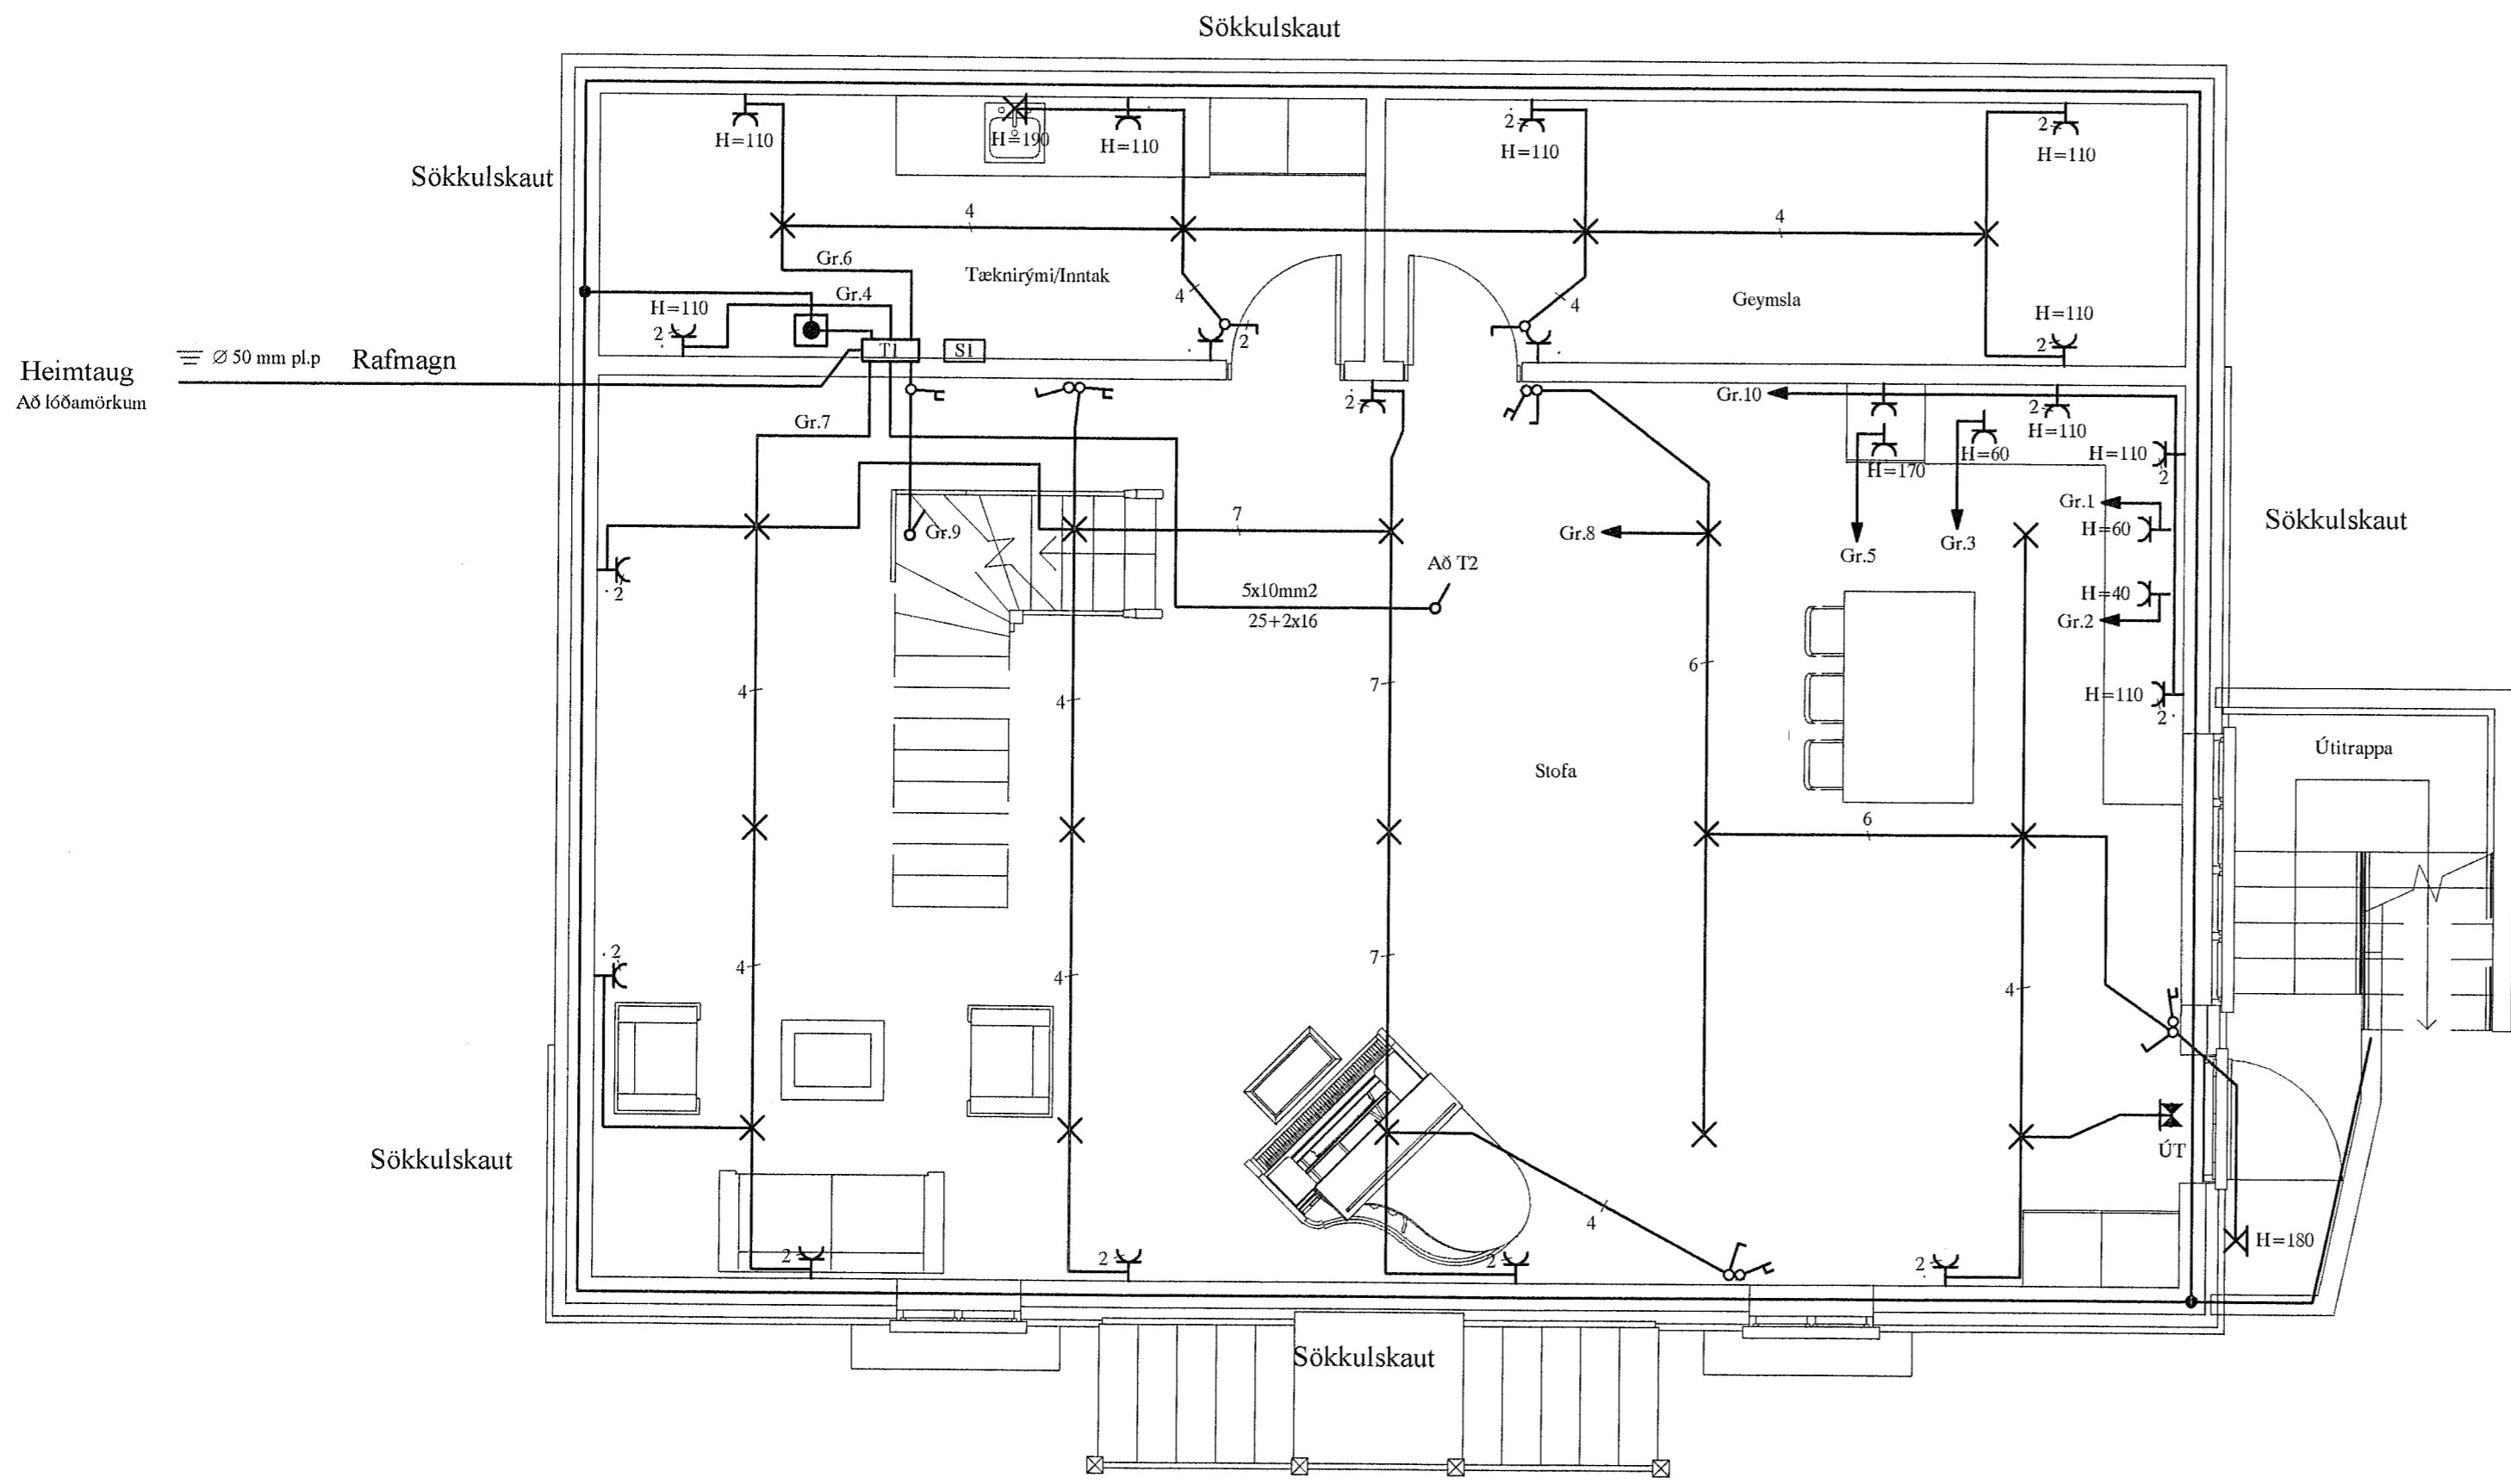

BRUNABÉTTINGAR

Þar sem lagnir fara í gegnum göt á milli brunahólfa skal þetta með sérstökum brunabéttiefnum á viðurkenndan hátt. Þéttiefni sem notuð verða skulu notuð í samræmi við leiðbeiningar framleiðenda eða seljenda efnanna og vera viðurkennd af Mannvirkjastofnun. Verkið skal unnið af vönum fagmönnum sem hafa hlotið viðurkenningu frá MVS.

Um eigið eftirlit eigenda og forráðamanna með brunavörnum í húsinu gildir reglugerð nr. 200/1994. Eftirlit skal vera í samræmi við ákvæði í 4. kafla í NFPA-850. 4.3.1 Greinagerð um brunavarnir aðaluppdráttu samkvæmt lið a.

ALMENNAR SKÝRINGAR

Stuðst er við leiðbeiningar Mannvirkjastofnunar 4.5.3.-7.2.4. Raf- og fjarskiptalagnir. Hönnunarforsendur eru að lágmarki skv. nýjustu útgáfu af ÍST 150 og TS151 Inntakspípur raf- og fjarskiptalagna eru lagðar að lóðamörkum


Öll mál eru í cm.
 Til spennujöfnunar skal járnalögn í grunni vandlega bundin saman þannig að hún myndi leiðandi samband. Þar sem lagnir fara á milli brunahólfa skal þetta með þar til gerðurm brunabéttiefnum. Þar sem lagnir fara í gegnum gölf, loft og veggi skal einnig ganga fagmannlega frá brunabéttingum raflagna. (sjá ISO6834)

SKÝRINGAR

LAGNIR ERU HULDAR 16mm PLASTPÍPUR OG TAUGAR 3x1,5°
 TAUGAR FYRIR 16A TENGLA SÉU 3X2,5°
 HÆÐ Á ROFUM SÉ 105 sm.
 TENGLAR VID ROFA SÉU Í SÖMU HÆÐ OG ROFAR.
 HÆÐ Á TENGLUM SÉ 20sm.
 HÆÐ Á VEGGLJÓSUM YFIR VÖSKUM SÉ 200sm.
 MÁLSTRAUMUR ROFA SÉ 10A, EN TENGLA 16A.
 L = SJÓNVARP, F = BÆJARSÍMI, T = HITANEMAR F. GÓLFHITA H= 160sm
 H = HÁTALARADÓSIR H=20sm, DS = DYRASÍMI H=130sm
 DS = DYRASÍMI H=130sm

REYKSKYNJARI jóniskur
 REYKSKYNJARI optiskur
 HREYFISKYNJARI ÞJÓFAVARNARKERFIS H= V/LOFT
 HITANEMAR F. GÓLFHITA H=160sm

NEMA ANNARS SÉ GETIÐ

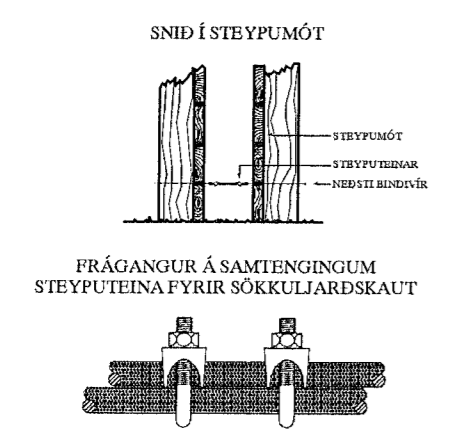

Undirskrift hönnunarsjóra
 Sigurður Einarsson 110457-2789

A2

						AUSTURGATA 12 HAFNARFIRÐI		MKV. 1:50	
						RAFLÖGN KJALLARA		TEIKN.NR. 2	
						TERA S/F		SÍÐASTA TNR.	
						RAFMAGNSVERKFRÆÐISTOFA		TNR. 2 AF 7	
						TRAUSTI SVEINÞÓRNSSON RAFMAGNSIENFER. Sími 898 2523		ÚTG. B	
B	23.05.17	REYNDARTEIKNING	B.Þ.T.	T.S.	220146-2439				
A	20.10.30	ENDURTEIKNAD	B.Þ.T.	T.S.	220146-2439				
ÚTG.	DAGS.		TEIKN.	HANNAÐ	SAMÞYKKT	KENNTALA			