


| Útg. | Dags. | Lýsing | Nafn |
|------|------------|---|------|
| 1 | 06.07.2022 | FRUMTÚGÁFA | HÓO |
| 2 | 27.10.2022 | GÖLFINDURFÖLL SETT INN Í ÞVOTTAHÚS - ÞAKNIBURFALL Á SKÝGNI - FÆRSLA Á ÞN STAMMA - AFFALL HITAVEITU FÆRT | HÓO |
| 3 | 17.04.2023 | TENINGAR FRAFMAGNSPOTTI Á SVALIR | HÓO |

Samþykkt þann
01. júní 2023
Íh. byggingerfallráðgjafi í Hafnarfirði
Róbert A. Róbertsson

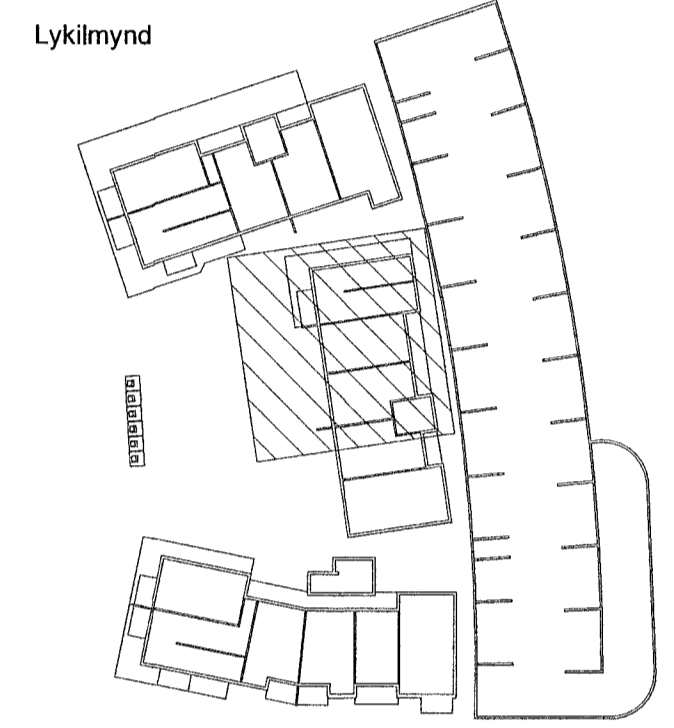

- SKÝRINGAR - FRÆRENNSLI:
- SKÓLPLÖGN
 - - - JARÐVATNSLÖGN
 - - - - REGNVATNSLÖGN
 - - - - - AFFALLSLÖGN

SJÁ ALMENNAR SKÝRINGAR Á TEIKN. P0-01 OG P0-02.

SKÓLPLAGNIR ERU Ø110 PVC MED RENNSLISHALLA 20% NEMA ANNAD SÉ TEKIÐ FRAM Á TEIKNINGU.

JARÐVATNSLAGNIR ERU Ø110 PVC MED RENNSLISHALLA 10% NEMA ANNAD SÉ TEKIÐ FRAM Á TEIKNINGU.

REGNVATNSLAGNIR ERU Ø110 PVC MED RENNSLISHALLA 10% NEMA ANNAD SÉ TEKIÐ FRAM Á TEIKNINGU.



FRÆRENNSLISLAGNIR UNDIR ÁLAGI ÖKUT/ÆKJA SKULU HAFA HRINGSTÍFNI SN8.

VERKFRÆÐISTOFA

NNE VERKFRÆÐISTOFA ehf
Hæðarní 6 - 201 Kópavogur Ísland
s. 899-3077 / 899-3577
Kl. 460421-0470. nne@nne.is www.nne.is

HRINGHAMAR 21-25
221 HAFNARFJÖRDUR
SÉRUPPRÆTTIR PÍPULAGNIR Mhl. 02
FRÆRENNSLI - GRUNNLAGNIR

| | | | |
|--|-----|-------------|------------|
| Hönnun: | ALM | Verknúmer: | 22012 |
| Teiknað: | ALM | Mælikvarði: | 1:50 |
| Yfiraríð: | NG | Dagsetning: | 17.04.2023 |
| Samþykkt: | | Teikn.nr.: | P1-01B |
| Hákon Óm Ómarsson Kl. 300577-3189 | | Útgáfa: | 3 |
| Áritun hönnunarstjóra: Kristinn Ragnarsson Kl. 120944-2699 | | | |
| Útgáfa / Dagsetning atakoppráttis: | | | |

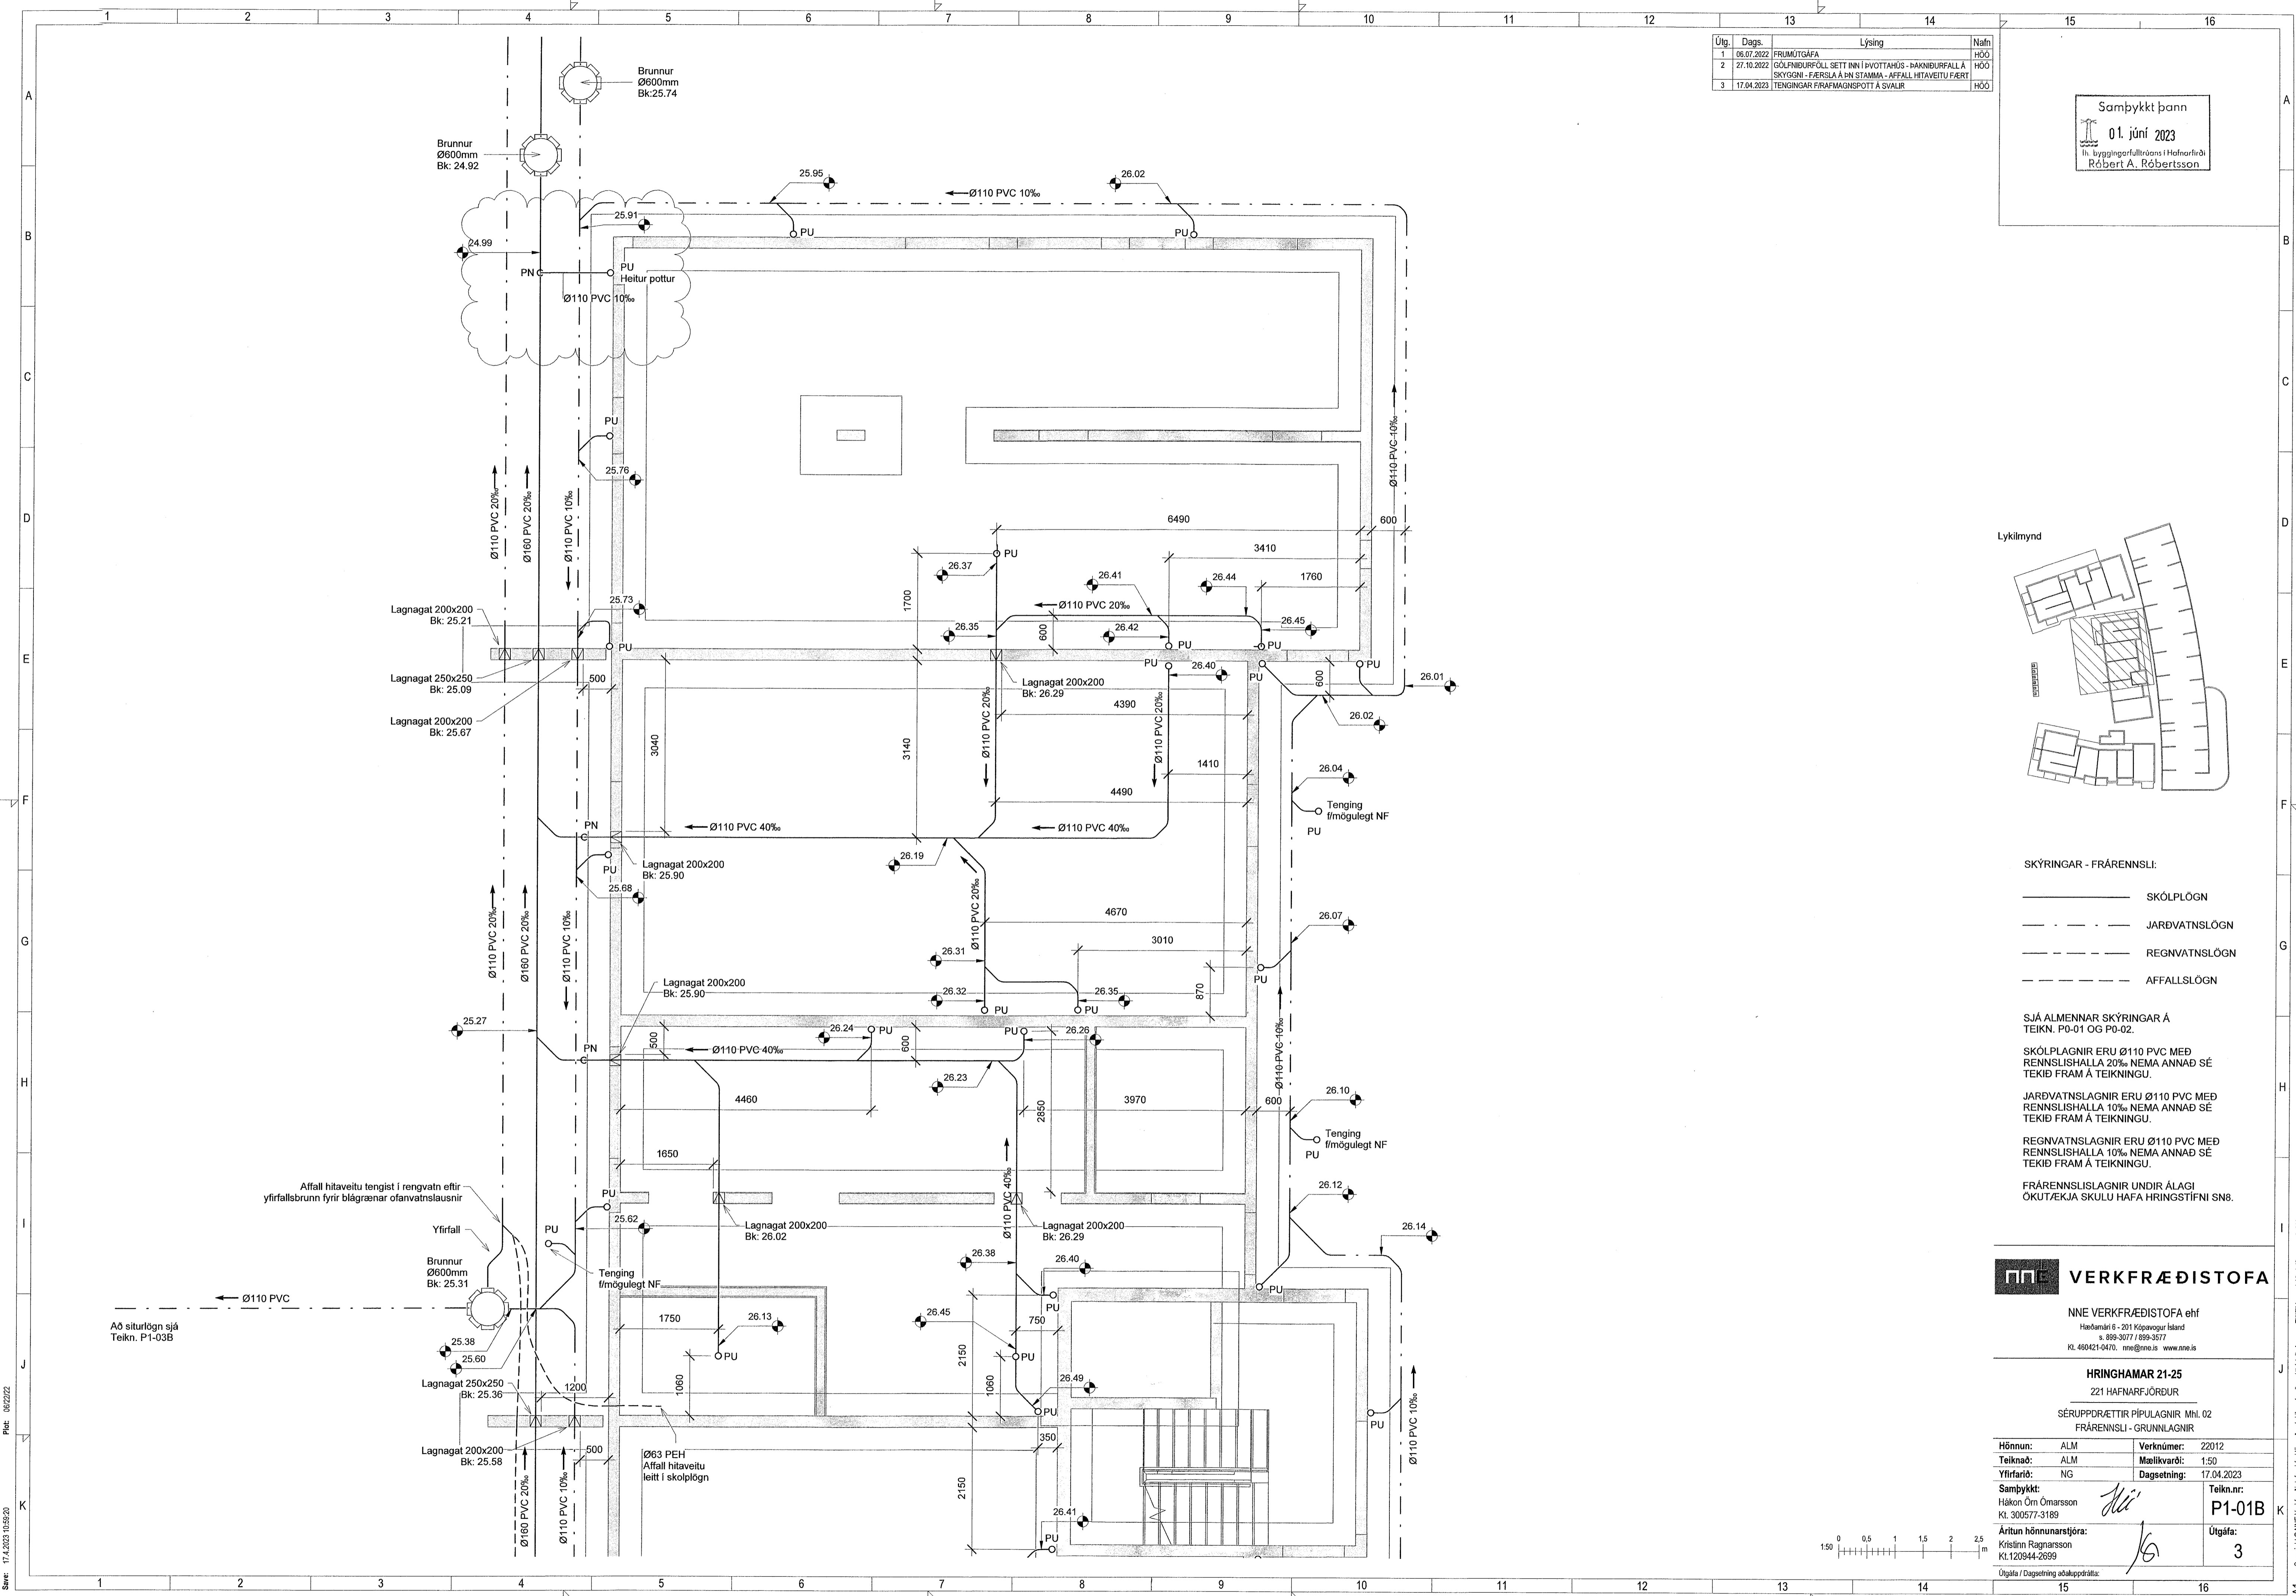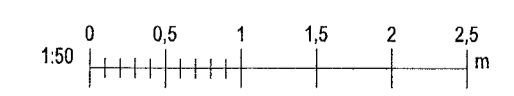

P1-01B
 17.04.2023 10:55:20
 P1-03B