


Útg.	Dags.	Lýsing	Nafn
1	06.07.2022	FRUMTÖGÁFA	HÖG
2	27.10.2022	GÖLFNIDURFÖLL SETT INN Í ÞVOTTAHÚS - ÞAKNIDURFALL Á SKYGGNI - FÆRSLA Á ÞN STAMMA - AFFALL HITAVEITU FÆRT	HÖG
3	17.04.2023	TENGINGAR FRÆFMAGNSPOTT Á SVALUR	HÖG

Samþykkt þann  
01. júní 2023  
fh. byggingarfulltrúans í Hafnarfirði  
Róbert A. Róbertsson

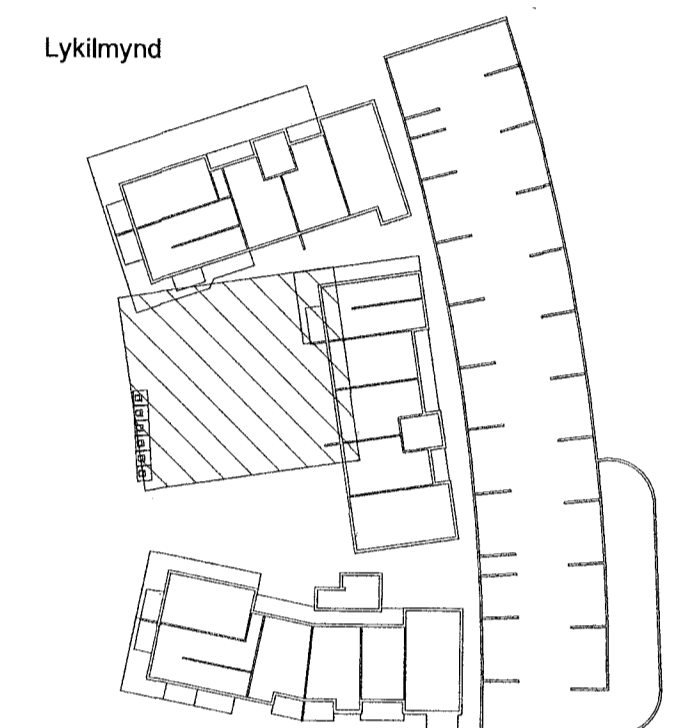

- SKÝRINGAR - FRÆRENNSLI:
- SKÓLPLOGN
  - - - - - JARÐVATNSLÖGN
  - - - - - REGNVATNSLÖGN
  - - - - - AFFALLSLÖGN

SJÁ ALMENNAR SKÝRINGAR Á TEIKN. P0-01 OG P0-02.

SKÓLPLOGNIR ERU Ø110 PVC MED RENNSLISHALLA 20% NEMA ANNAD SÉ TEKIÐ FRAM Á TEIKNINGU.

JARÐVATNSLAGNIR ERU Ø110 PVC MED RENNSLISHALLA 10% NEMA ANNAD SÉ TEKIÐ FRAM Á TEIKNINGU.

REGNVATNSLAGNIR ERU Ø110 PVC MED RENNSLISHALLA 10% NEMA ANNAD SÉ TEKIÐ FRAM Á TEIKNINGU.

FRÆRENNSLISLAGNIR UNDIR ÁLAGI ÖKUTÆKJA SKULU HAFNA HRINGSTÍFNI SN8.

**VERKFRÆÐISTOFA**

NNE VERKFRÆÐISTOFA ehf  
Hæðarní 6 - 201 Kópavogur Ísland  
s. 899-3077 / 899-3577  
kl. 460421-0470, me@nne.is www.nne.is

**HRINGHAMAR 21-25**  
221 HAFNARFJÖRÐUR

SÉRUPPRÆTTIR PÍPULAGNIR MHI. 02  
FRÆRENNSLI - GRUNNLAGNIR



Hönnun:	ALM	Verknúmer:	22012
Teiknað:	ALM	Mælikvarði:	1:50
Yfirfarið:	NG	Dagsetning:	17.04.2023

Samþykkt:  
Hákon Örn Ómarsson  
Kl. 300577-3189

Áritun hönnunarstjóra:  
Kristlín Ragnarsson  
Kl. 120944-2699

Útgáfa / Dagsetning aðalappdráttar:

Teikn.nr.: **P1-03B**  
Útgáfa: **3**

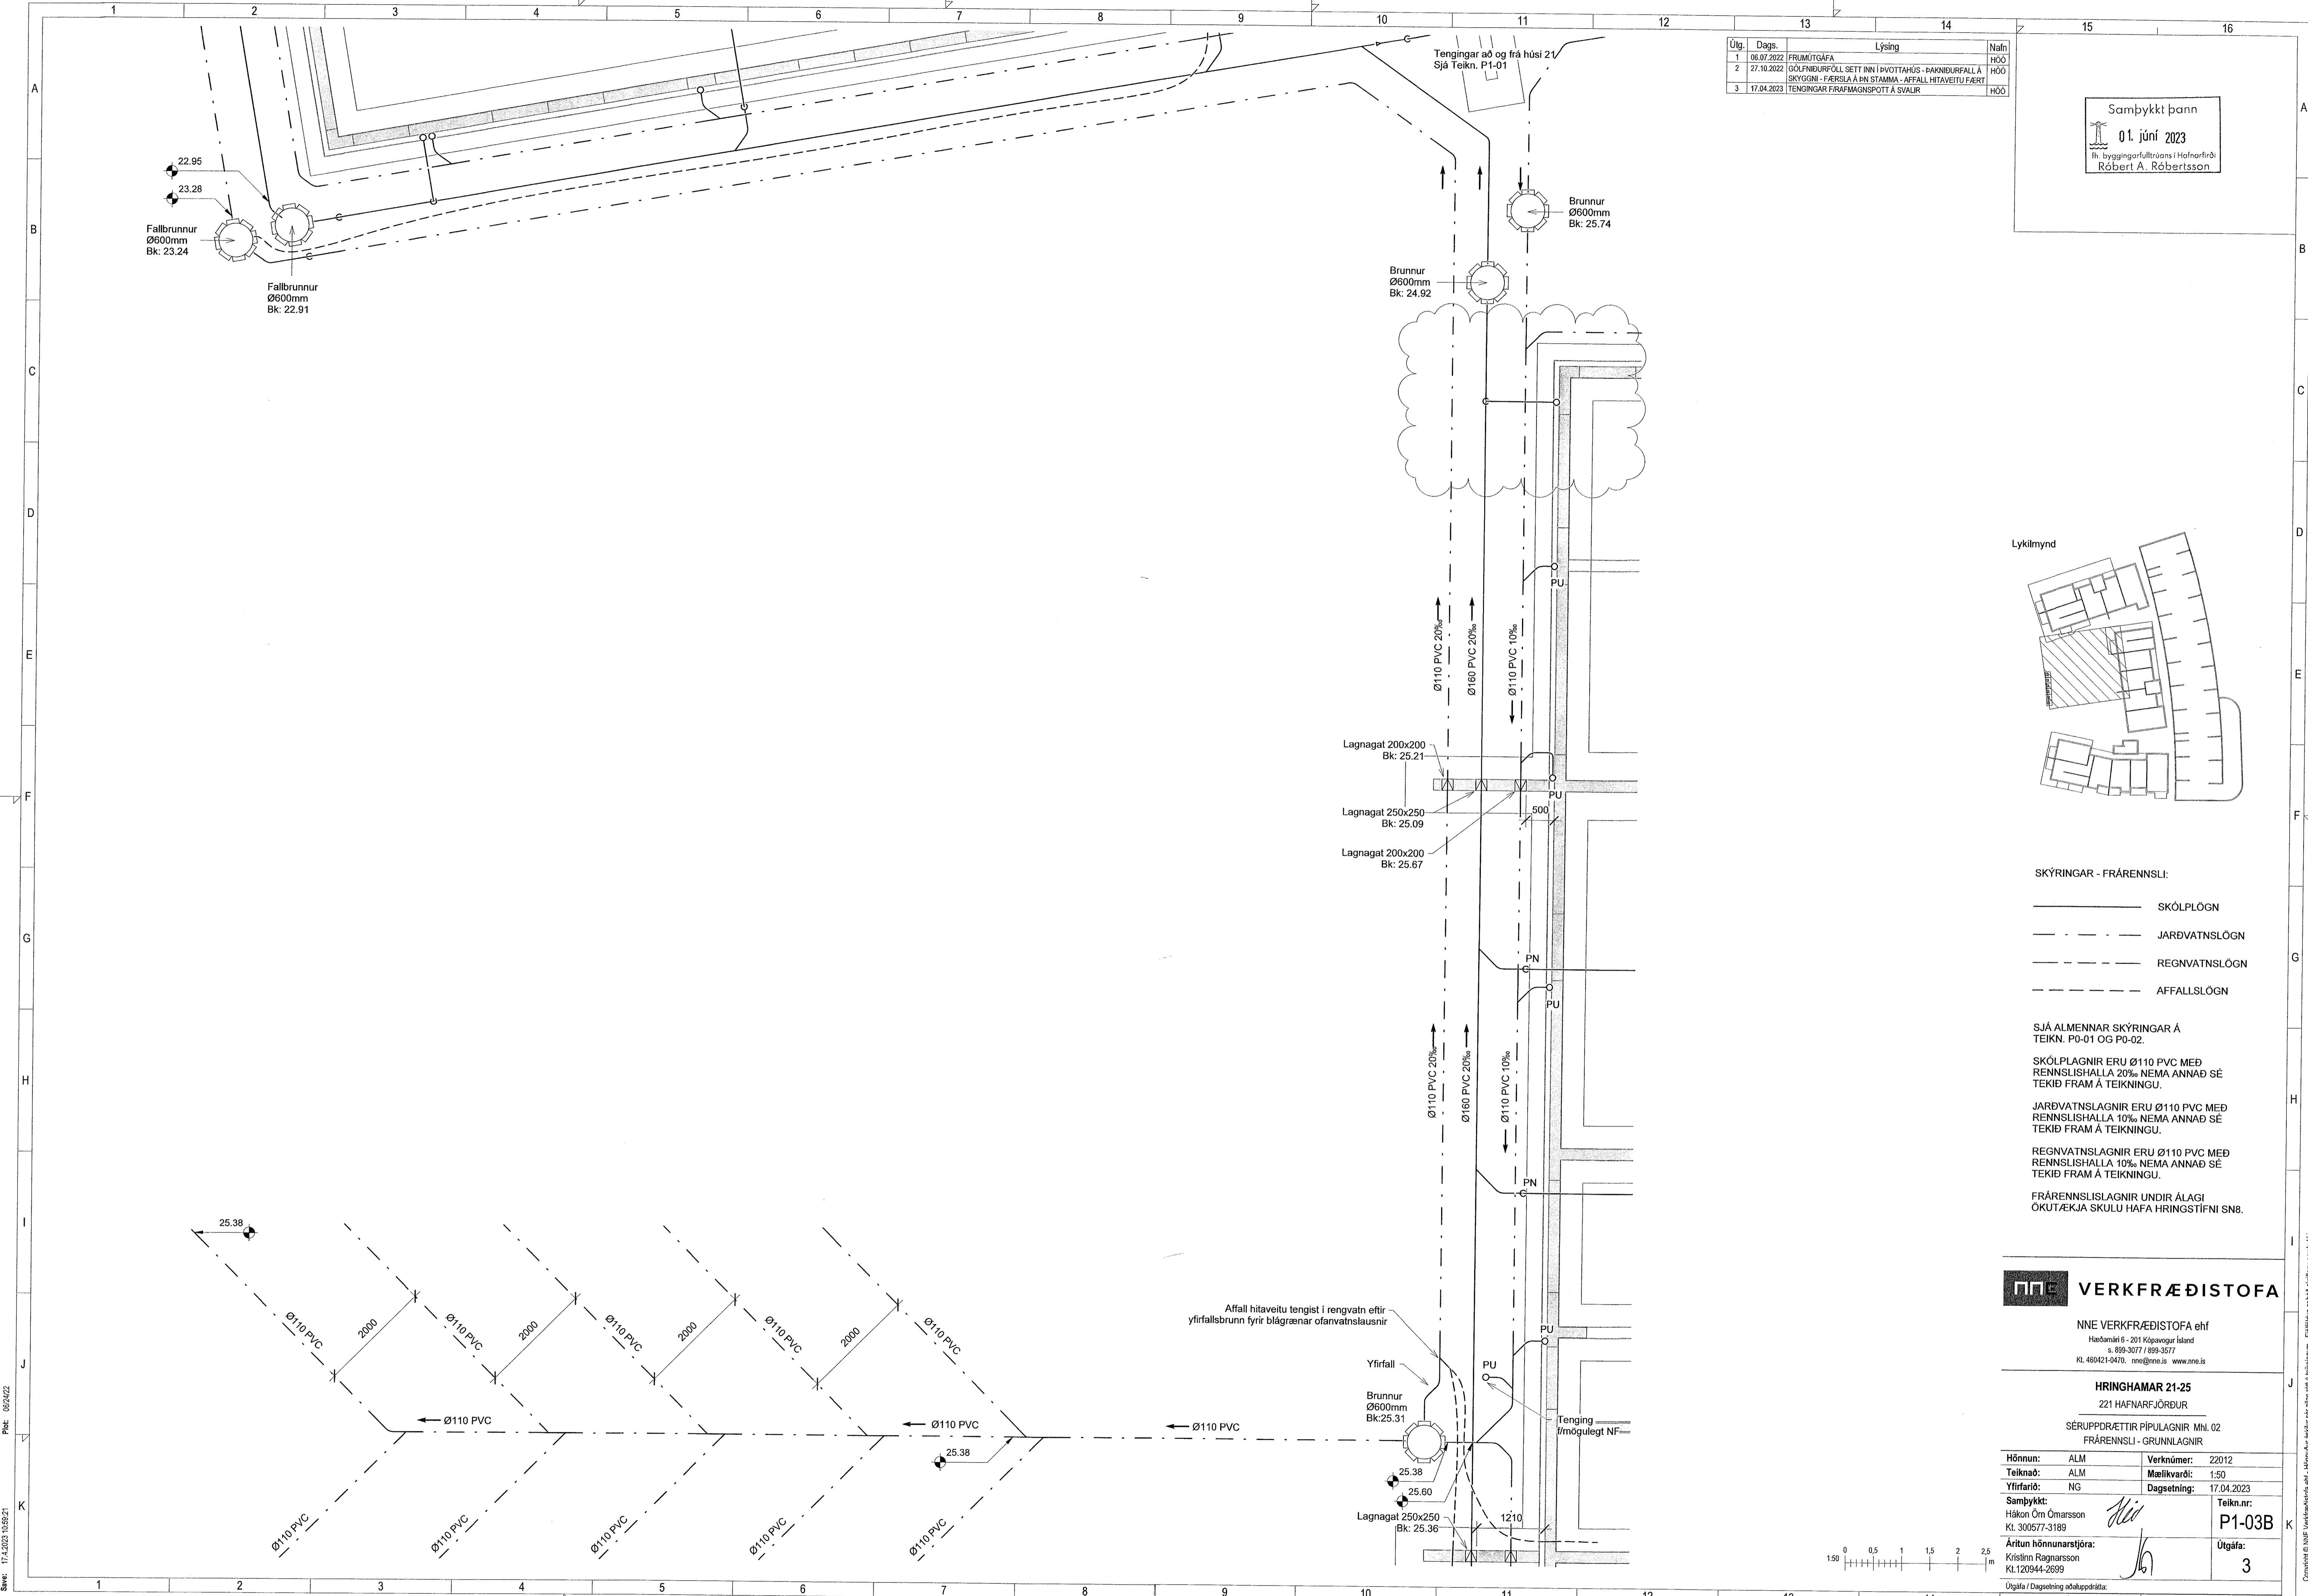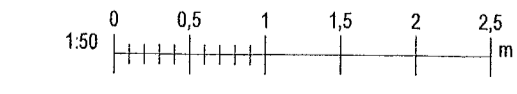

Pilt: 06/24/22  
 Sævi: 17.4.2023 16:52:21  
 Skrá: M:\AVR\22\2012 - Hringhamar 25\02 DESIGN\02 P - PÍPULAGNIR\P1\_Hringhamar 21-25\_Frárennslí 2023.rvt