
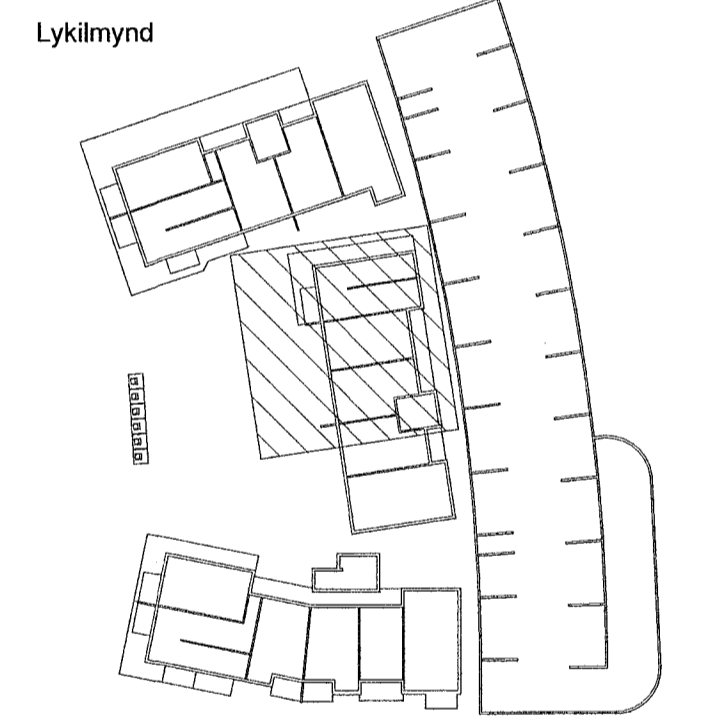


Útg.	Dags.	Lýsing	Nafn
1	06.07.2022	FRUMTÚGÁFA	HÓO
2	27.10.2022	GÖLFNURFÖLL SETT INN Í ÞVOTTAHÚS - ÞAKNURFALL Á SKÝGSM - FÆRSLA Á INN STAMMA - AFFALL HITAVEITU FÆRT	HÓO
3	17.04.2023	TENGINGAR FRÆRINGSPOTTI Á SVÁLUR	HÓO

Samþykkt þann  
 01. júní 2023  
 Þr. byggingarfulltrúans í Hafnarfirði  
 Róbert A. Róbertsson

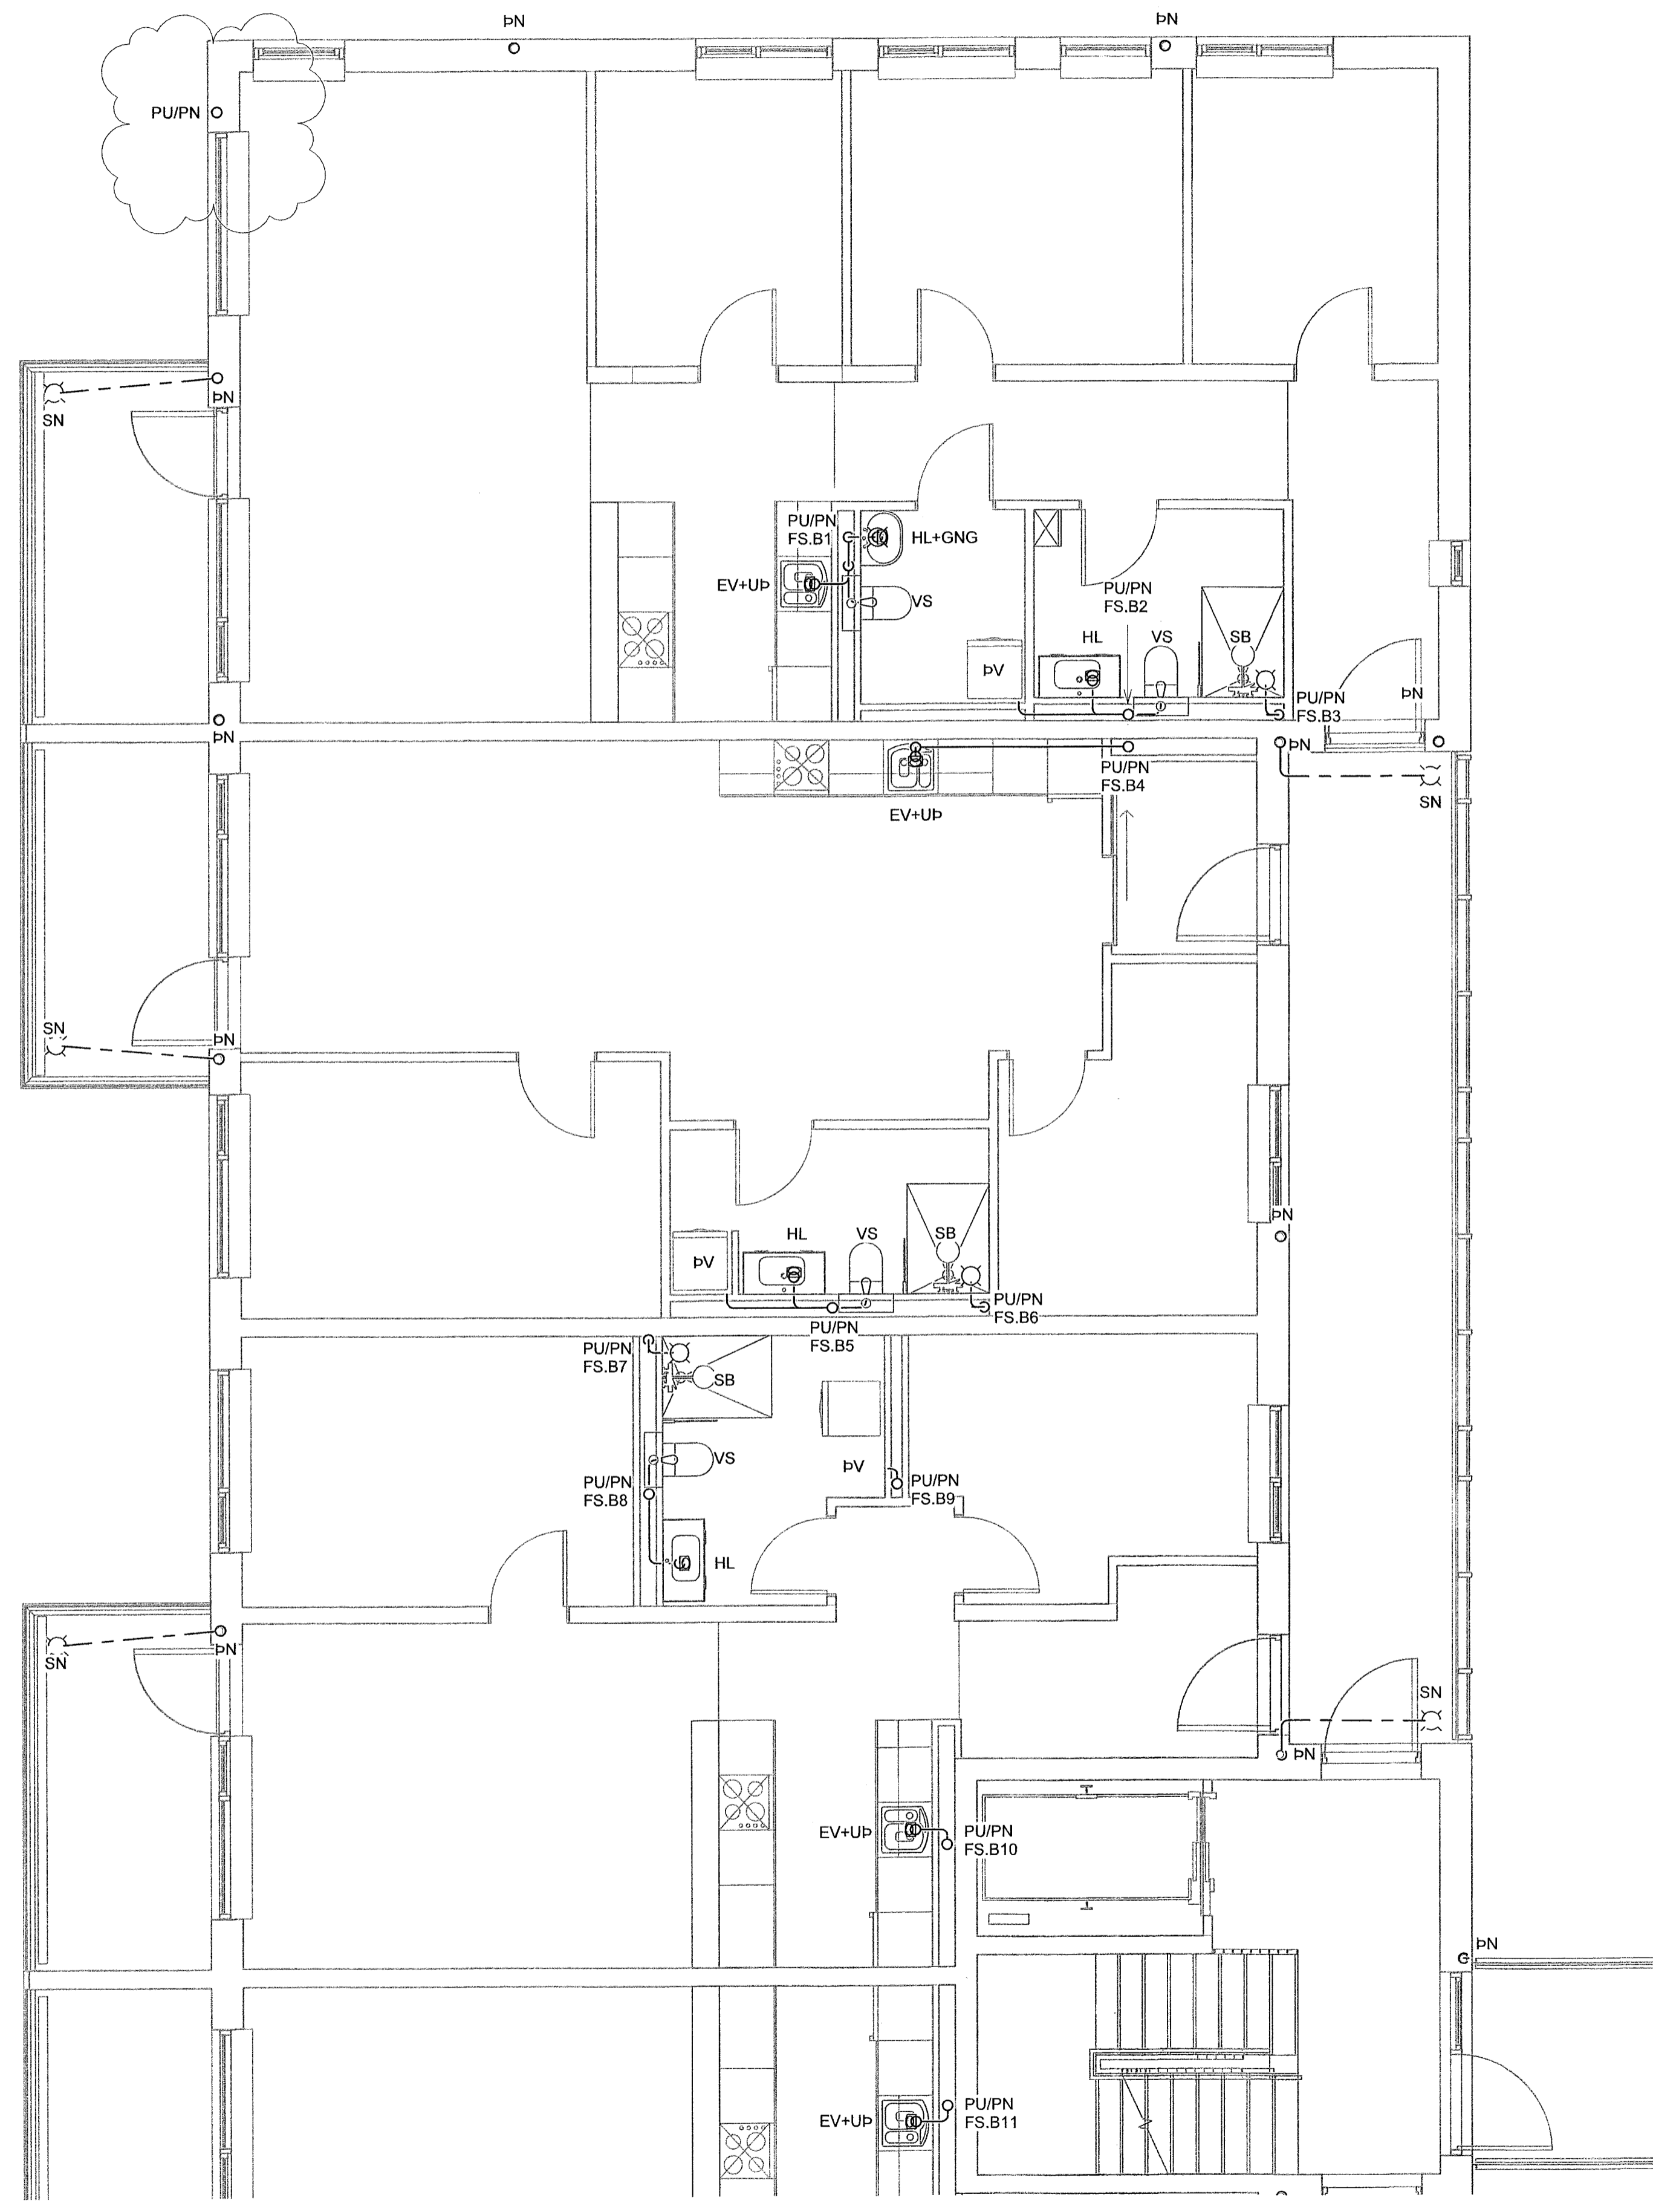


SKÝRINGAR - FRÆRINGSPOTTI:  
 ————— SKÓLPLÖGN  
 - - - - - REGNVATNSLÖGN

**VERKFRÆÐISTOFA**

NNE VERKFRÆÐISTOFA ehf  
 Háðamari 6 - 2011 Kópavogur Ísland  
 s. 899-3077 / 899-3577  
 Kl. 460421-0470. nne@nne.is www.nne.is

**HRINGHAMAR 21-25**  
 SÉRUPPDRETTIR ÞÍPULAGNIR Mhl. 02  
 FRÆRINGSPOTTI - 1.HÆÐ

Hönnun:	ALM	Verknúmer:	22012
Teiknað:	ALM	Mælikvarði:	1:50
Yfirfarið:	NG	Dagsetning:	17.04.2023
Samþykkt:	Hákon Örn Ómarsson Kl. 300577-3189	Teikn.nr.:	P1-21B
Áritun hönnunarstjóra:	Kristinn Ragnarsson Kl. 120944-2699	Útgáfa:	3
Útgáfa / Dagsetning aðaluppráttar:			

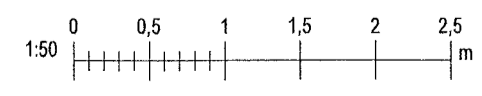

Plöt: 06/2022  
 Save: 17.4.2023 13:58:22