
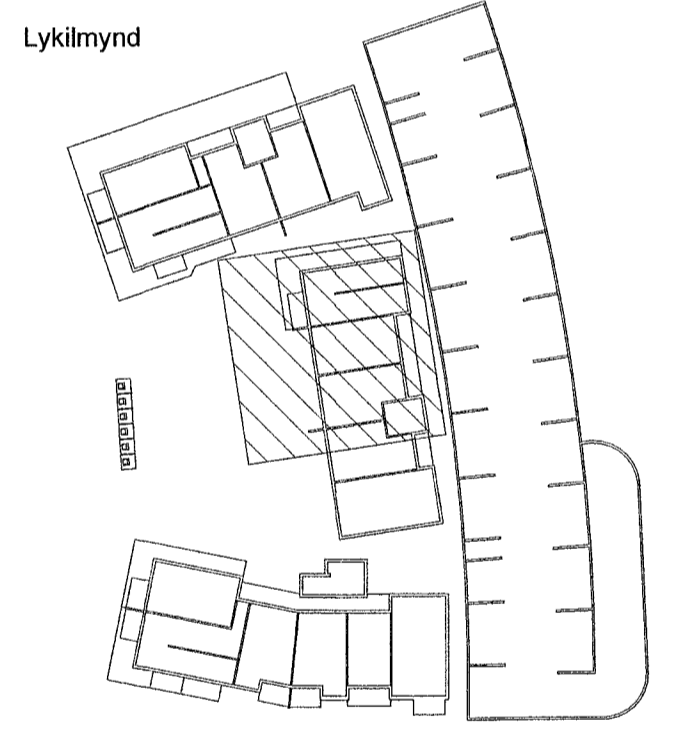


Útg.	Dags.	Lýsing	Nafn
1	06.07.2022	FRUMÚTGÁFA	HÖÖ
2	27.10.2022	GÖLFNIBURFÖLL SETT INN Í ÞVOTTARHÚS - ÞAKNIBURFÖLL Á SKÝGGI - FÆRISLA Á ÞN STAMMA - AFSALL HITAVETU FÆRT	HÖÖ
3	17.04.2023	TENGINGAR FRAFAGNSPOTTI Á SVALIR	HÖÖ

Samþykkt þann
 01. júní 2023
 R. byggingarfulltrúans (Hafnarfirði)
 Róbert A. Róbertsson

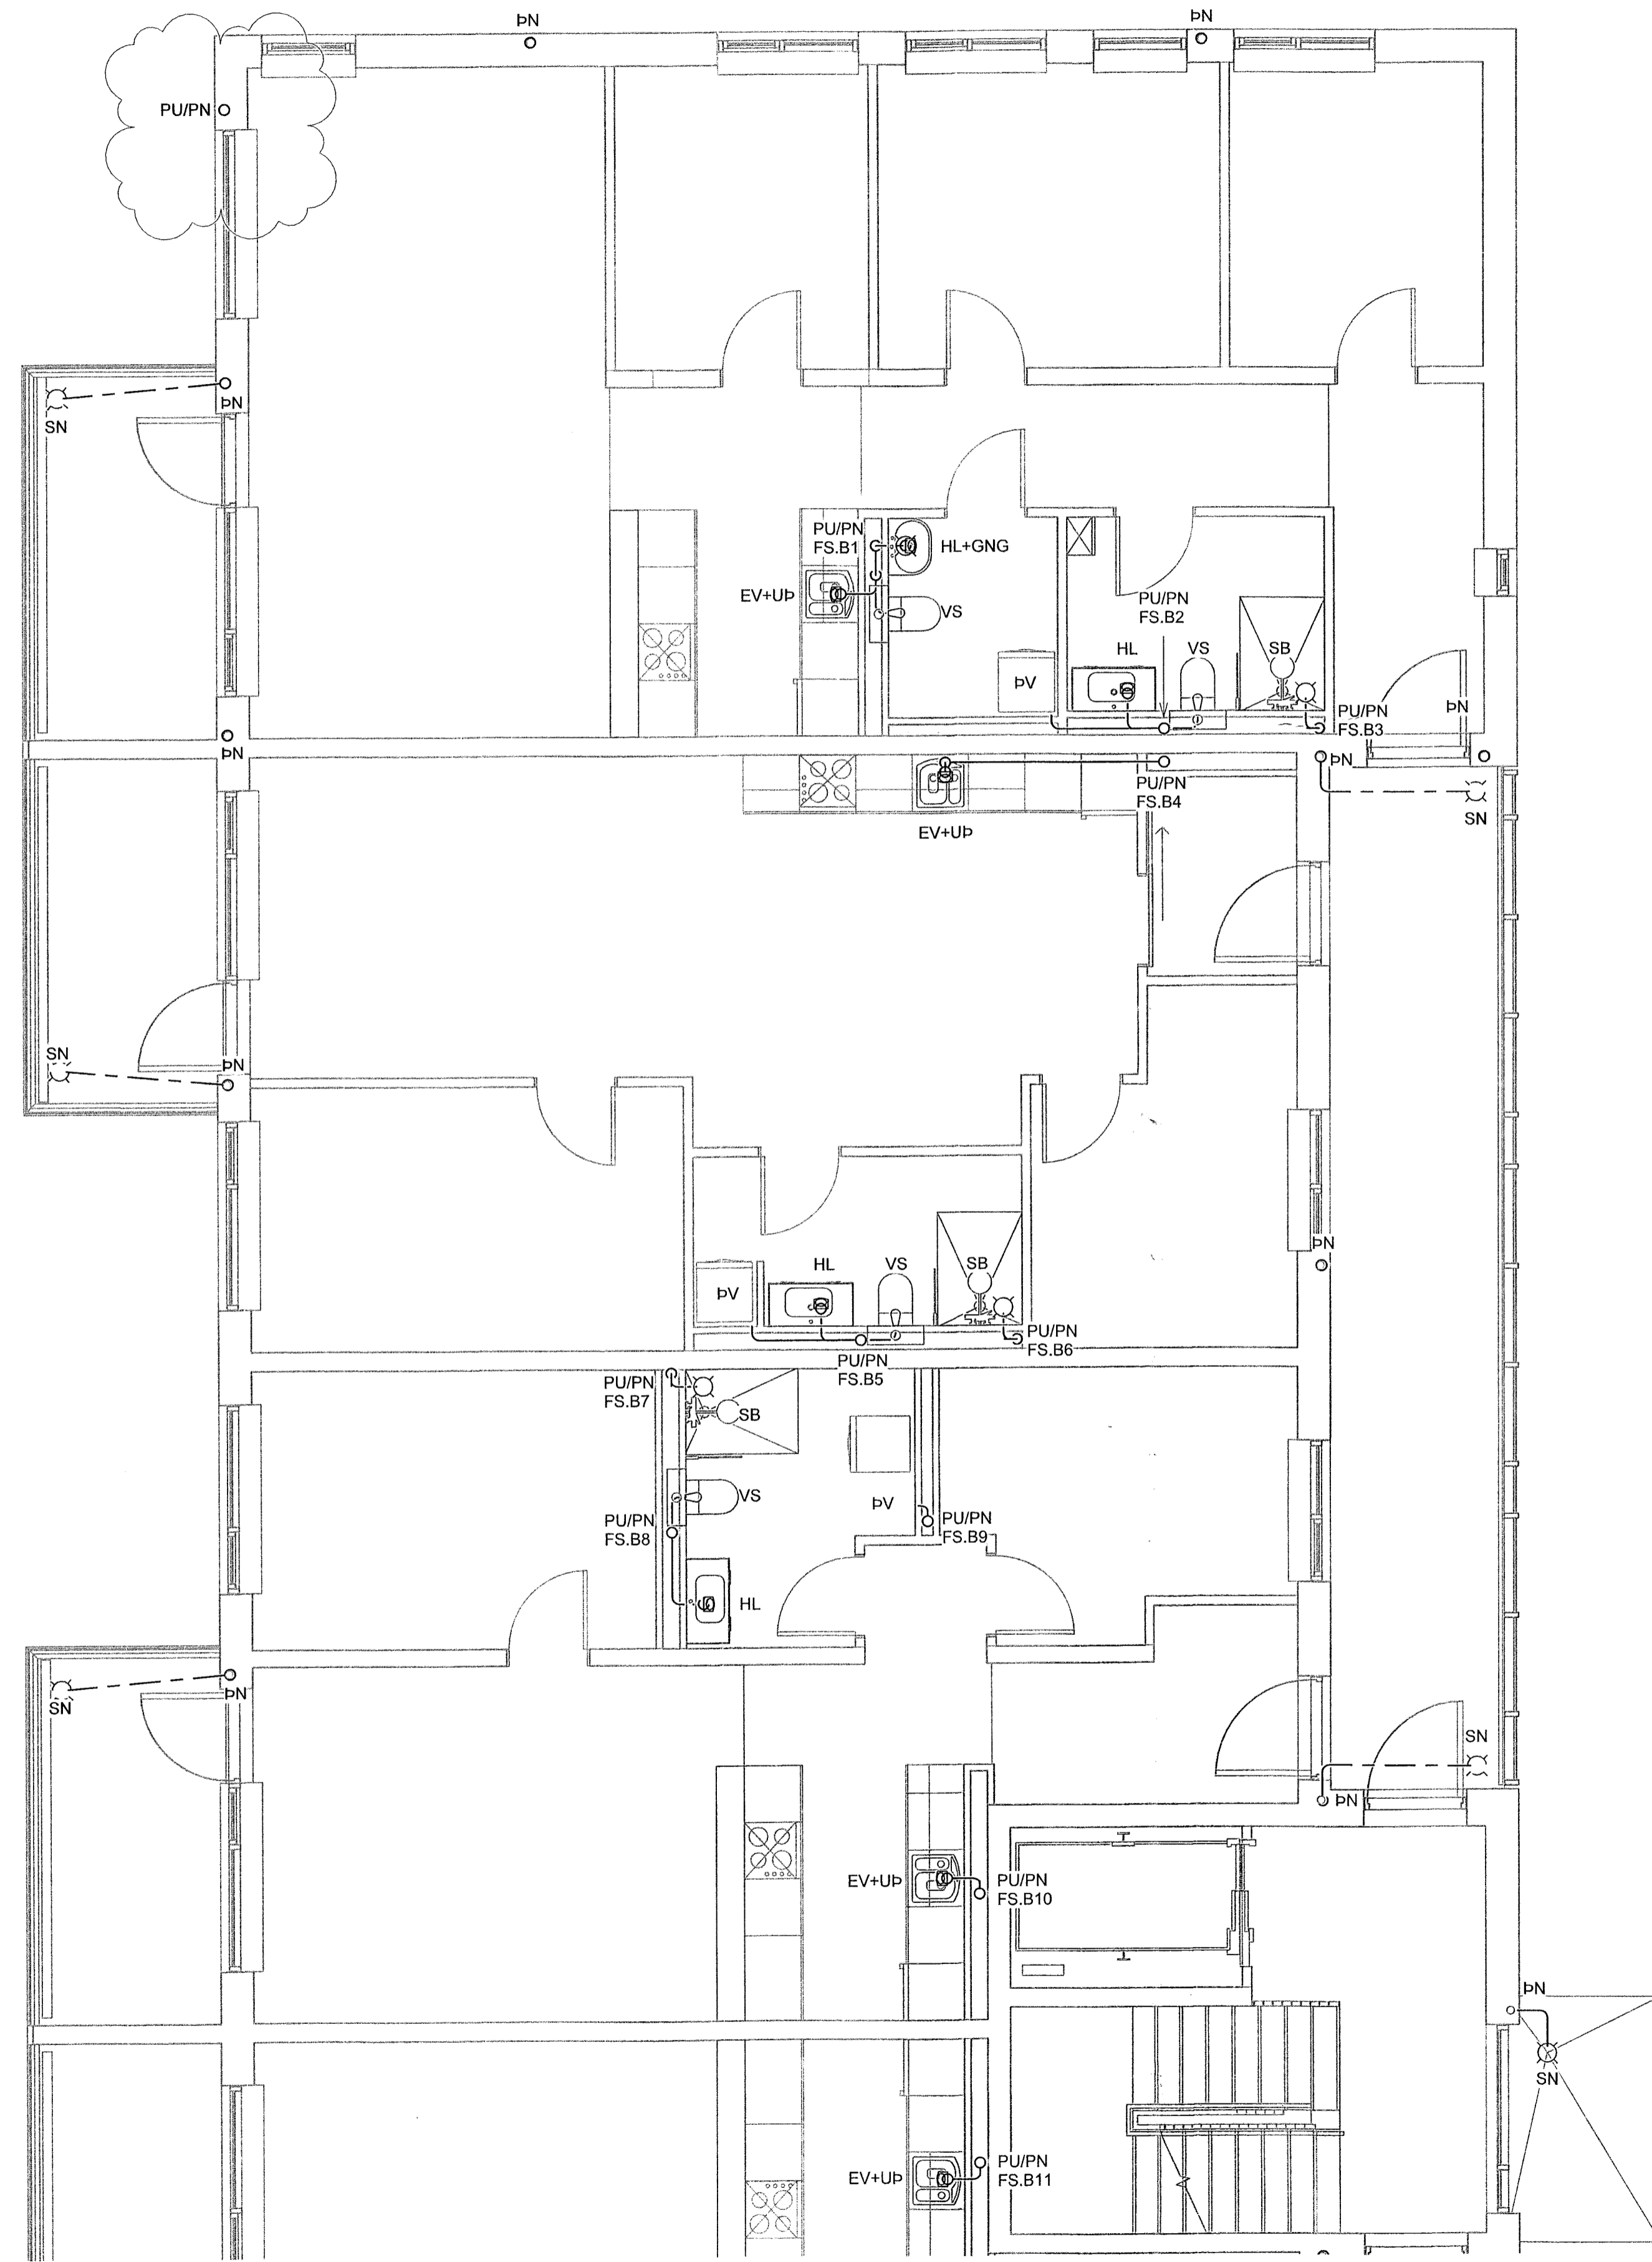

SKÝRINGAR - FRÆNNSLI:
 ————— SKÓLPLOGN
 - - - - - REGNVATNSLOGN


VERKFRÆÐISTOFA

NNE VERKFRÆÐISTOFA ehf
 Háðamí 6 - 201 Kópavogur Ísland
 s. 899-3077 / 899-3577
 Kl. 460421-0470. nne@nne.is www.nne.is

HRINGHAMAR 21-25
 221 HAFNARFJÖRÐUR

SÉRUPPRÆTTIR PÍPULAGNIR Mhl. 02
 FRÆNNSLI - 2.HÆÐ

Hönnun:	ALM	Verkúmer:	22012
Teiknað:	ALM	Mælikvarði:	1:50
Yfirarið:	NG	Dagsetning:	17.04.2023
Samþykkt:	Hákon Óm Ómarsson Kl. 300577-3189	Teikn.nr.:	P1-31B
Áritun hönnunarstjóra:	Kristinn Ragnarsson Kl. 120944-2699	Útgáfa:	3
Útgáfa / Dagsetning aðaluppráta:			

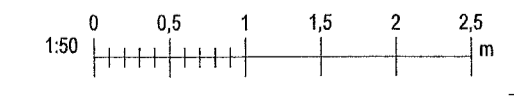

Plat: 00/2022
 Sæ: 17.4.2023 10:58:23