
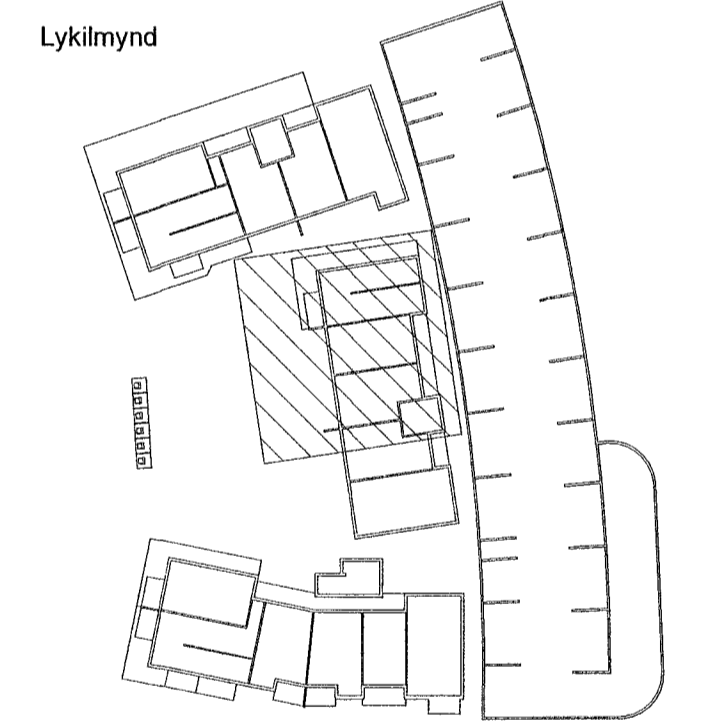


| Útg. | Dags. | Lýsing | Nafn |
|------|------------|--|------|
| 1 | 06.07.2022 | FRUMÚTGÁFA | HÓO |
| 2 | 27.10.2022 | GÖLFNIDURFÖLL SETT INN Í ÞVOTTAHÚS - ÞAKNIDURFALL Á SKÝGGNI - FÆRSLA Á ÞN STAMMA - AFFALL HITAVEITU FÆRT | HÓO |
| 3 | 17.04.2023 | TENGINGAR FRÆMMAHNSPOTT A SVAILUR | HÓO |

Samþykkt þann
01. júní 2023
fr. byggingarfulltrúans í Hafnarfirði
Róbert A. Róbertsson

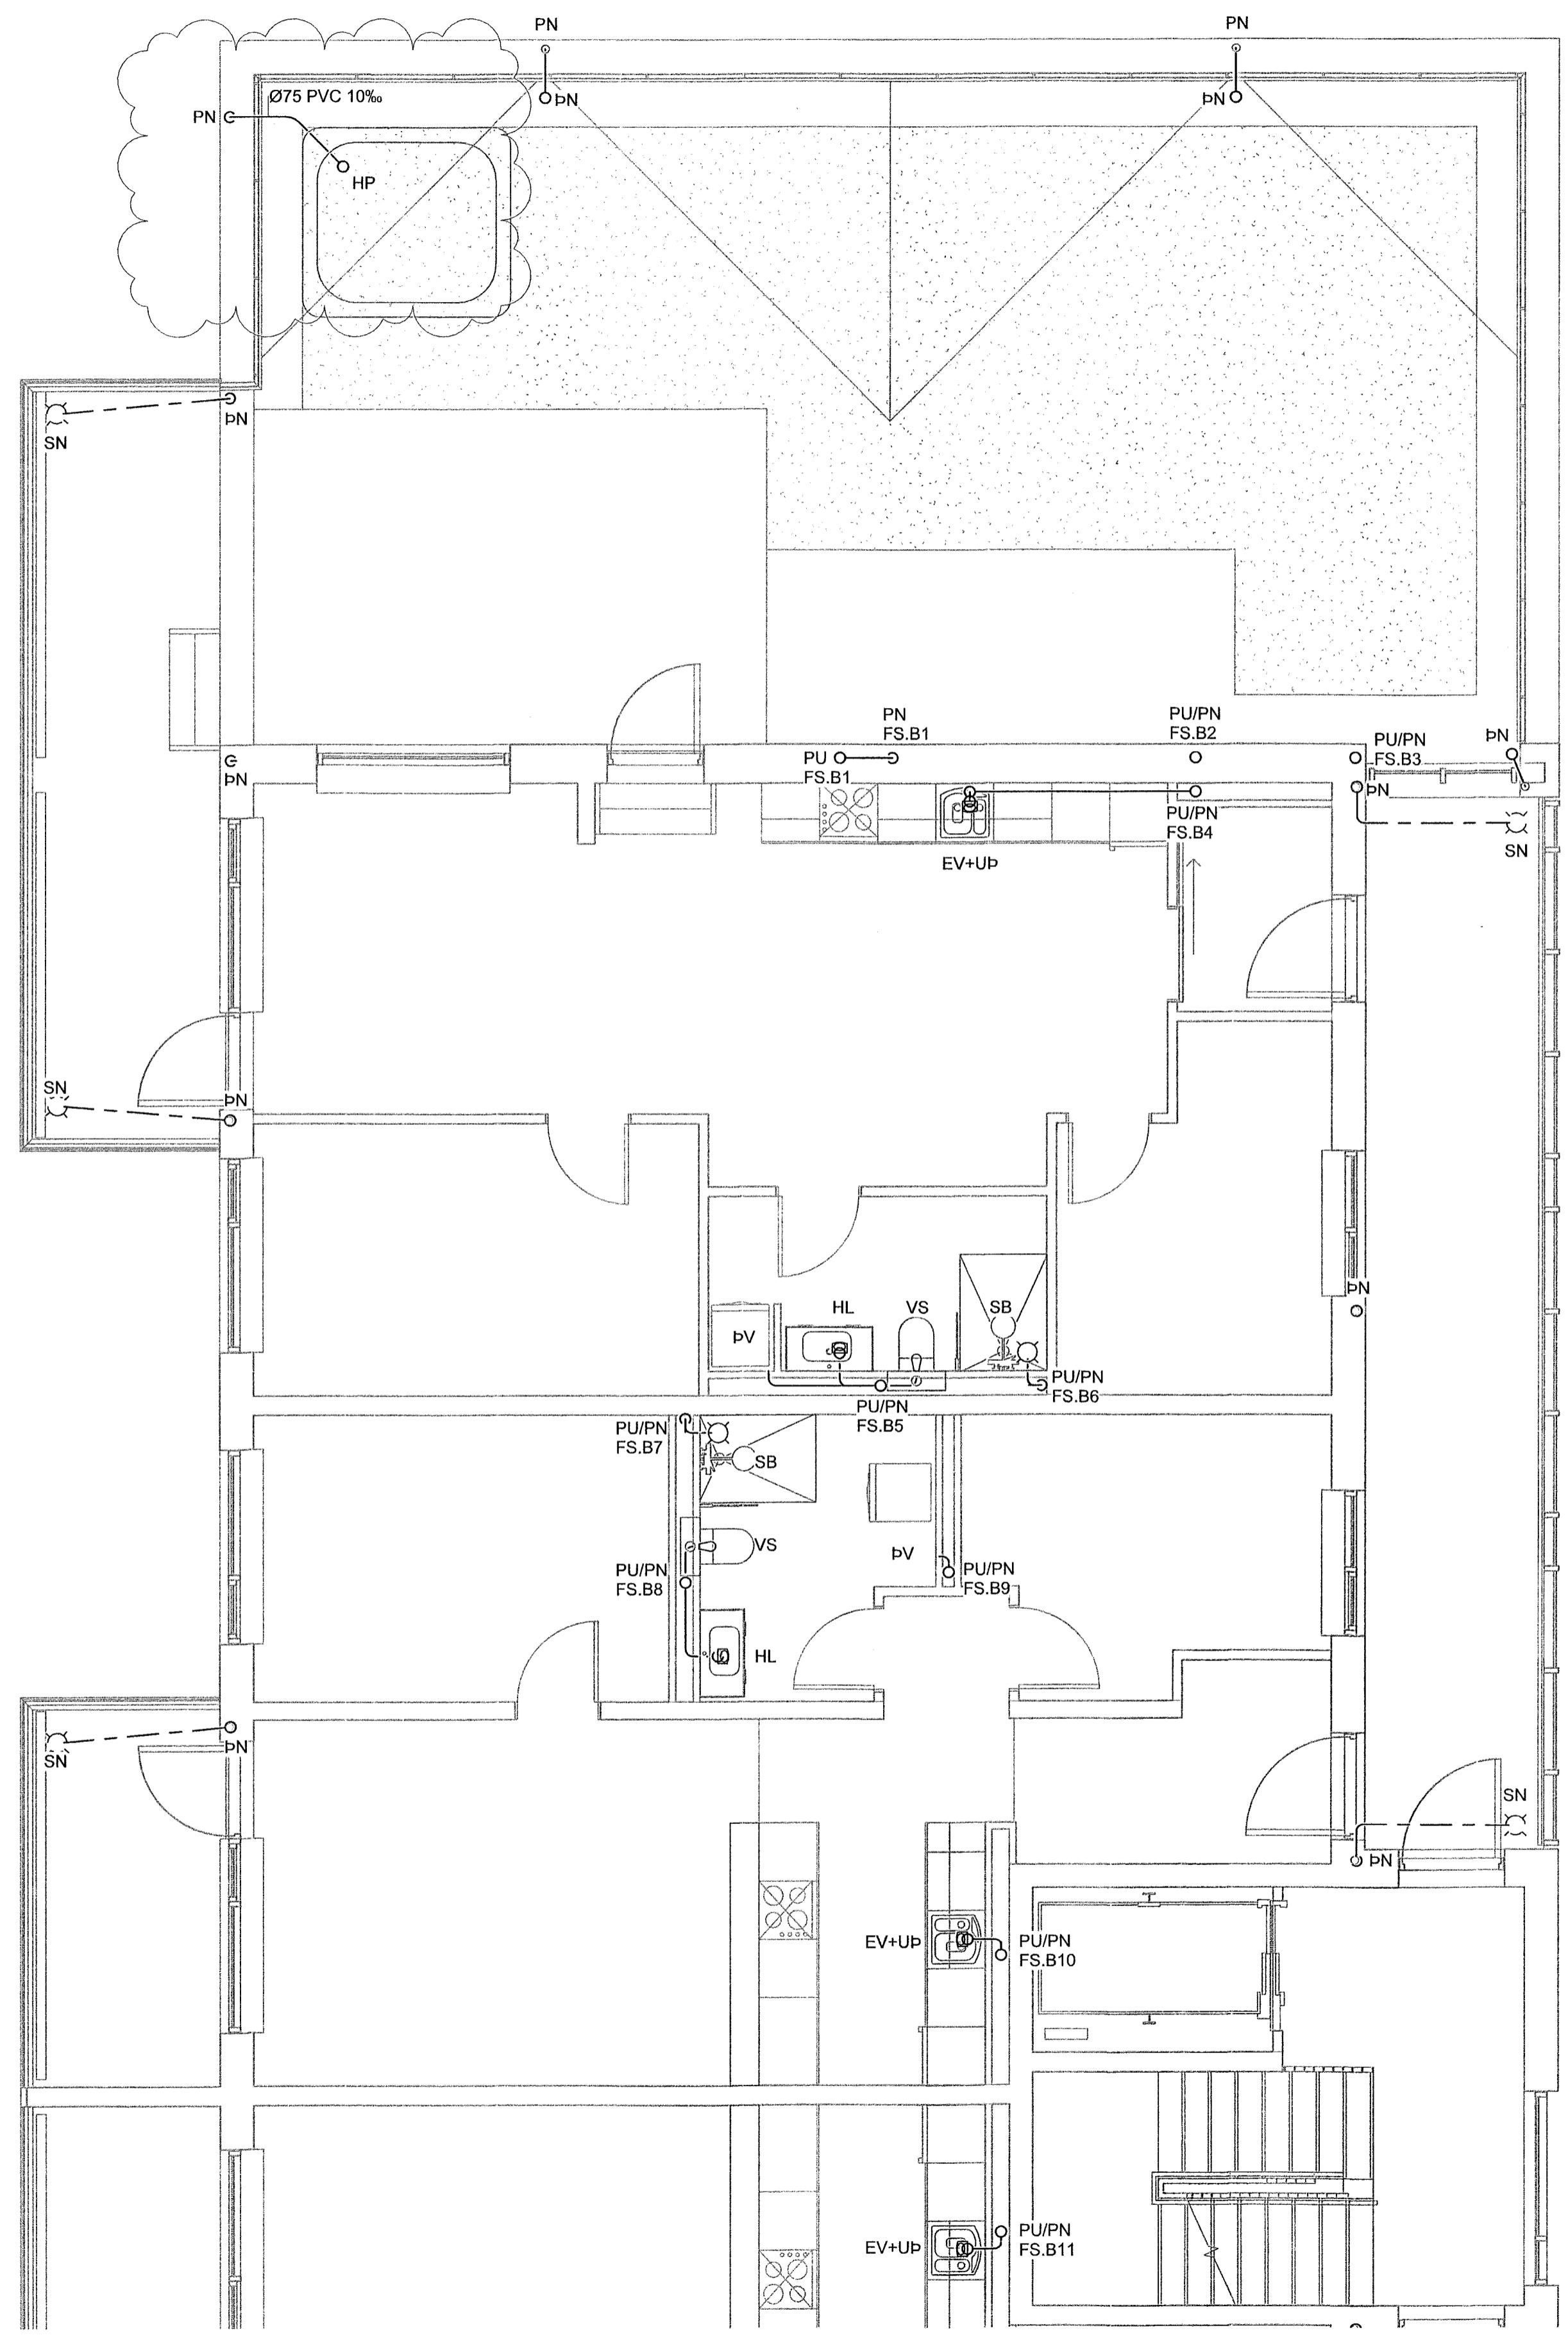


SKÝRINGAR - FRÆRENSLI:
 ————— SKÓLPLOGN
 - - - - - REGNVATNSLOGN

VERKFRÆÐISTOFA

NNE VERKFRÆÐISTOFA ehf
 Háðamni 6 - 201 Kópavogur Ísland
 s. 899-3077 / 899-3577
 Kl. 400421-0470. nne@nne.is www.nne.is

HRINGHAMAR 21-25
 SÉRUPPDRETTIR PÍPULAGNIR Mhl. 02
 FRÆRENSLI - 4.HÆÐ

| | | | |
|---|-----|-------------|------------|
| Hönnun: | ALM | Verknúmer: | 22012 |
| Teiknað: | ALM | Mælikvarði: | 1:50 |
| Yfirfarir: | NG | Dagsetning: | 17.04.2023 |
| Samþykkt: | | Teikn.nr.: | P1-51B |
| Hákon Óm Ómarsson Kl. 300577-3189 | | Útgáfa: | 3 |
| Ártun hönnunarstjóra: Kristinn Ragnarsson Kl. 120944-2699 | | | |

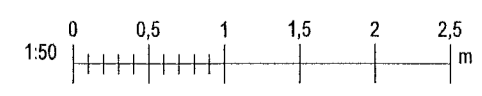

Skv: MSAVR2222012 - Hringhamar 25B02 DESIGN02 P - PÍPULAGNIRP1_Hringhamar 21-25_Frærensk 2023.rvt

Copyright © NNE Verkefnaehta ehf. - Hæruður skráður séð af öllum réttum höfundum. - Fjölritun er háð skýringu samþykkt.