
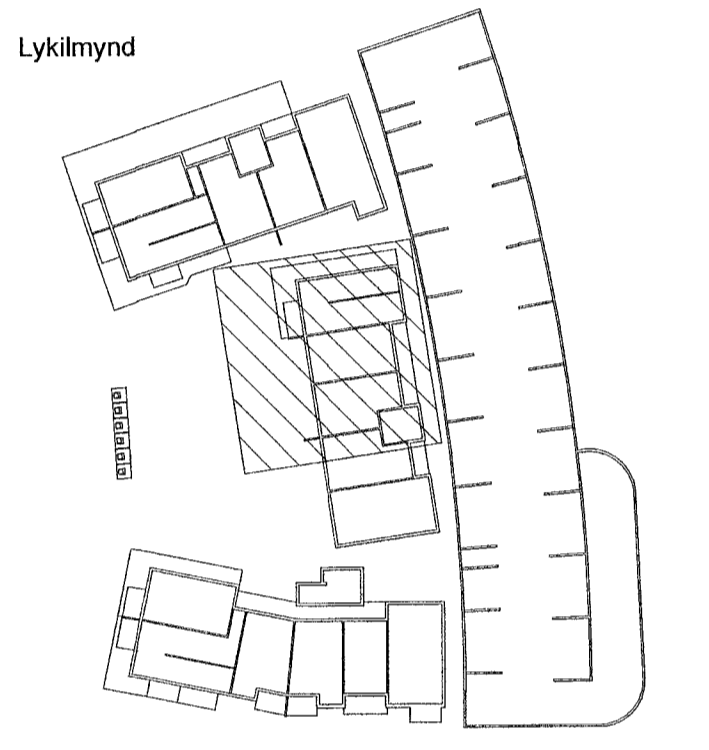


Útg.	Dags.	Lýsing	Nafn
1	29.04.2022	FRUMÚTGÁFA	HÓO
2	17.04.2023	TENGINGAR FIRAFMAGNSPOTT A SVALIR	HÓO

Samþykkt bann
 01. júní 2023
 Íh. byggingarfulltrúans í Hafnarfróði
 Róbert A. Róbertsson

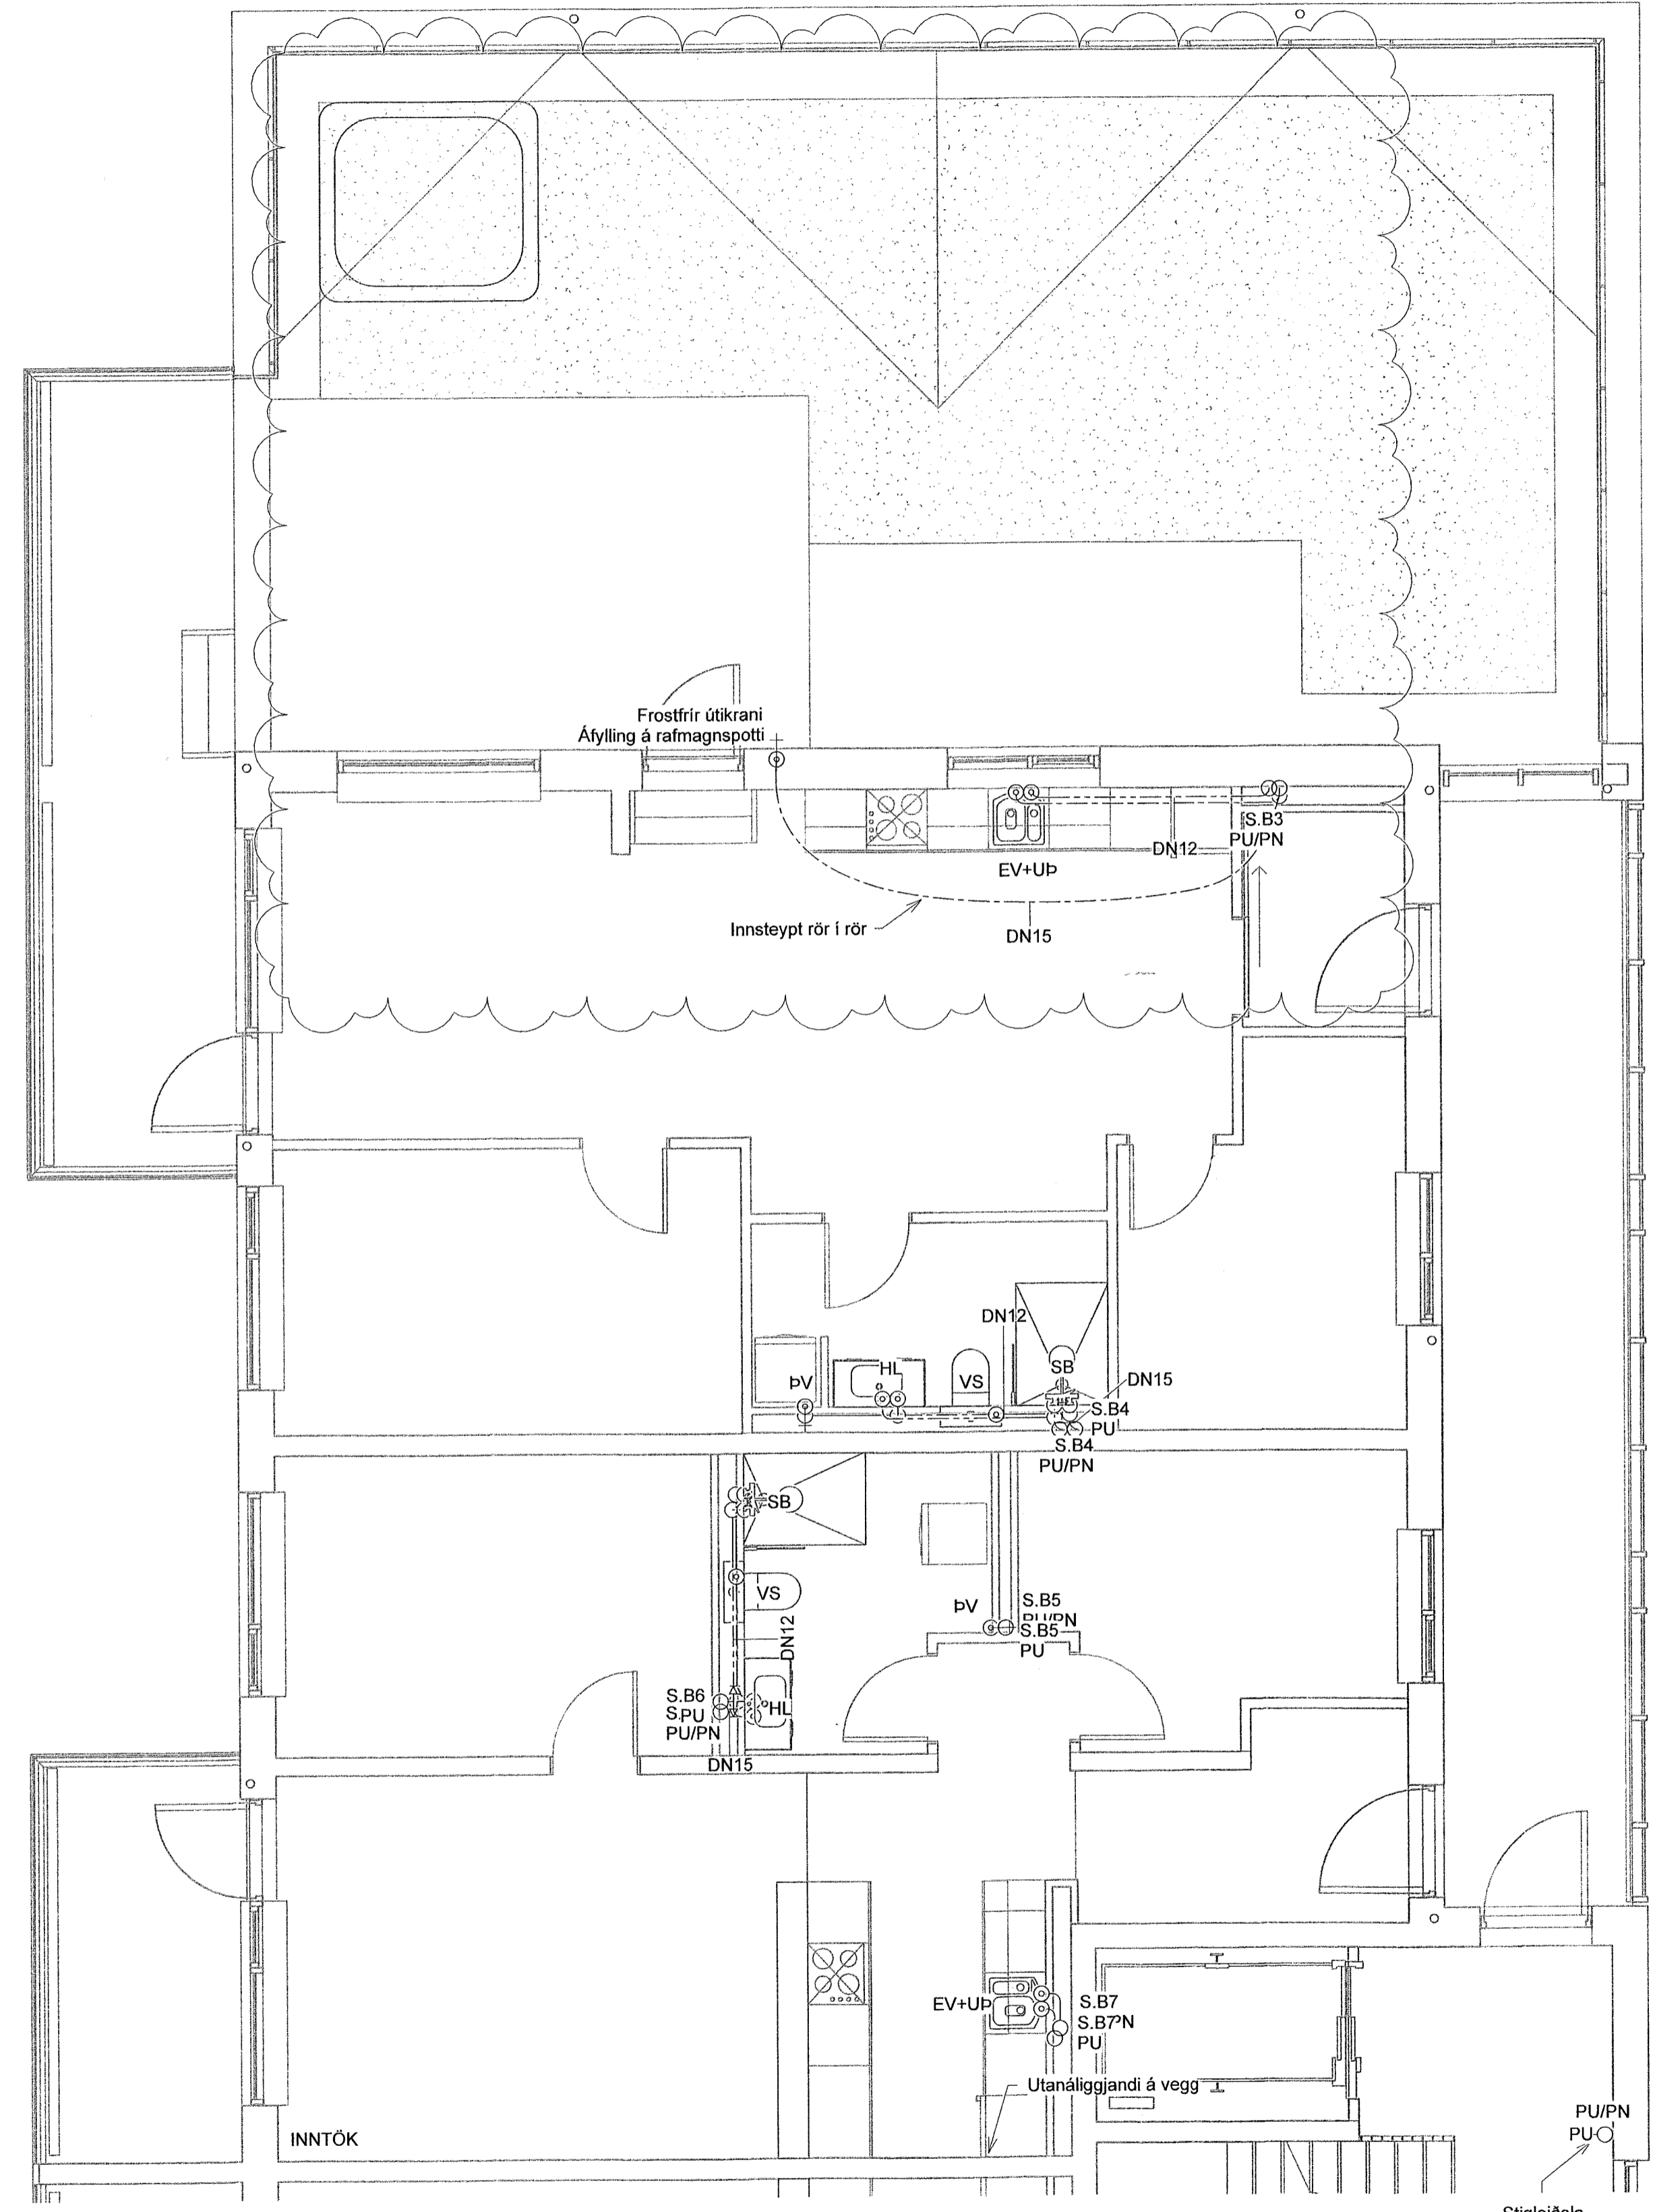

Skýringar - Neysluvatn:

- KALT NEYSLUVATN
- HEITT NEYSLUVATN
- HEITT HRINGRÁS

SJÁ ALMENNAR SKÝRINGAR Á TEIKN. P0-01 OG P0-03
 ALLAR HULDAR NEYSLUVATNSLAGNIR ERU m/ÁDRAGSEINANGRUN
 TENGINGAR AÐ TÖPPUNARSTÖÐUM ER DN12.
 ALLAR STOFNLAGNIR ERU m/EINANGRUN.
 ALLAR INNSTEYPTAR RÖR-Í-RÖR NEYSLUVATNSLAGNIR ERU DN15 PEX MED SÚREFNISKÁPU, NEMA ANNAD SE TEKID FRAM Á TEIKNINGU.
 NOTA SKAL VOTTADAR LAGNIR.

VERKFRÆÐISTOFA

NNE VERKFRÆÐISTOFA ehf
 Haðamári 6 - 201 Kópavogur Ísland
 Sími: 899-3077 / 899-3577
 KÍ: 460421-0470, mef@nne.is www.nne.is

HRINGHAMAR 21-25
 221 HAFNARFJÖRÐUR
 SÉRUPPDRAETTIR - PÍPULAGNIR MHL 02
 NEYSLUVATNSLAGNIR - GRUNNMÝND 4.HÆÐ

Hönnun:	ALM	Verknúmer:	22012
Teiknað:	ALM	Mælikvarði:	1:50
Yfirfarið:	NG	Dagsetning:	17.04.2023
Samþykkt:	Hákon Ómarsson KÍ. 300577-3189	Teikn.nr.:	P2-41B
Áritun hönnunarstjóra:	Kristín Ragnarsdóttir KÍ.120944-2699	Útgáfa:	2
Ógilda / Dagsetning söluskrárrita:			



Blatt: 02/2023
 Sænr: 17.4.2023 11:46:27

