
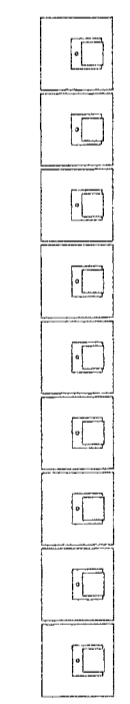


Útg.	Dags.	Lýsing	Nafn
1	06.07.2022	FRUMÚTGÁFA	HÖO
2	17.04.2023	TENINGAR FIRAFMAGNSPOTT Á SVALUR	HÖO

Samþykkt þann
 01. júní 2023
 fr. byggingarfulltrúans í Hafnarfirði
 Róbert A. Róbertsson

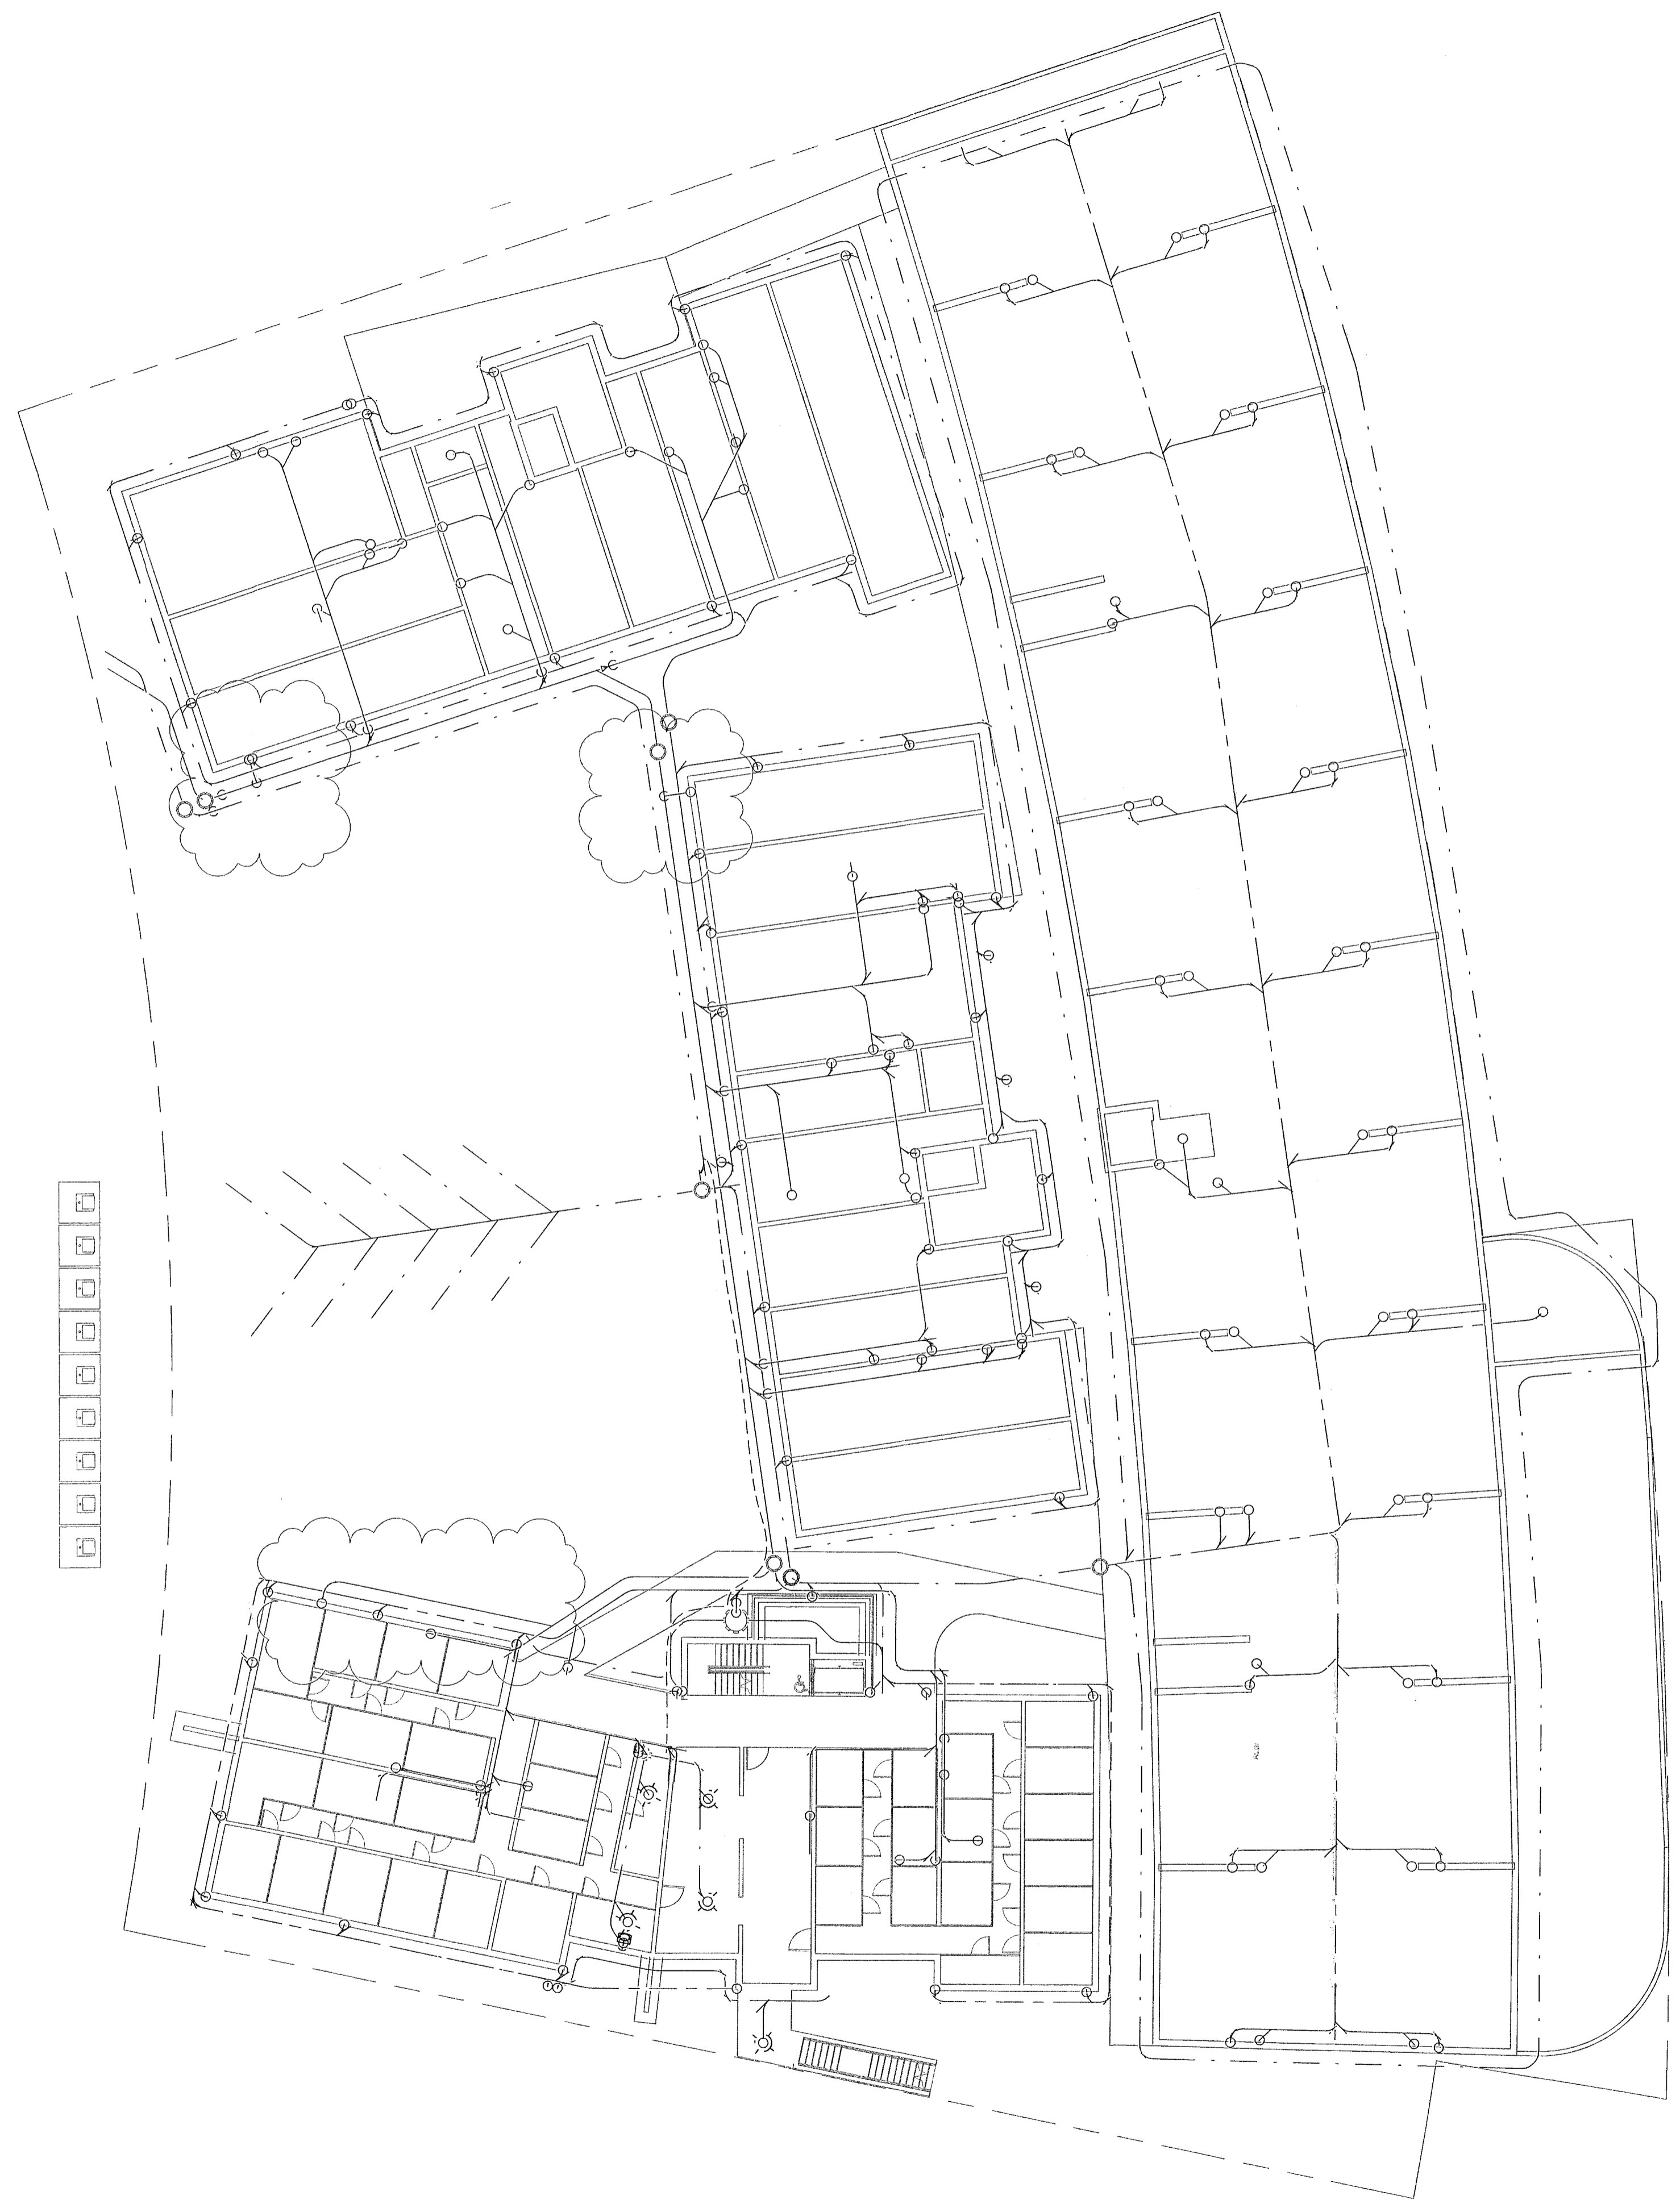

VERKFRÆÐISTOFA
 NNE VERKFRÆÐISTOFA ehf
 Höðmúsi 6 - 201 Kópavogur Ísland
 s. 899 3077 / 899 3577
 Kl. 450421-0470. nne@nne.is www.nne.is

HRINGHAMAR 21-25
 221 HAFNARFJÖRÐUR
 SÉRUPPDRETTIR PÍPULAGNIR Mhl. 02
 FRÁRENSSLI - YFIRLITSMYND

Hönnun:	ALM	Verkúmer:	22012
Telmað:	ALM	Mælikvarði:	1:200
Yfirarið:	NG	Dagsetning:	17.04.2023


Samþykkt:
 Hákon Órn Ómarsson
 Kl. 300577-3189

Áritun hönnunarstjóra:
 Kristinn Ragnarsson
 Kl.120944-2699

Útgáfa / Dagsetning áskjalpróttita:

Telkn.nr:
P1-00B

Útgáfa:
2

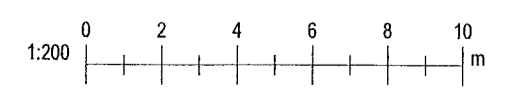

Skrá: MIAVR222012 - Hringhamar 25B102 DESIGN02 P - PÍPULAGNIR P1_Hringhamar 21-25_Frárenslí 2023.rvt
 Pík: 070522
 Sævi: 17.4.2023 14:05:37