


Útg.	Dags.	Lýsing	Nafn
1	29.04.2022	FRUMTÚGÁFA	HÖÖ
2	17.04.2023	TENGINGAR F/RAFMAGNSPOTT Á SVÁLIR	HÖÖ

Samþykkt þann
01. júní 2023
fh. byggingarfulltrúans í Hafnarfirði
Róbert A. Róbertsson

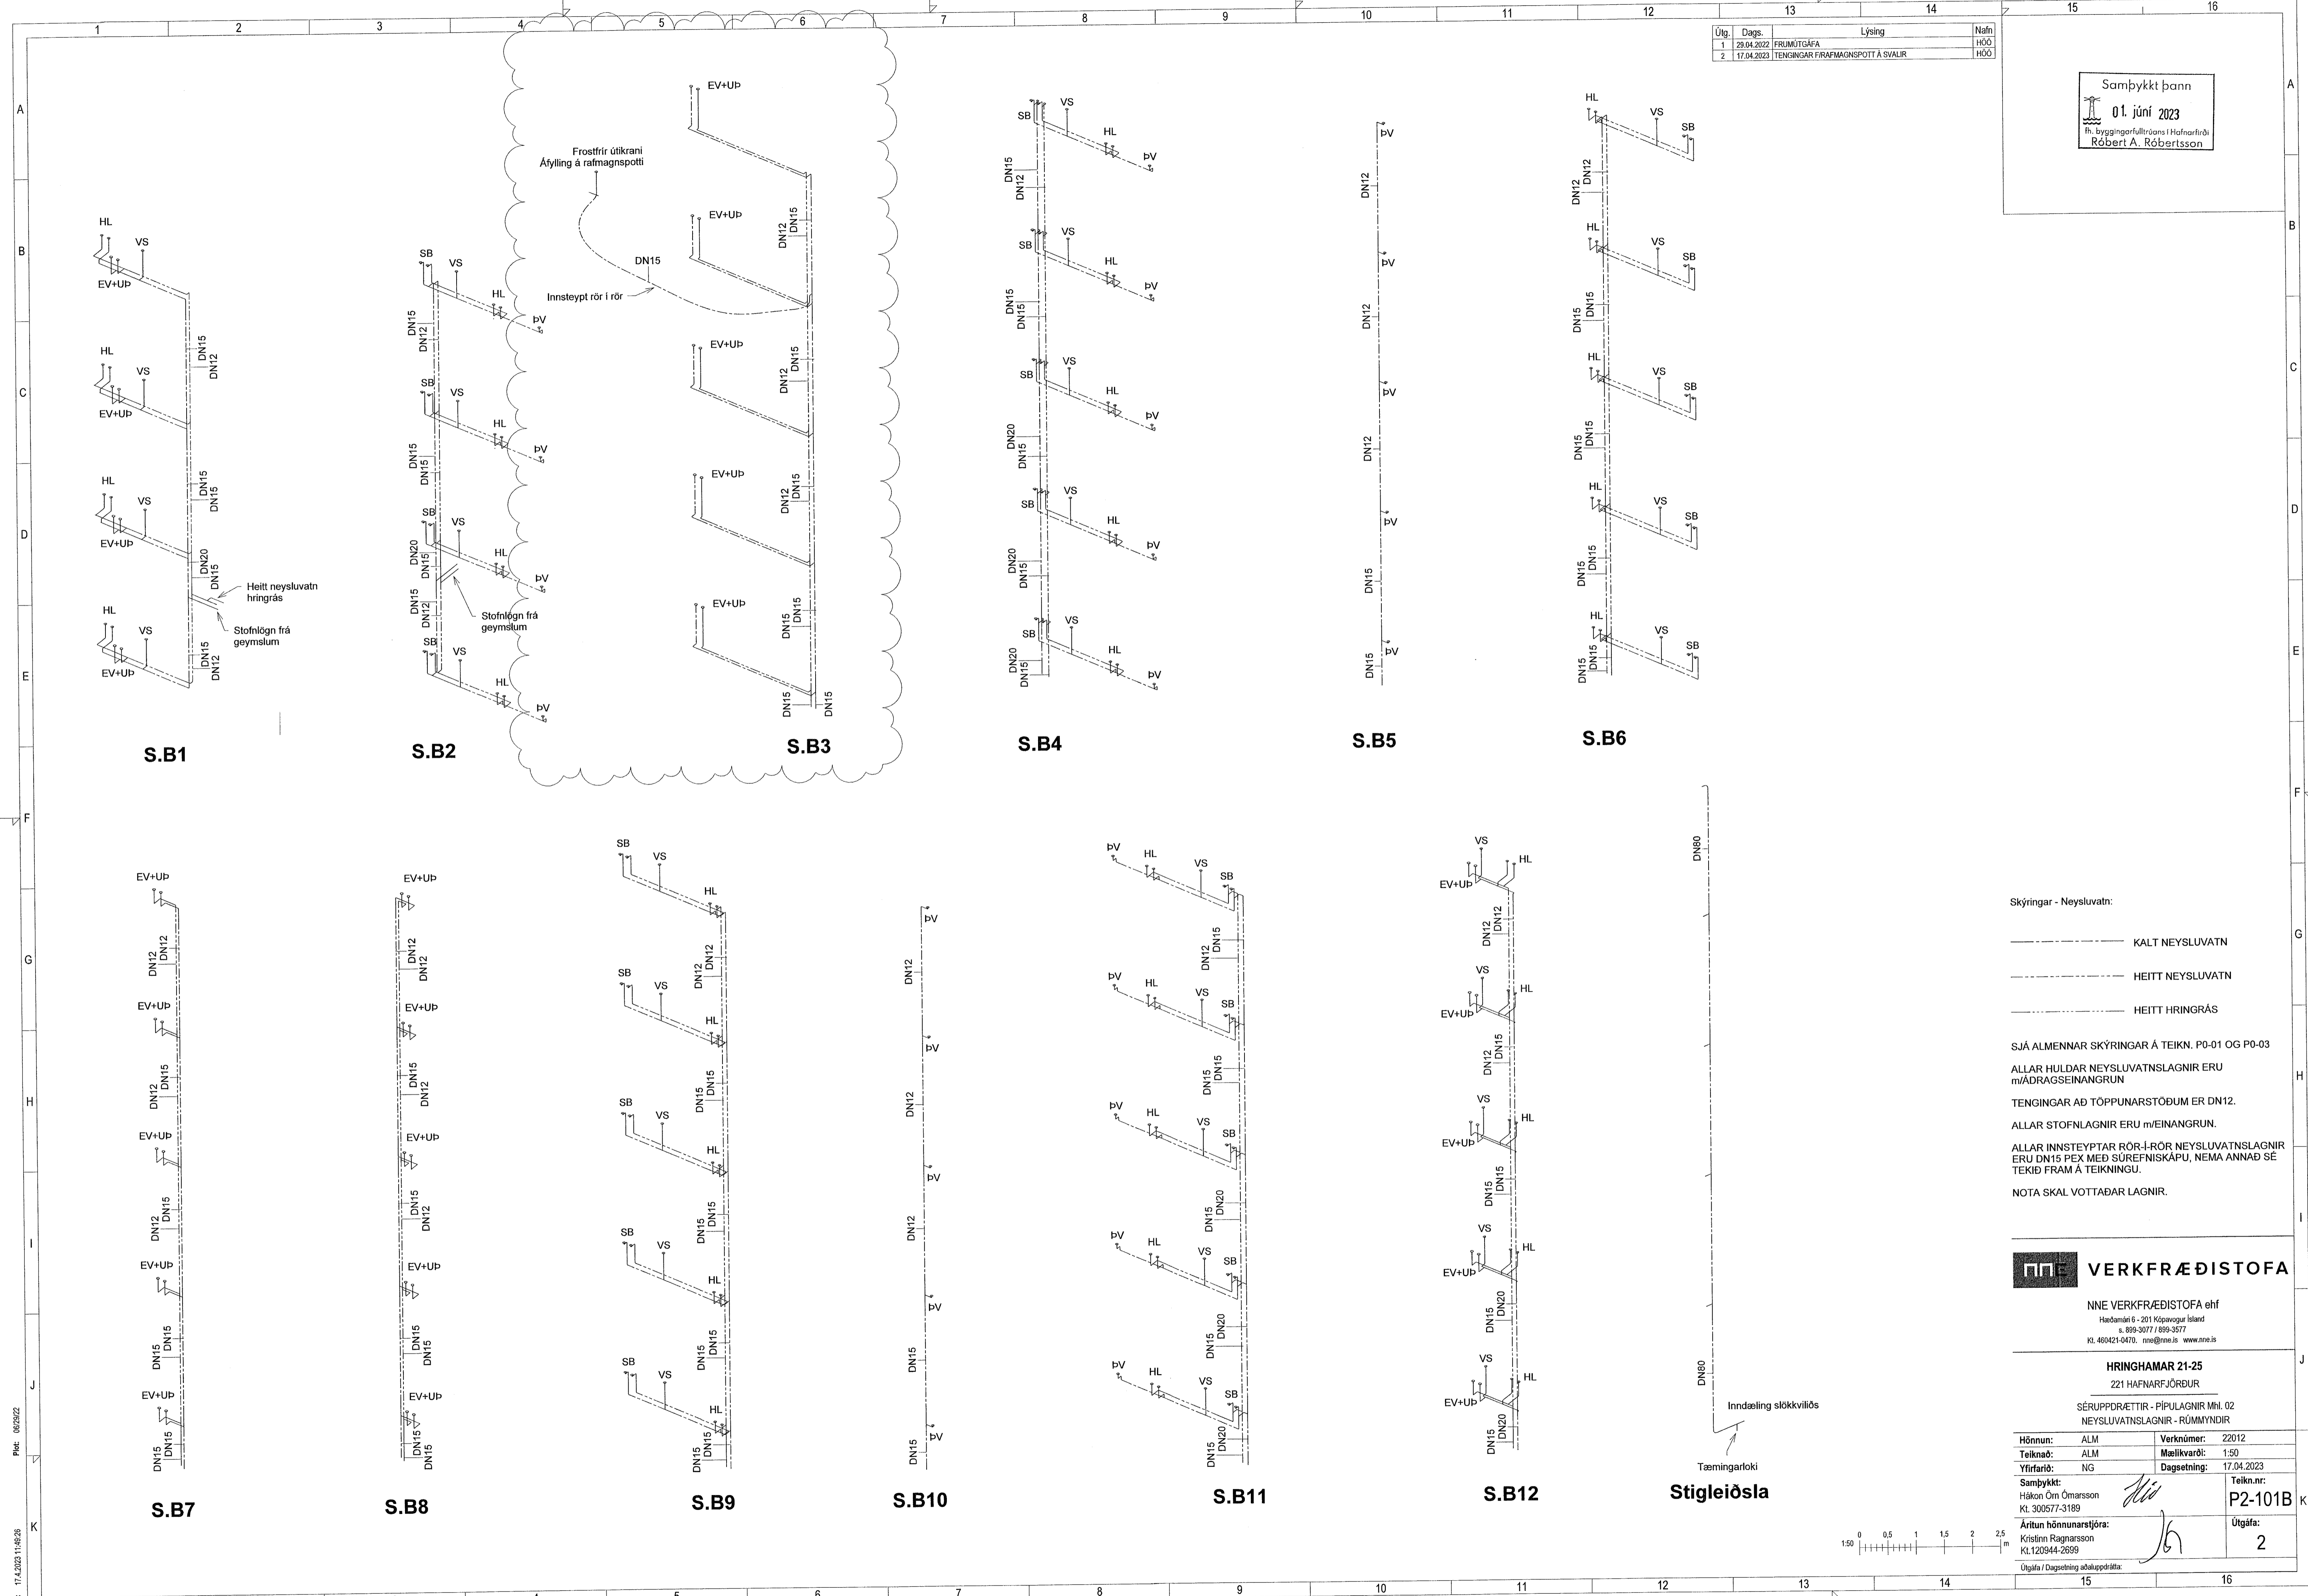

Skýringar - Neysluvatn:

----- KALT NEYSLUVATN

----- HEITT NEYSLUVATN

----- HEITT HRINGRÁS

SJÁ ALMENNAR SKÝRINGAR Á TEKN. P0-01 OG P0-03

ALLAR HULDAR NEYSLUVATNSLAGNIR ERU m/ÁDRAGSEINANGRUN

TENGINGAR AÐ TÖPPUNARSTÖÐUM ER DN12.

ALLAR STOFNLAGNIR ERU m/EINANGRUN.

ALLAR INNSTEYPTAR RÖR-I-RÖR NEYSLUVATNSLAGNIR ERU DN15 PEX MEÐ SUREFNISKÁPU, NEMA ANNAD SÉ TEKID FRAM Á TEIKNINGU.

NOTA SKAL VOTTADAR LAGNIR.


VERKFRÆÐISTOFA

NNE VERKFRÆÐISTOFA ehf
Haðbjörn 6 - 201 Kópavogur Ísland
s. 899-3077 / 899-3577
Kl. 460421-0470. nne@nne.is www.nne.is

HRINGHAMAR 21-25
221 HAFNARFJÖRÐUR

SÉRUPPRÆTTIR - PÍPULAGNIR MHL 02
NEYSLUVATNSLAGNIR - RÚMMYNDIR

Hönnun:	ALM	Verknúmer:	22012
Teiknað:	ALM	Mælikvarði:	1:50
Yfirfari:	NG	Dagsetning:	17.04.2023
Samþykkt:	Hákon Ómarsson Kl. 300577-3189	Teikn.nr.:	P2-101B
Áritun hönnunarstjóra:	Kristinn Ragnarsson Kl.120944-2699	Útgáfa:	2
Útgáfa / Dagsetning aðalupplýsinga:			

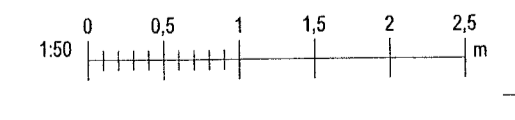

Skr: 17.4.2023 11:48:26

A1 Copyright © NNE Verkefnaeistofa ehf. - Hönnuor skulur sér alflin rétt á teikningum - Föðbann er háð skilríggjum samþykka