
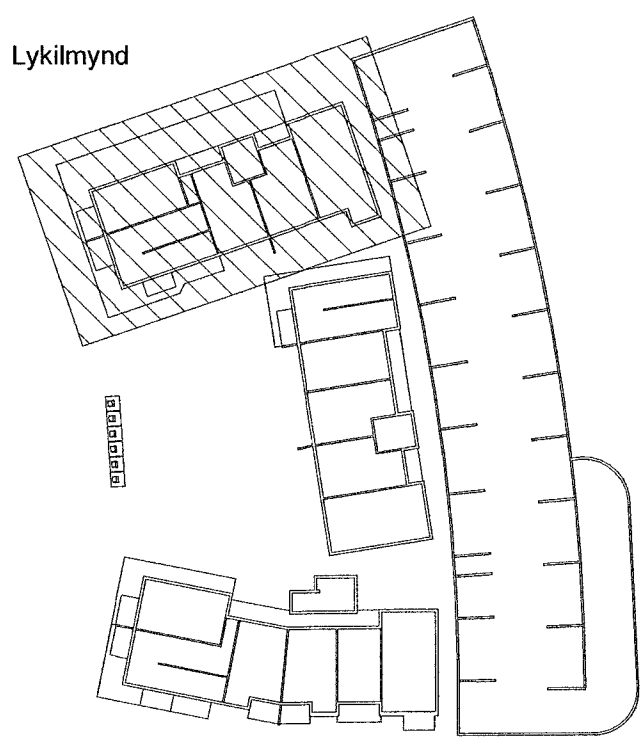


Útg.	Dags.	Lýsing	Nafn
1	29.04.2022	FRUMÚTGÁFA	HÓO
2	27.10.2022	GÖLFNIBURFÖLL SETT INN Í ÞVOTTIHAÚS	HÓO
3	17.04.2023	ITENGINGAR FRÁFRAMMSPOTT A SVALIR	HÓO

Samþykkt þann
30. maí 2023
Höf. byggingarfulltrúans í Hafnarfirði
Róbert A. Róbertsson

SKÝRINGAR - FRÁRENSLI:
 — SKÓLPLÖGN
 - - - REGNVATNSLÖGN

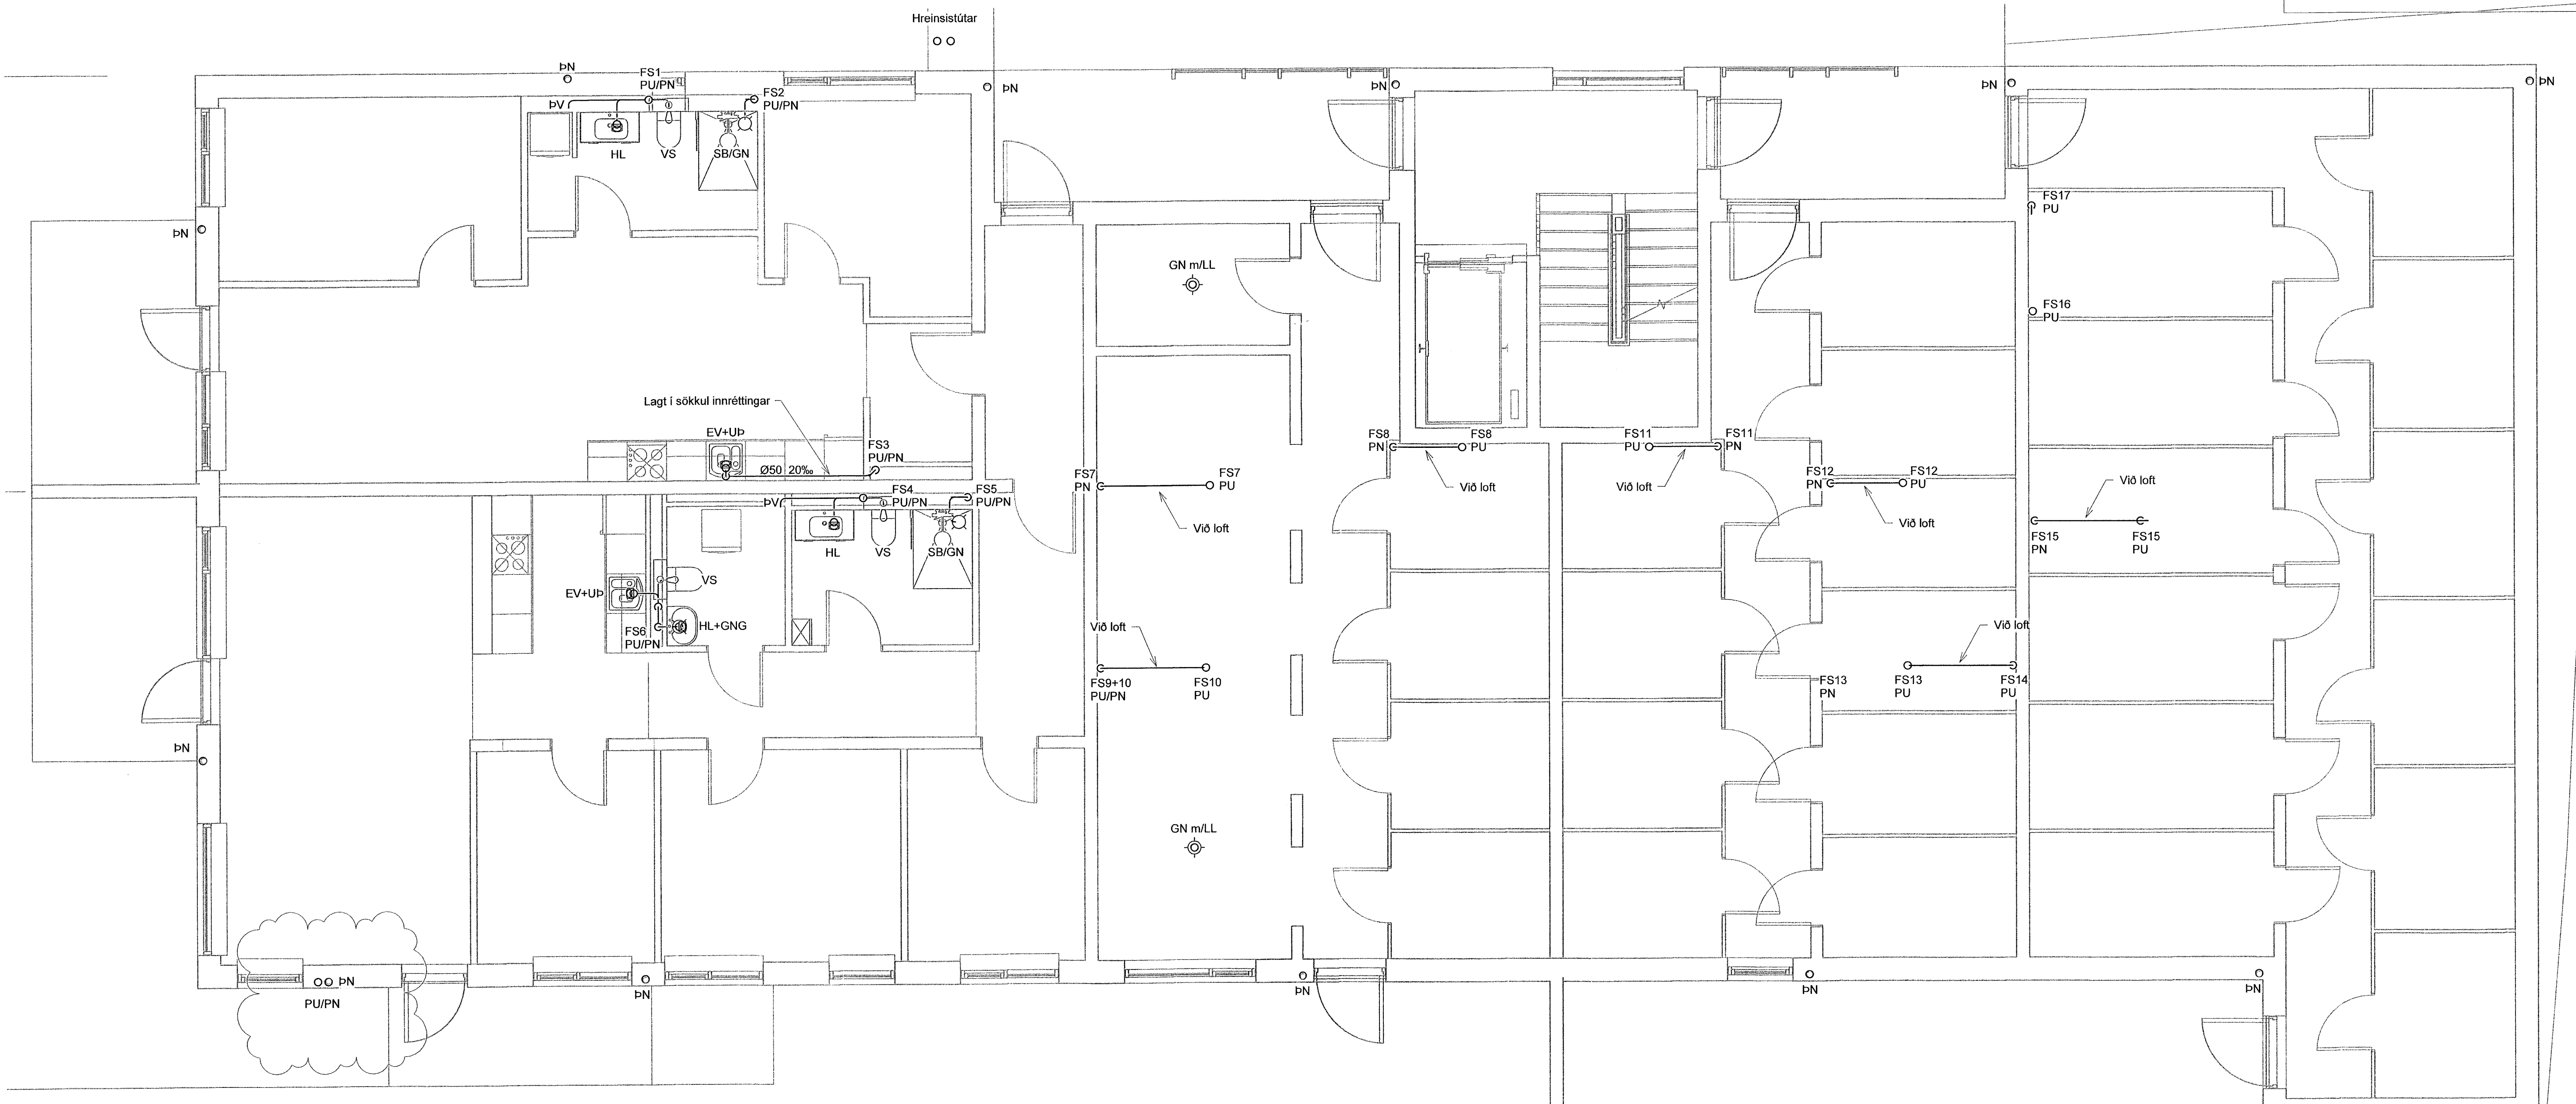

VERKFRÆÐISTOFA

NNE VERKFRÆÐISTOFA ehf
 Háðamíni 6 - 201 Kópavogur líland
 s. 899-3077 / 899-3577
 Kl. 460421-0470. nne@nne.is www.nne.is

HRINGHAMAR 21-25
 221 HAFNARFJÖRDUR

SÉRUPPDRETTIR PÍPULAGNIR Mhl.01
 FRÁRENSLI - KJALLARI

Hönnun:	ALM	Verkdæmur:	22012
Teiknað:	ALM	Mælikvarði:	1:50
Yfirfarið:	SJ	Dagsetning:	17.04.2023
Samþykkt:	Hákon Órn Ómarsson Kl. 300577-3189	Teikn.nr.:	P1-11
Áritun hönnunarstjóra:	Kristinn Ragnarsson Kl.120944-2699	Útgáfa:	3
Útgáfa / Dagsetning aðaluppdráttar:			



Skv. 17.4.2023.10:48:43

Skv. M:\AVR22\20212 - Hringhamar 25\02 DESIGN\02 P - PÍPULAGNIR\P1_Hringhamar 21-25_Frærenslí 2023.rvt

Copyright © NNE Verkefnaeistofa ehf. Hönnuð og skildur af höf. fulltrúum - Fulltrúur er hald skilfraga samþykki