
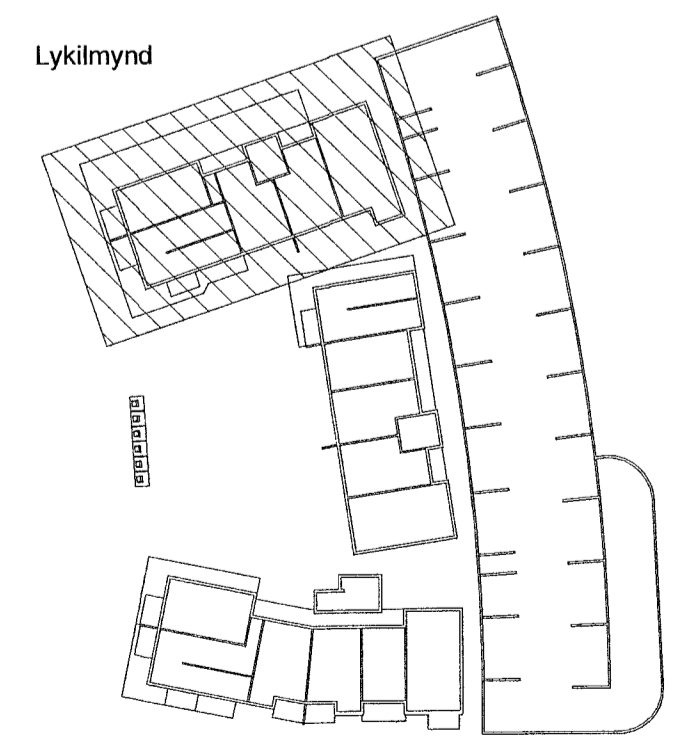


Útg.	Dags.	Lýsing	Nafn
1	29.04.2023	FRUMÚTGAFA	HÓO
2	27.10.2023	GÖLFNEIÐURFÖLL SETT INN Í HVOTTÁHÚS	HÓO
3	17.04.2023	TINGINGAR FRÁFRAMMGNOSPOTT Á SVALAR	HÓO

Samþykkt þann  
**30. maí 2023**  
 Þr. byggingarfulltrúans í Hafnarféli  
 Róbert A. Róbertsson

SKÝRINGAR - FRÁRENNSLI:  
 ————— SKÓLPLOGN  
 - - - - - REGNVATNSLÖGN

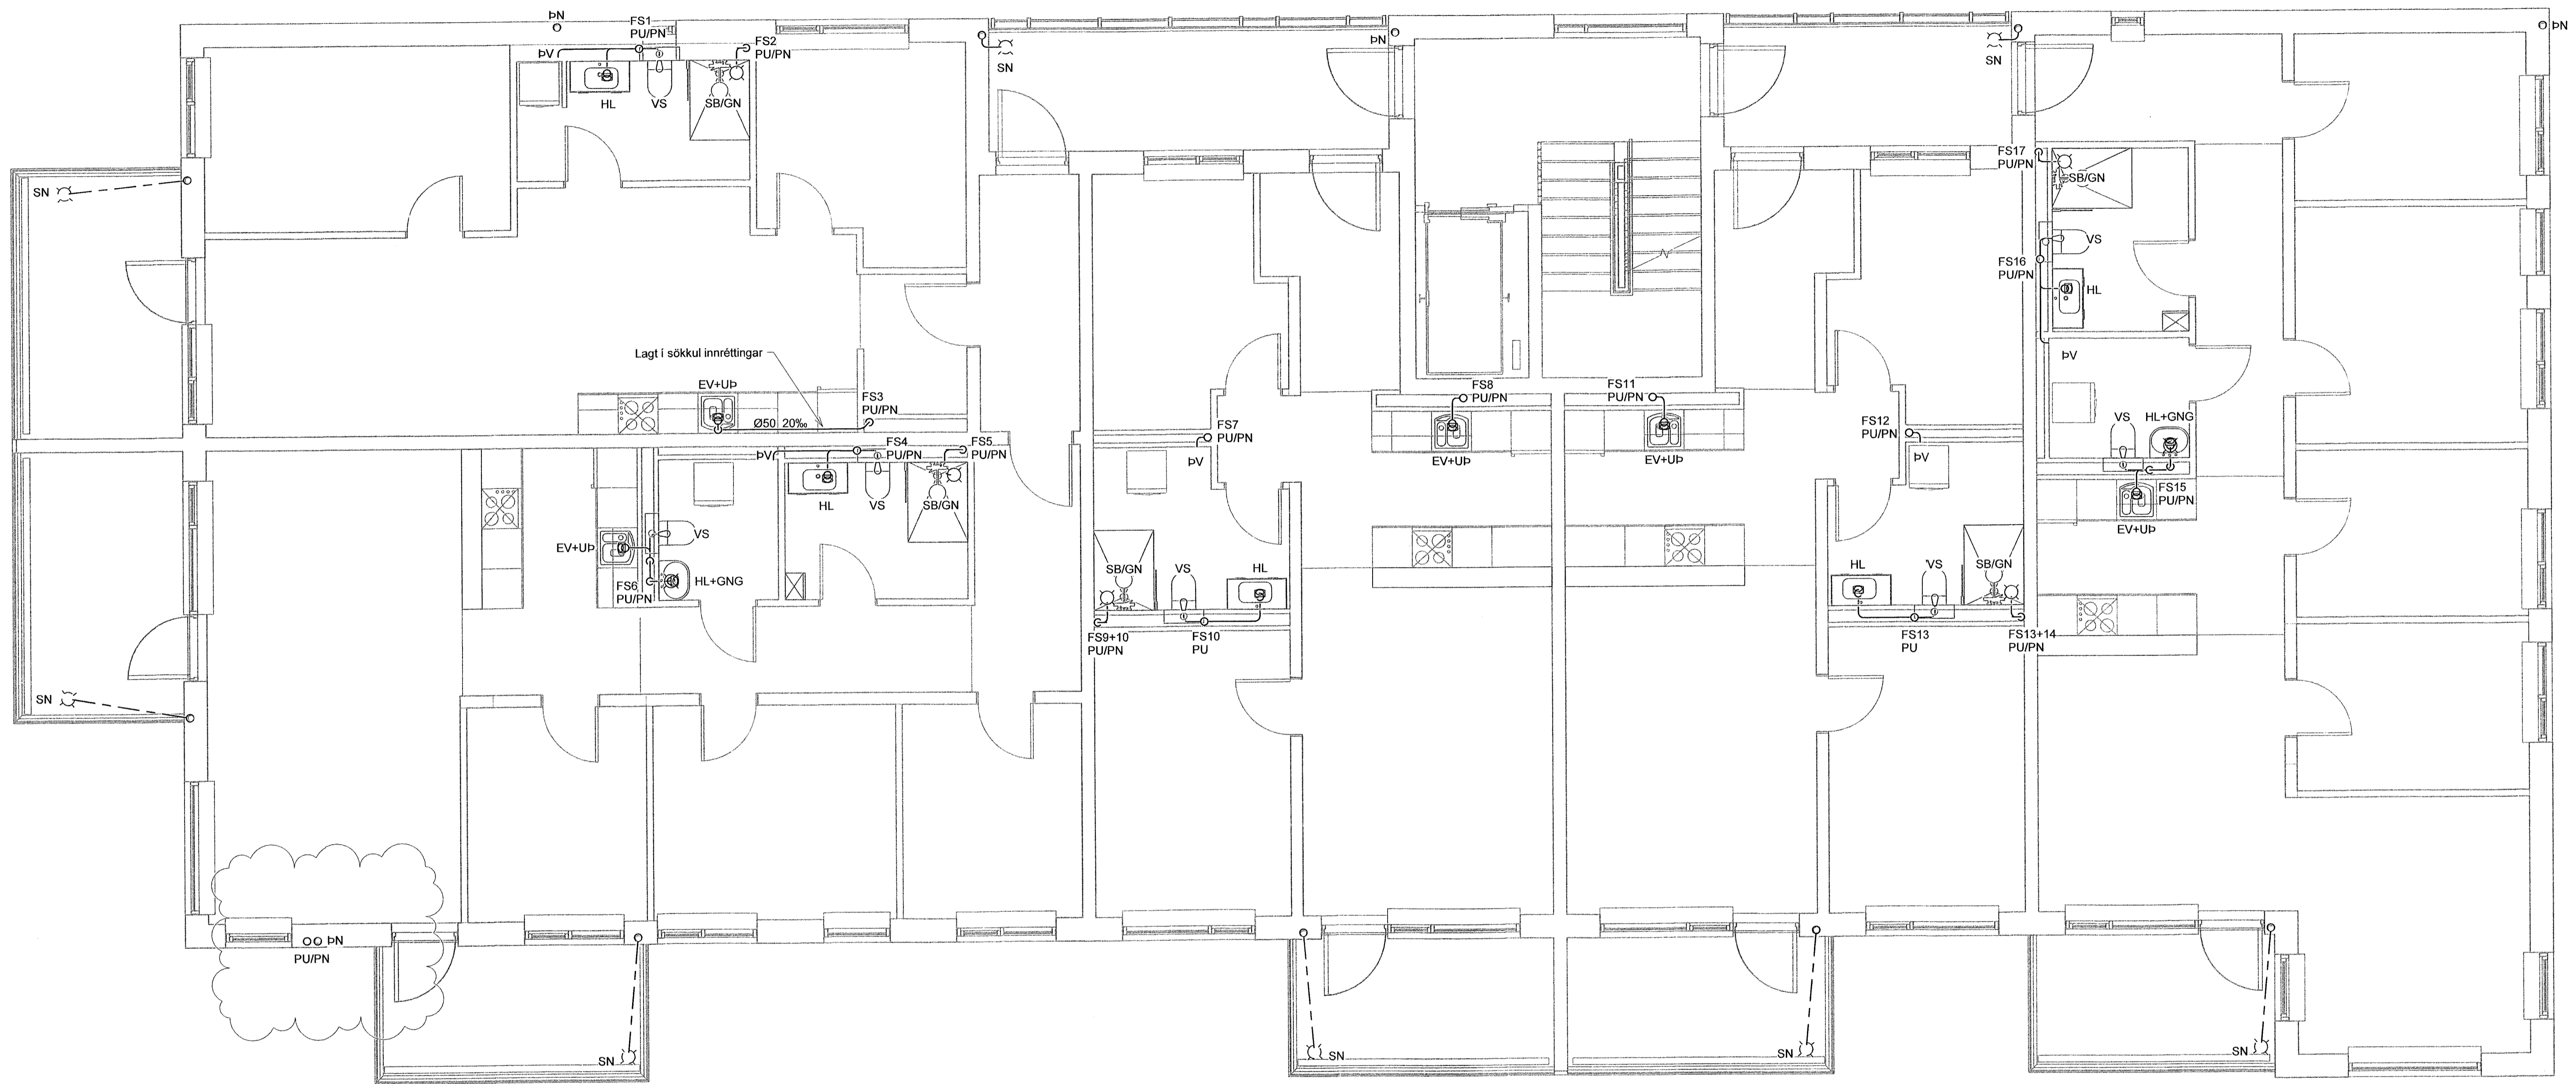


**VERKFRÆÐISTOFA**

NNE VERKFRÆÐISTOFA ehf  
 Heðmanslí 6 - 201 Kópavogur Ísland  
 s. 899-3077 / 899-3577  
 kl. 400421-0470. nne@nne.is www.nne.is

**HRINGHAMAR 21-25**  
 221 HAFNARFJÖRÐUR  
 SÉRUPPDRETTIR PÍPULAGNIR MH. 01  
 FRÁRENNSLI - 1.HÆÐ

Hönnun:	ALM	Verknúmer:	22012
Teiknað:	ALM	Mælikvarði:	1:50
Yfirfarið:	SJ	Dagsetning:	17.04.2023
Samþykkt:	Hákon Örn Ómarsson kl. 300577-3189	Teikn.nr.:	P1-21
Áritun hönnunarstjóra:	Kristinn Ragnarsson kl. 120944-2699	Útgáfa:	3
Útgáfa / Dagsetning aðskilgreiddra:			

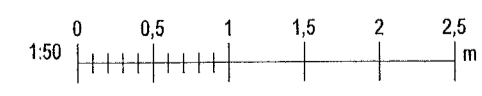

Skýr: M1AVR222012 - Hringhamar 25R02 DESIGN02 P - PÍPULAGNIRP1\_Hringhamar 21-25\_Frärenslí 2023.rvt

Copyright © NNE Verkefnafræðistofa ehf. - Hönnun og teikningur eru eigin réttindi höfundarinnar. - Framfarir eru háðar skýringu og samþykkingu.