
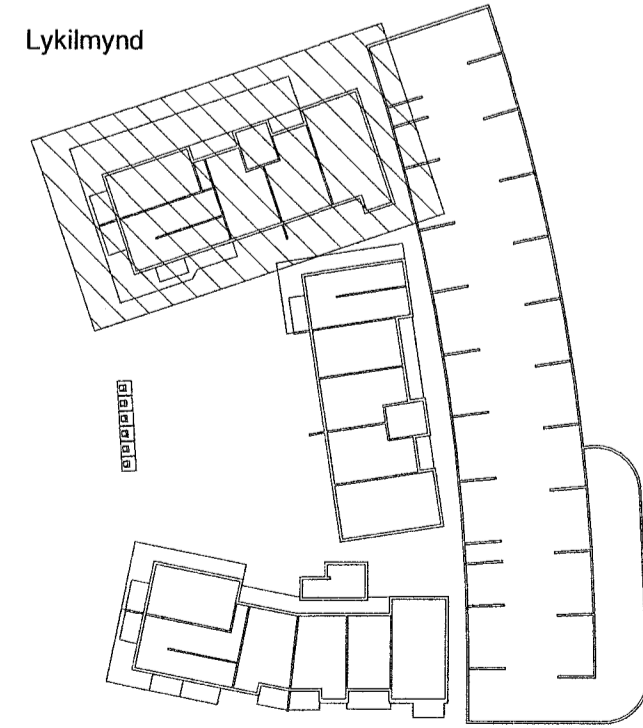


Útg.	Dags.	Lýsing	Nafn
1	29.04.2022	FRUMTÚGAFA	HÓO
2	27.10.2022	GÖLFMBURFÖLL SETT INN Í ÞVOTTAHÚS	HÓO
3	17.04.2023	TENGINGAR FÁRAFAGNSPOTT Á SVALIR	HÓO

Samþykkt þann  
30. maí 2023  
fr. byggingarfulltrúans í Hafnarfirði  
Róbert A. Róbertsson

SKÝRINGAR - FRÁRENSLI:

- SKÓLPLOGN
- REGNVATNSLÖGN

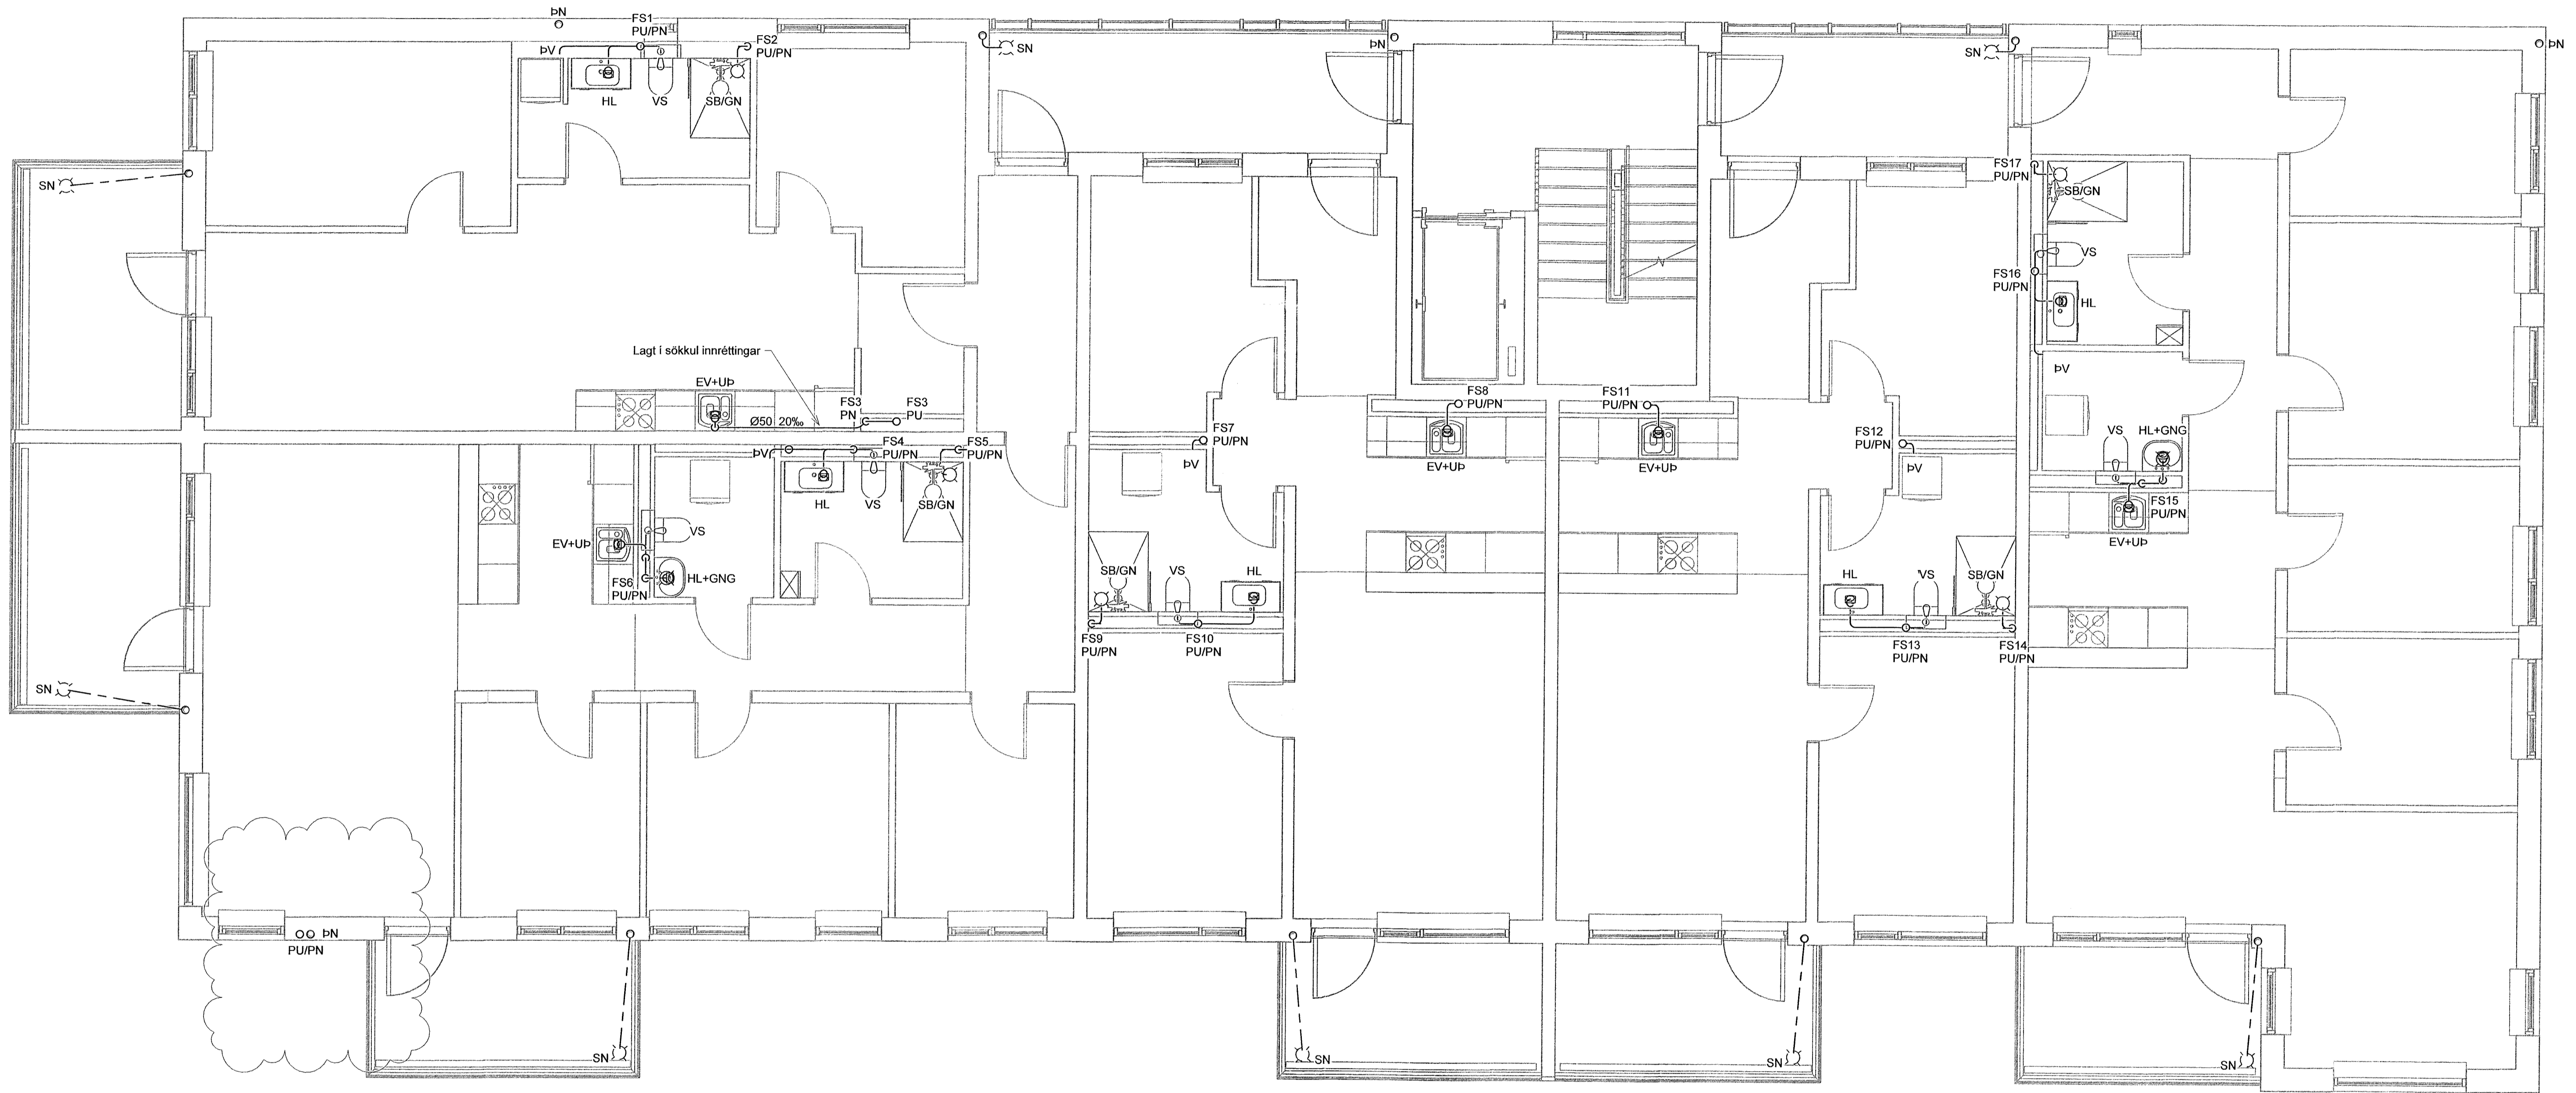

**VERKFRÆDISTOFA**

NNE VERKFRÆDISTOFA ehf  
Hæðamíli 6 - 201 Kópavogur Ísland  
s. 659-3077 / 659-3577  
Kl. 460421-0470. nne@nne.is www.nne.is

**HRINGHAMAR 21-25**  
221 HAFNARFJÖRÐUR  
SÉRUPPDÆTTIR PÍPULAGNIR Mhl. 01  
FRÁRENSLI - 4.HÆÐ

Hönnun:	ALM	Verknúmer:	22012
Teiknað:	ALM	Mælikvarði:	1:50
Yfirarið:	SJ	Dagsetning:	17.04.2023
Samþykkt:	Hákon Óm Ómarsson Kl. 300577-3189	Teikn.nr.:	P1-51
Áritun hönnunarstjóra:	Kristinn Ragnarsson Kl.120944-2699	Útgáfa:	3



Útgáfa / Dagsetning aðskuppráttas:

Skv: 17.4.2023 16:49:46

Skv: MIAVR2222012 - Hringhamar 25/02 DESIGN02 P - PÍPULAGNRIP1\_Hringhamar 21-25\_Frärenslí 2023.nv

