
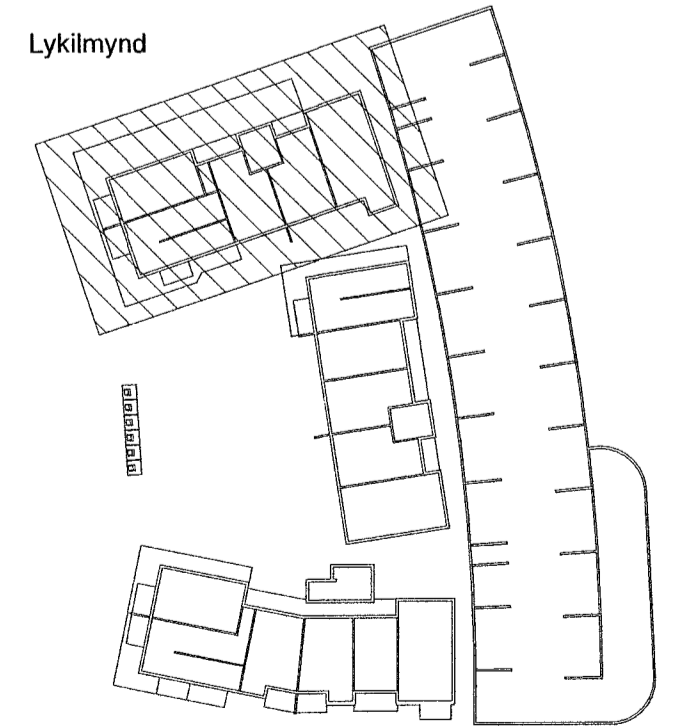


Útg.	Dags.	Lýsing	Nafn
1	29.04.2022	FRUMÚTGÁFA	HÓO
2	27.10.2022	GÖLFNIBURFÖLL SETT INN Í ÞVOTTIHAUS	HÓO
3	17.04.2023	TEINGINGARFRÁFMAGNSPOTTI Á SVALAR	HÓO

Samþykkt þann  
30. maí 2023  
íh. byggingarfulltrúans í Hafnarfirði  
Róbert A. Róbertsson

SKÝRINGAR - FRÆRENNSLI:  
 — SKÓLPLOGN  
 - - - REGNVATNSLOGN

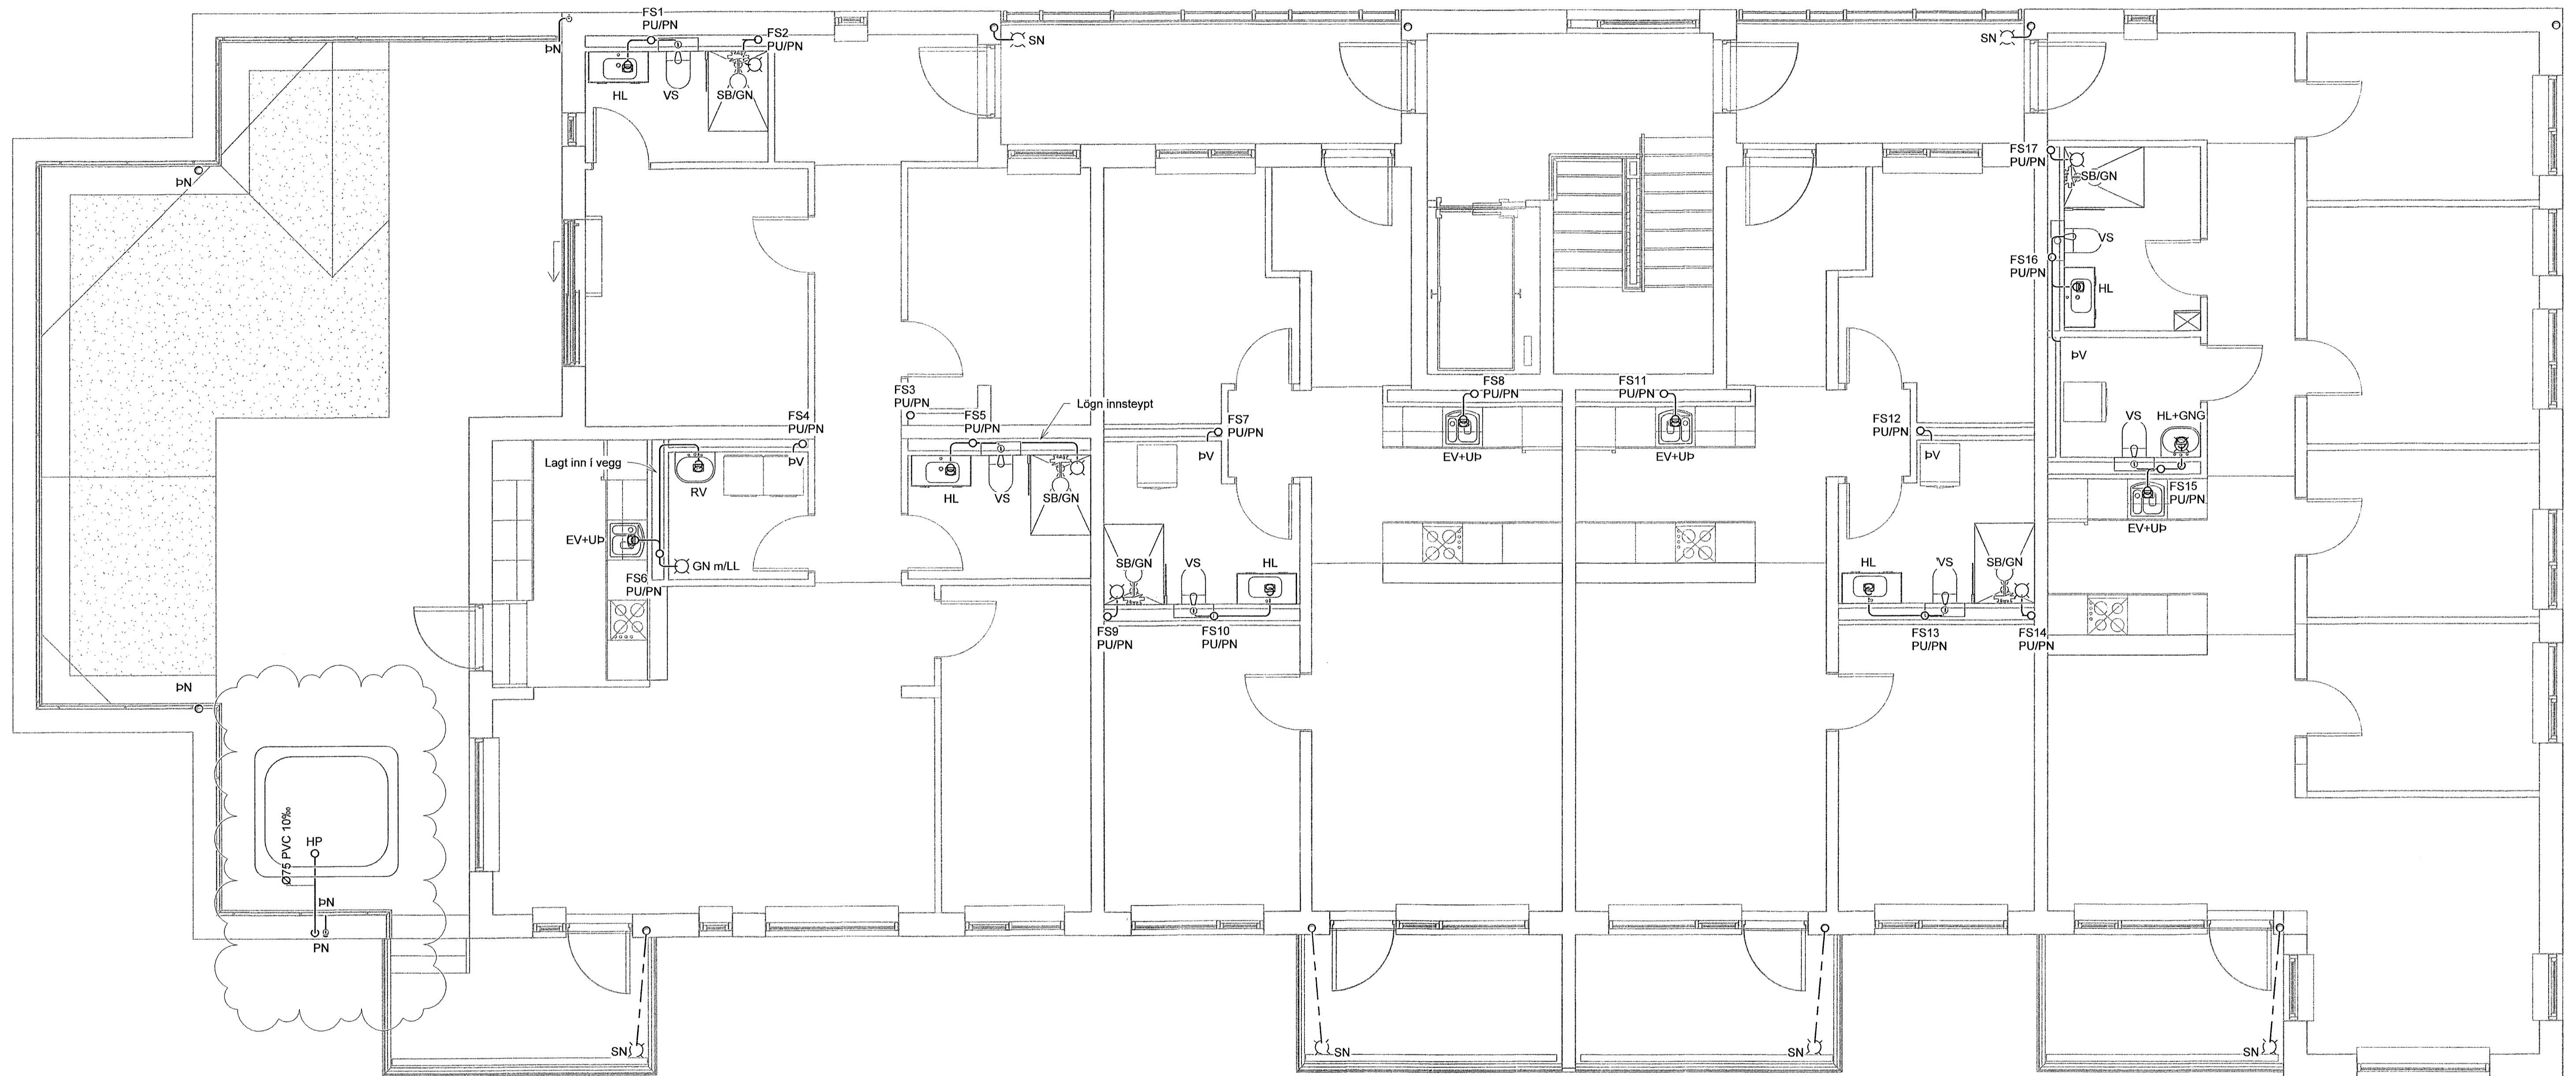

**VERKFRÆÐISTOFA**  
 NNE VERKFRÆÐISTOFA ehf  
 Höfðamari 6 - 201 Kópavogur Ísland  
 s. 899-3077 / 899-3577  
 Kl. 460421-0470. nne@nne.is www.nne.is

**HRINGHAMAR 21-25**  
 221 HAFNARFJÖRÐUR

SÉRUPPDRETTIR PÍPULAGNIR Mhl.01  
 FRÆRENNSLI - 5.HÆÐ

Hönnun:	ALM	Verkúmer:	22012
Telknað:	ALM	Mælikvarði:	1:50
Yfirarið:	SJ	Dagsetning:	17.04.2023

Samþykkt:  
 Hákon Órn Ómarsson Kl. 300577-3189  
 Álitun hönnunarstjóra:  
 Kristinn Ragnarsson Kl. 120944-2699

Telkn.nr.: **P1-61**  
 Útgáfa: **3**

Útgáfa / Dagsetning aðalupplýsinga:



Skv: M:\VR\222212 - Hringhamar 25\02 DESIGN\02 P - PÍPULAGNIR\P1\_Hringhamar 21-25\_Frærennsli 2023.rvt

Copyright © NNE Verkfræðistofa ehf. - Hönnuðir skilur eru alman til á lausningum - Þessi skilur eru hönnuðar og skráðar.