


Útg.	Dags.	Lýsing	Nafn
1	29.04.2022	FRUMÚTGAFA	HÓO
2	17.04.2023	TENGINGAR FRAFMAGNSPOTT Á SVALIR	HÓO

Samþykkt þann
30. maí 2023
fh. byggingarfulltrúans í Hafnarfirði
Róbert A. Róbertsson

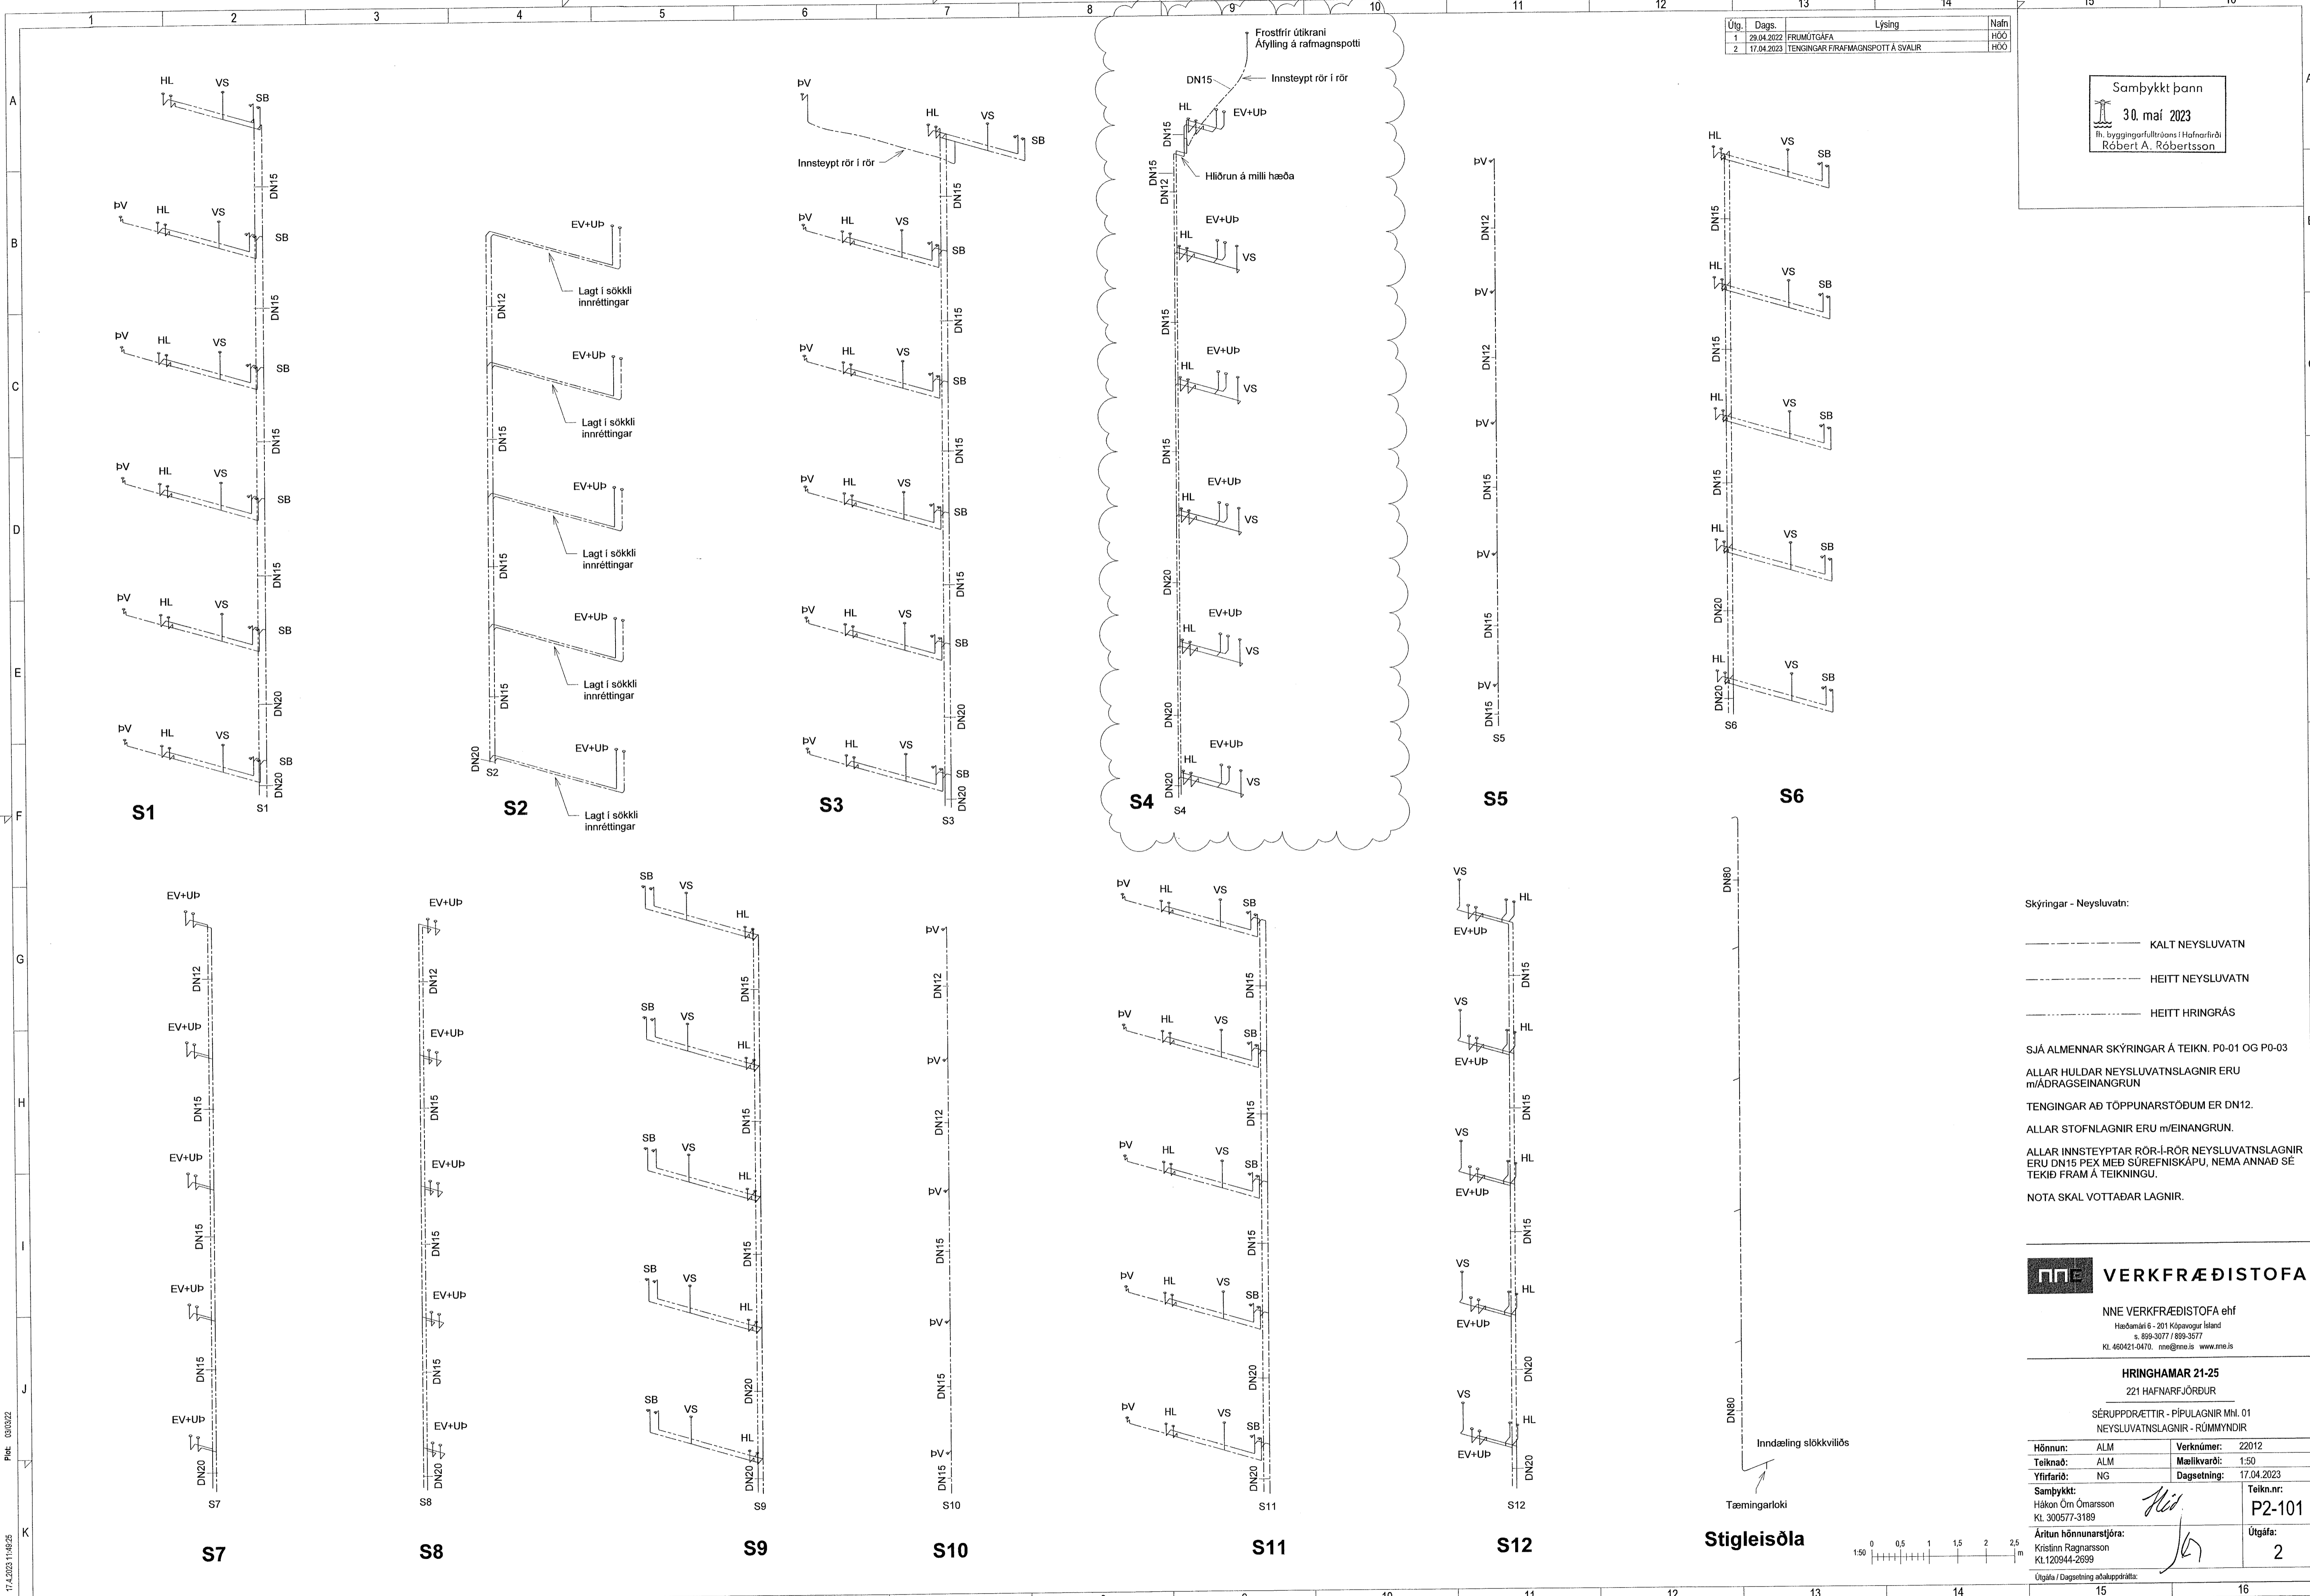

Skýringar - Neysluvatn:

- KALT NEYSLUVATN
- - - HEITT NEYSLUVATN
- - - HEITT HRINGRÁS

SJÁ ALMENNAR SKÝRINGAR Á TEIKN. P0-01 OG P0-03
 ALLAR HULDAR NEYSLUVATNSLAGNIR ERU m/ÁDRAGSEINANGRUN
 TENGINGAR AD TÖPPUNARSTÖÐUM ER DN12.
 ALLAR STOFNLAGNIR ERU m/EINANGRUN.
 ALLAR INNSTEYPTAR RÖR-I-RÖR NEYSLUVATNSLAGNIR ERU DN15 PEX MED SÚREFNISKÁPU, NEMA ANNAD SE TEKID FRAM Á TEIKNINGU.
 NOTA SKAL VOTTABAR LAGNIR.

VERKFRÆÐISTOFA
 NNE VERKFRÆÐISTOFA ehf
 Háðamastí 6 - 201 Kópavogur Ísland
 Sí. 899-3077 / 899-3577
 Kl. 460421-0470. nne@nne.is www.nne.is

HRINGHAMAR 21-25
 221 HAFNARFJÖRÐUR
 SÉRUPPDRETTIR - PÍPULAGNIR MHL 01
 NEYSLUVATNSLAGNIR - RÚMMYNDIR

Hönnun:	ALM	Verkúmer:	22012
Teiknað:	ALM	Mælikvarði:	1:50
Yfirfarir:	NG	Dagsetning:	17.04.2023
Samþykkt:	Hákon Órn Ómarsson Kl. 300577-3189	Teikn.nr.:	P2-101
Áritun hönnunarstjóra:	Kristinn Ragnarsson Kl.120944-2699	Útgáfa:	2
Útgáfa / Dagsetning aðaluppráta:			

File: 03/03/22
 Date: 17.04.2023 14:49:26

