MELABRAUT 29 HAFNARFIRÐI.

Samþykkt þann
31. MAÍ 2023
Byggingarfulltrúinn í Hafnarfirði

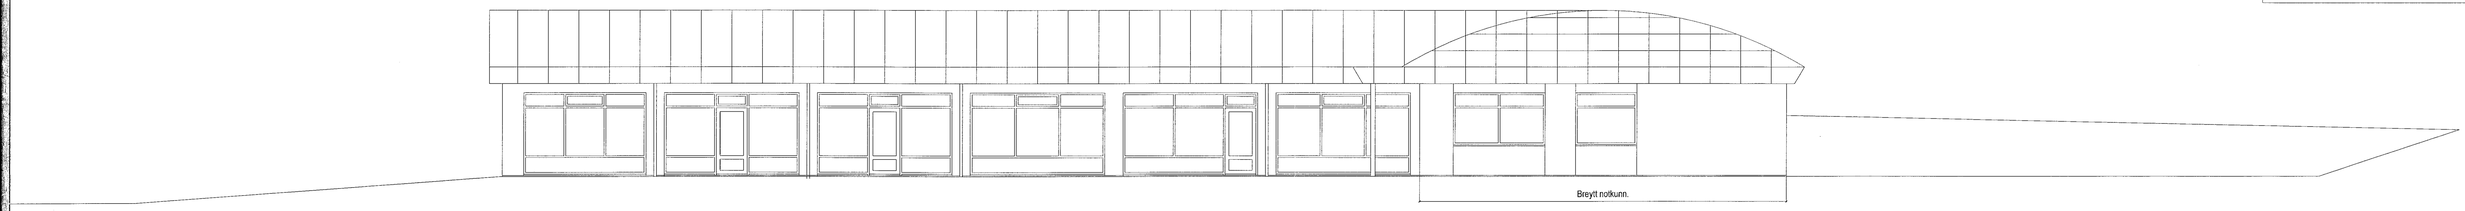

SUÐ-VESTUR. mkv. 1:100.

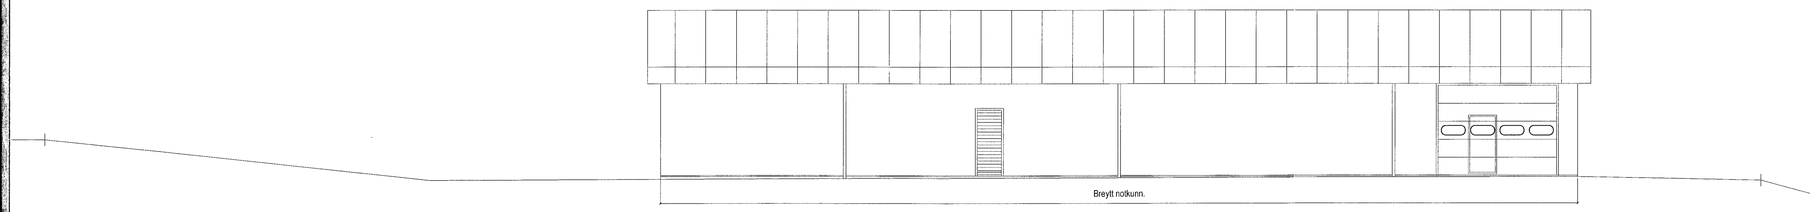

SUÐ-AUSTUR. mkv. 1:100.

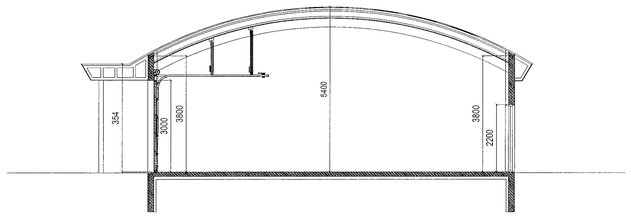

SNIÐ A-A. mkv. 1:100.

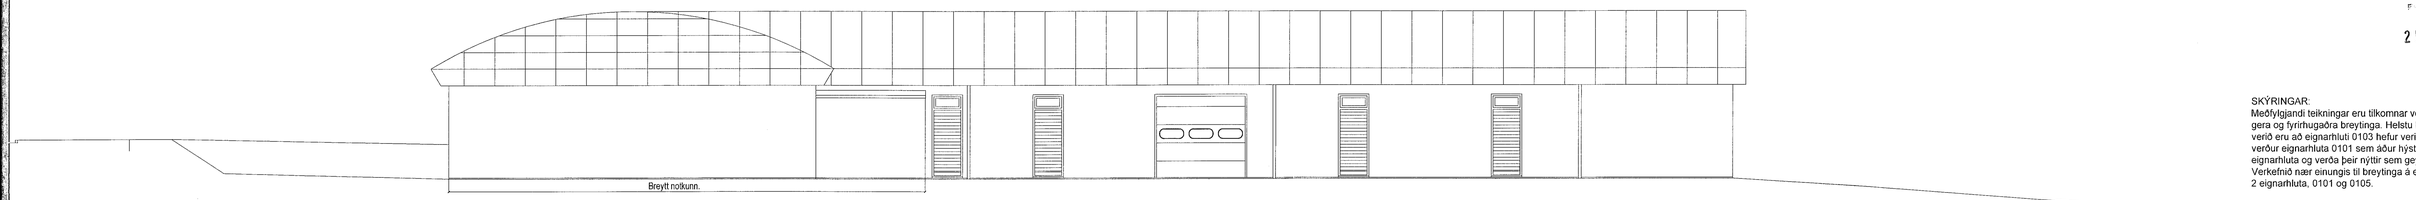

NORÐ-AUSTUR. mkv. 1:100.

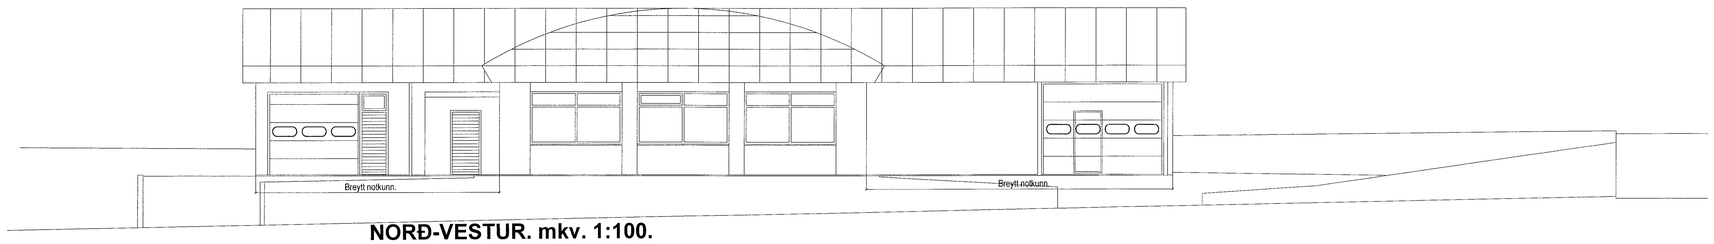

NORÐ-VESTUR. mkv. 1:100.

SHS
25. maí 2023

SKÝRINGAR:
Meðfylgjandi teikningar eru tilkomnar vegna breytinga sem búið er að gera og fyrirhugaðra breytinga. Helstu breytingar sem gerðar hafa verið eru að eignarhluti 0103 hefur verið innréttaður sem skrifstofur, þá verður eignarhluta 0101 sem áður hýsti hverfisverslun skipt í tvo eignarhluta og verða þeir nýttir sem geymslur.
Verkefnið nær einungis til breytinga á eignarhluta 0101 sem er breytt í 2 eignarhluta, 0101 og 0105.

Breytingar:

Efni:	Dags.	Teikn.	Yfirf.:

MELABRAUT 29 HAFNARFIRÐI.
Landeignanúmer: L122388

Aðaluppdráttur. Númer. 2 af 3.

Efni:	Útlit, snið A-A.		
Mælikvarði:	1 : 100		
Frumstærð blaðs:	A1.		
Teiknað:	Sig. Þ.	Verk nr:	00521
Yfirfarið:	Sig. Þ.	Teikn. nr:	002
Dagsetning útgáfu:	10-10-2022.	Endursk:	

STH. teiknistofan ehf.
Árítun aðalhönnuðar.
Strandgötu 11.
220 Hafnarfirði.
kt. 510298-2769.
Sími 5651510.
teiknistofan@simnet.is.
Sigurður Þorvarðarson byggingafræðingur bfi. kt. 141250-4189.