

**SKÝRINGAR**



Almennar skýringar sjá teikningu L0 000 og L0 001

Þar sem brunalokur (BRS) geta ekki verið alveg við brunaskil skal einangra á milli brunaloka og brunaskila.

**Brunaskil**

Skýringar á línur sem afmarka brunaskil.  
Ef misræmi er á milli arkitekts og verkfræðiteikninga VSB ráða teikningar arkitekts.

— = Brunaskil

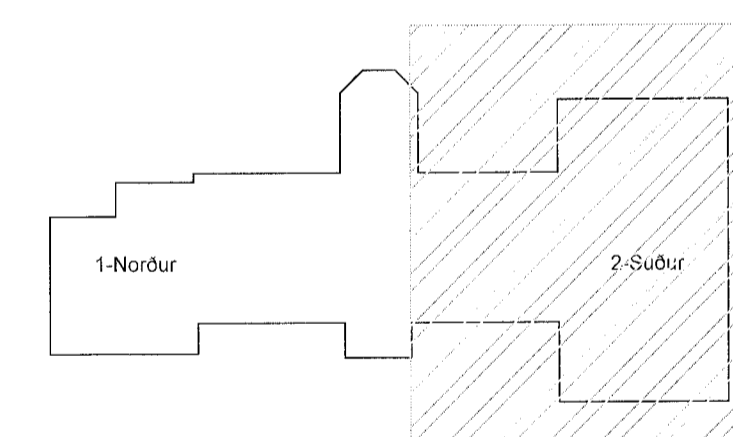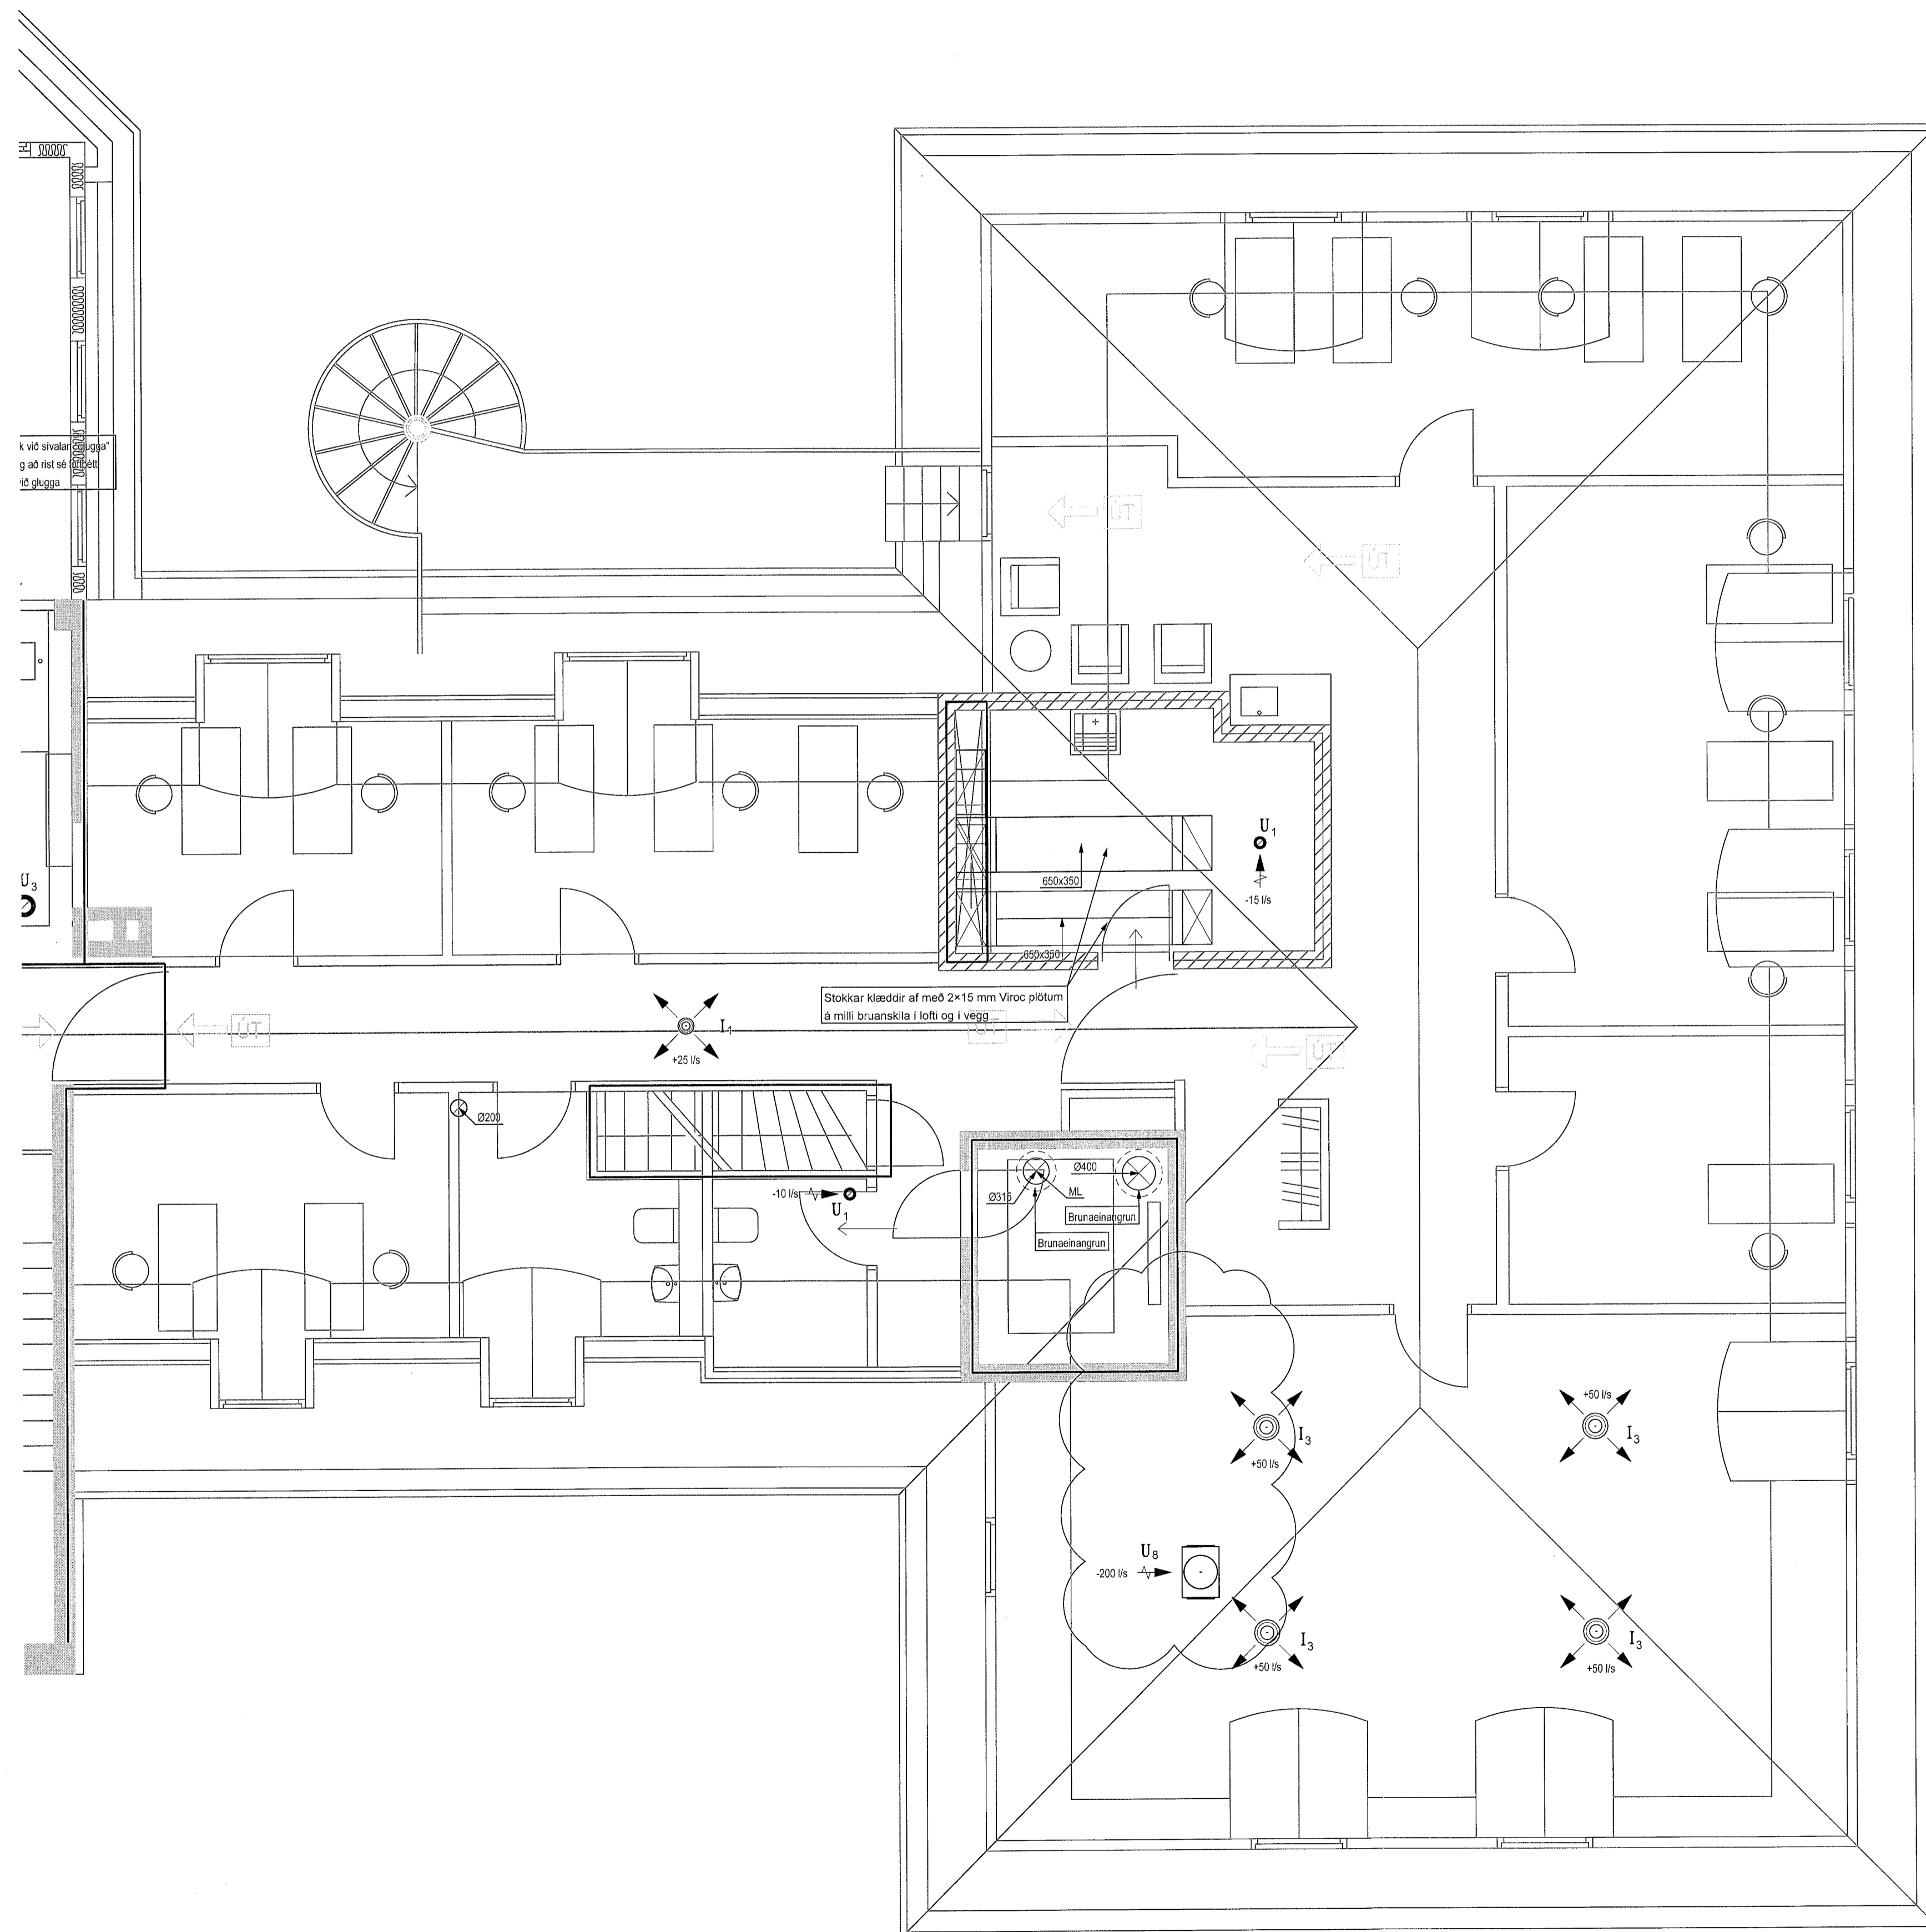

D	26.04.23	Útsogarið færirt (reyndarteikning)	BS/PJK
C	15.12.21	Stokkar og búnaður færirt/breytt	BS/PJK
B	18.11.21	Útsög úr ræstingu og BRS dettur út	BS/PJK
A	11.10.21	Yfirþjástingskerfi og öndun lyftu	BS/PJK
Úg.	Dags.	Skýring	Hanna/Yfirfari

**VSB**  
VERKFRÆÐISTOFA  
Bjarlægurmi 20 / 220 Hafnarfjörður  
Kennitala 710796-2899  
Sími 585 8600  
vsb@vsb.is / www.vsb.is

Dagsetning aðaluppdráttar

Áritun þennar myndar  
*[Signature]*

Áritun sérhönnuðar  
Þorgeir J. Kjartansson  
Kl. 1802271 5169 • thorgeir@vsb.is  
*[Signature]*

Verkefni  
SUBURGATA 41  
220 HAFNARFJÖRDUR

Verkhúsið  
Lofttræsing  
4. hæð  
Grunnmynd 2

Hannað	Teiknað	Yfirfarið	Kvarði	Síða
BS	BS	PJK	1:50	/ A1
Dags.	Verkefni	Teikning	Útgáfa	
16.07.2021	18172	L1 042	D	