

SKÝRINGAR



Almennar skýringar sjá teikningu L0 000 og L0 001

Þar sem brunalokur (BRS) geta ekki verið alveg við brunaskil skal einangra á milli brunaloka og brunaskila.

Brunaskil

Skýringar á línur sem afmarka brunaskil. Ef mismunur er á milli arkitekts og verkfræðiteikninga VSB ræða teikningar arkitekts.

— = Brunaskil

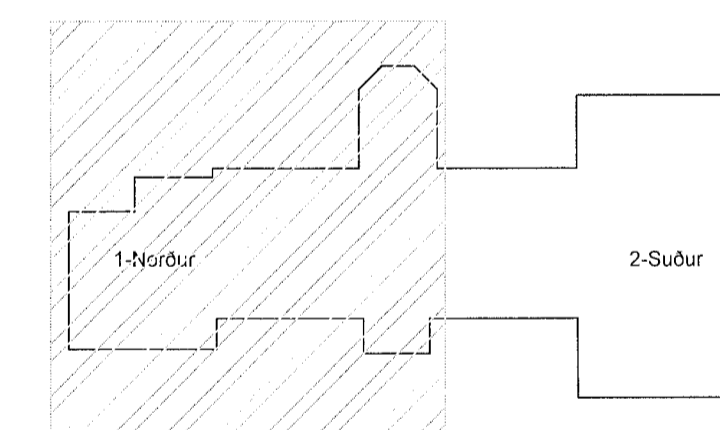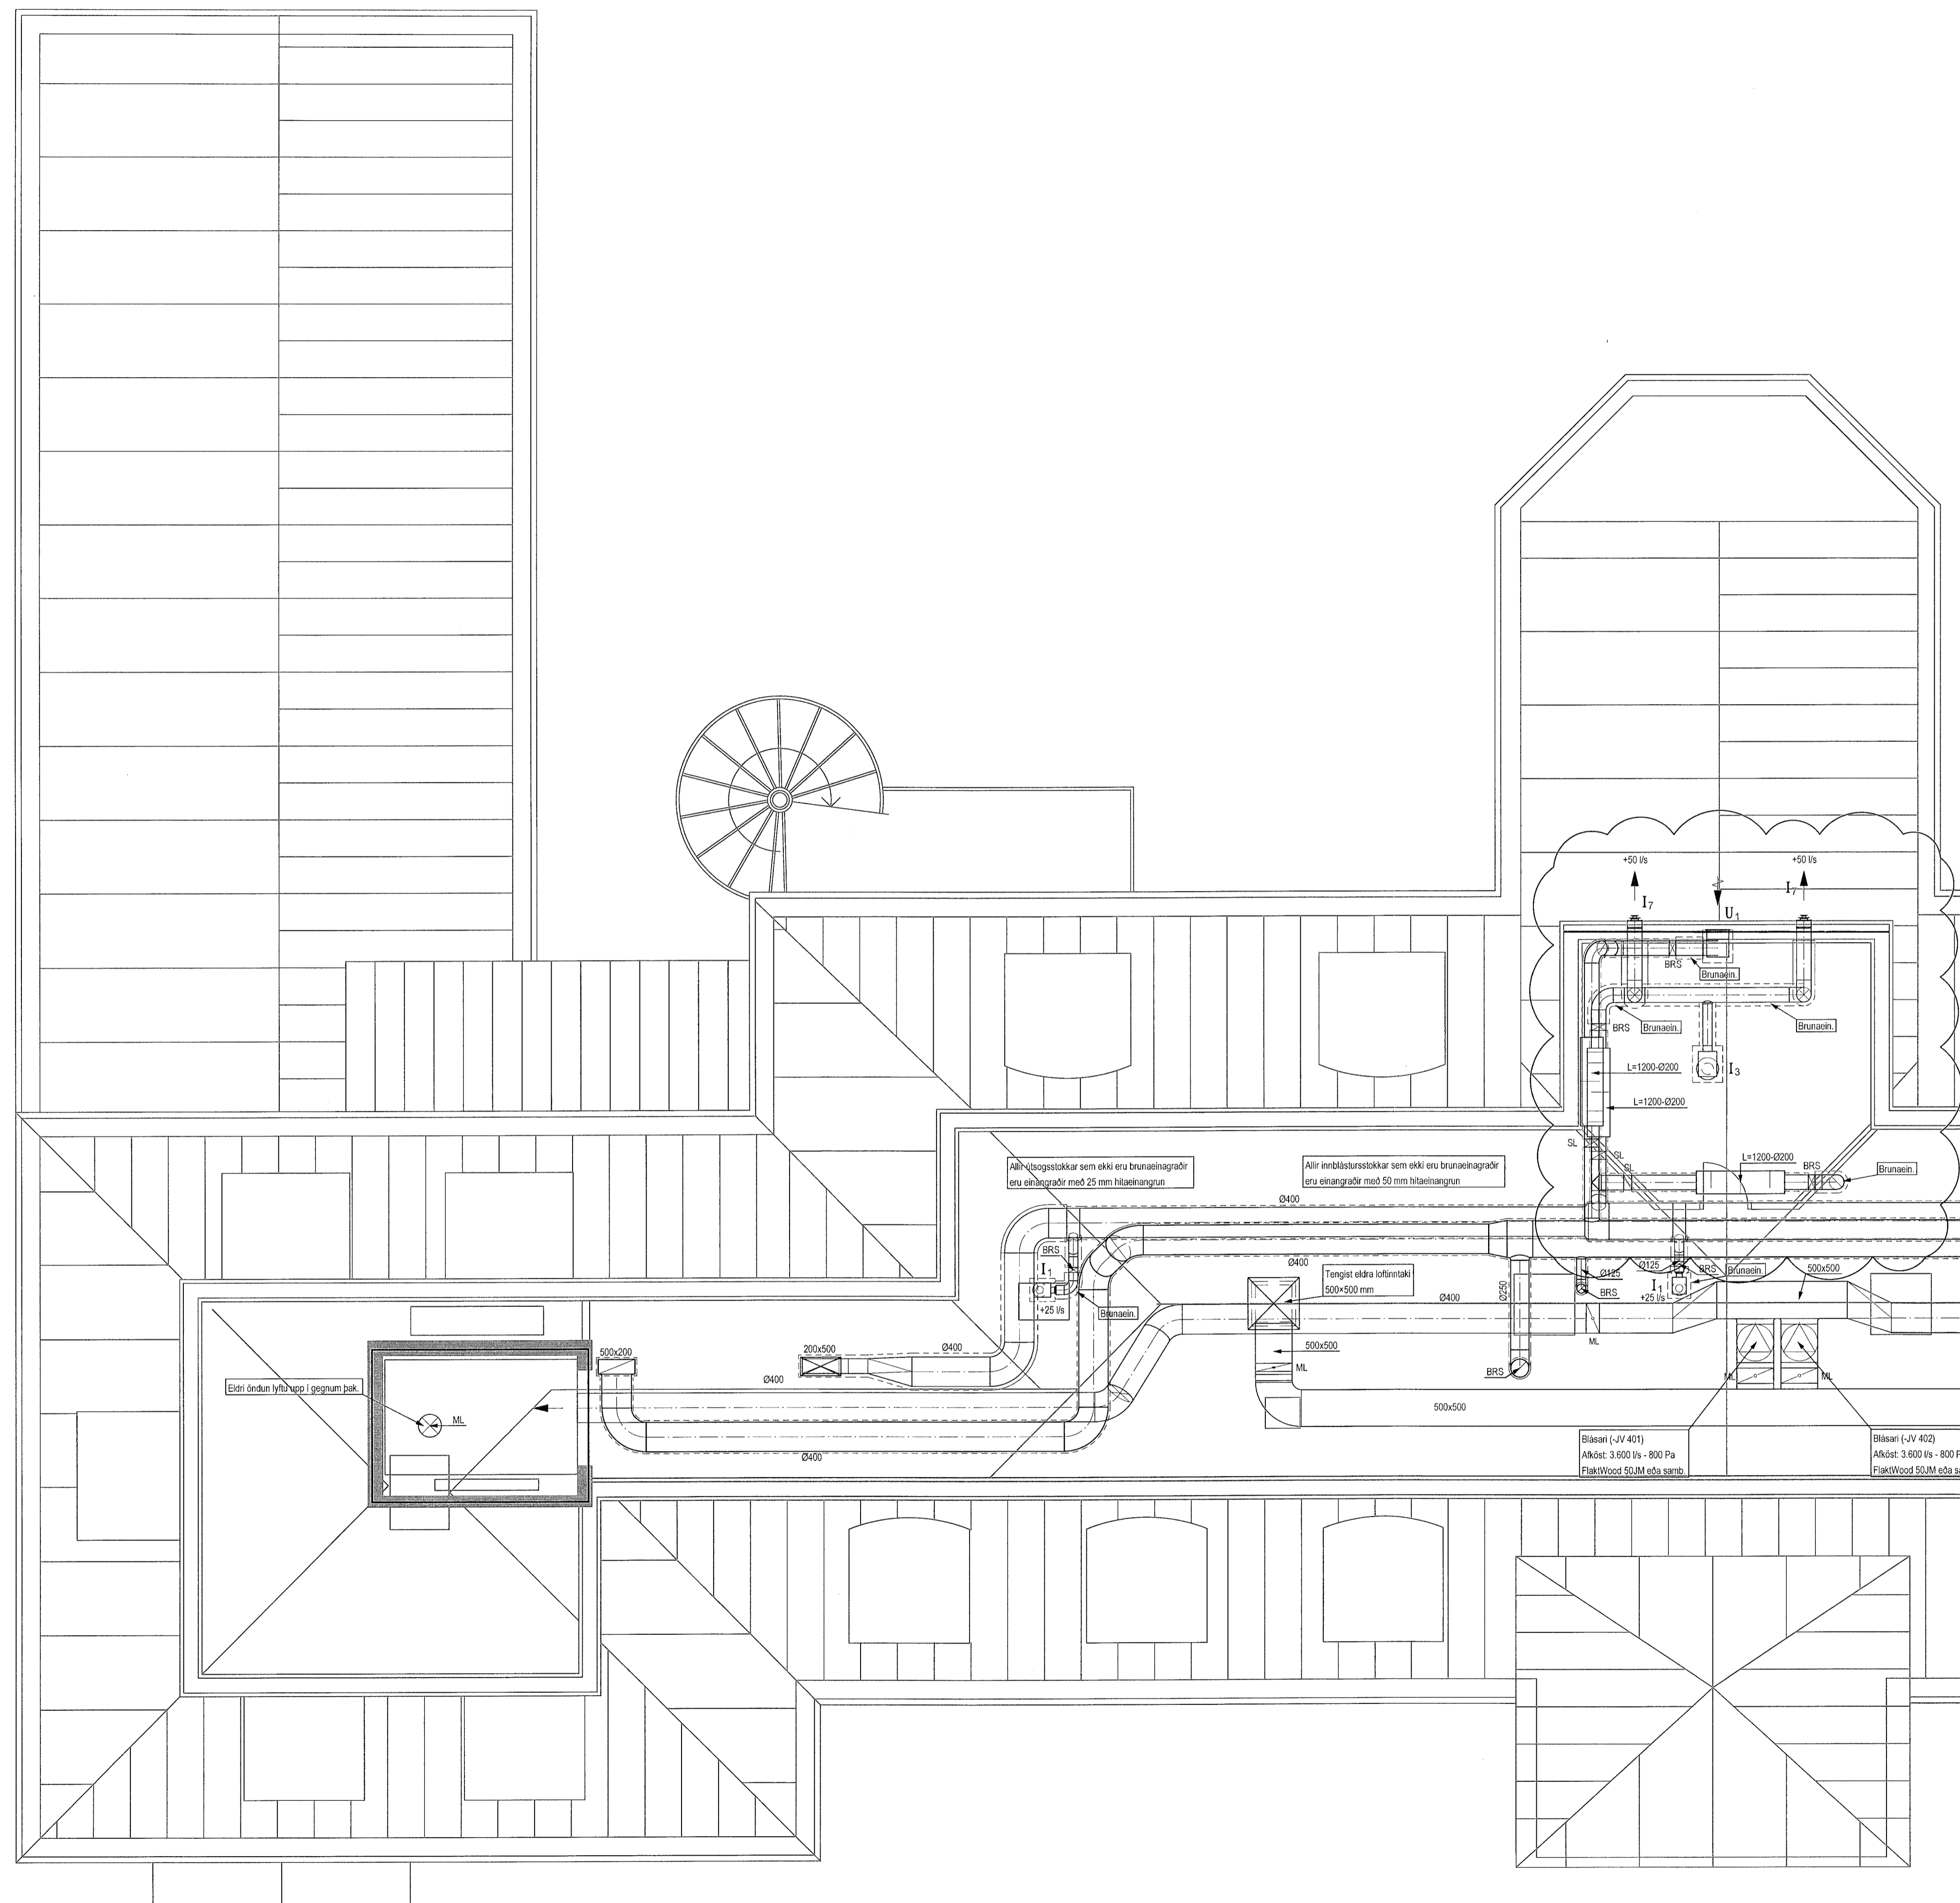

D	26.04.23	SL og hljóðgildrum bætt við o.fl.	BS/BJK
C	06.10.22	Mótorlokum bætt við	BS/BJK
B	15.12.21	Stokkar og búnaður færast/breytist	BS/BJK
A	11.10.21	Yfirþrýstingskerfi fyrir lyftur	BS/BJK
Útg.	Dags.	Skýring	Hannað/Yfirfarið

VSB.
VERKFRÆÐISTOFA

Bæjarhrauni 20 / 220 Hafnarfjörður
Kernittala 7 10796-2899
Sími 585 8800
vsb@vsb.is / www.vsb.is

Dagsetning aðaluppdráttar

Ártun hönnuð

Ártun sérhönnuðar
Porgeir J. Kjartansson
KÍ 150271 5169 • eorgeir@vsb.is

Verkið
SUBURGATA 41
220 HAFNARFJÖRÐUR

Verkhúti
Loftræsing
5. hæð
Grunnmynd 1

Hannað	Teiknað	Yfirfarið	Kvartí	Síða
BS	BS	BJK	1:50	/ A1
Dags.	Verkefni	Teikning	Útgáfa	
16.07.2021	18172	L1 051	D	