Samþykkt þann
26. maí 2023
fh. byggingarfulltrúans í Hafnarfirði
Róbert A. Róbertsson

SKÝRINGAR

Almennar skýringar sjá teikningu L0 000 og L0 001

Þar sem brunalokur (BRS) geta ekki verið alveg við brunaskil skal einangra á milli brunaloka og brunaskila.

Brunaskil

Skýringar á línum sem afmarka brunaskil.
Ef misræmi er á milli arkitekts og verkfræðiteikninga VSB ráða teikningar arkitekts.

= Brunaskil

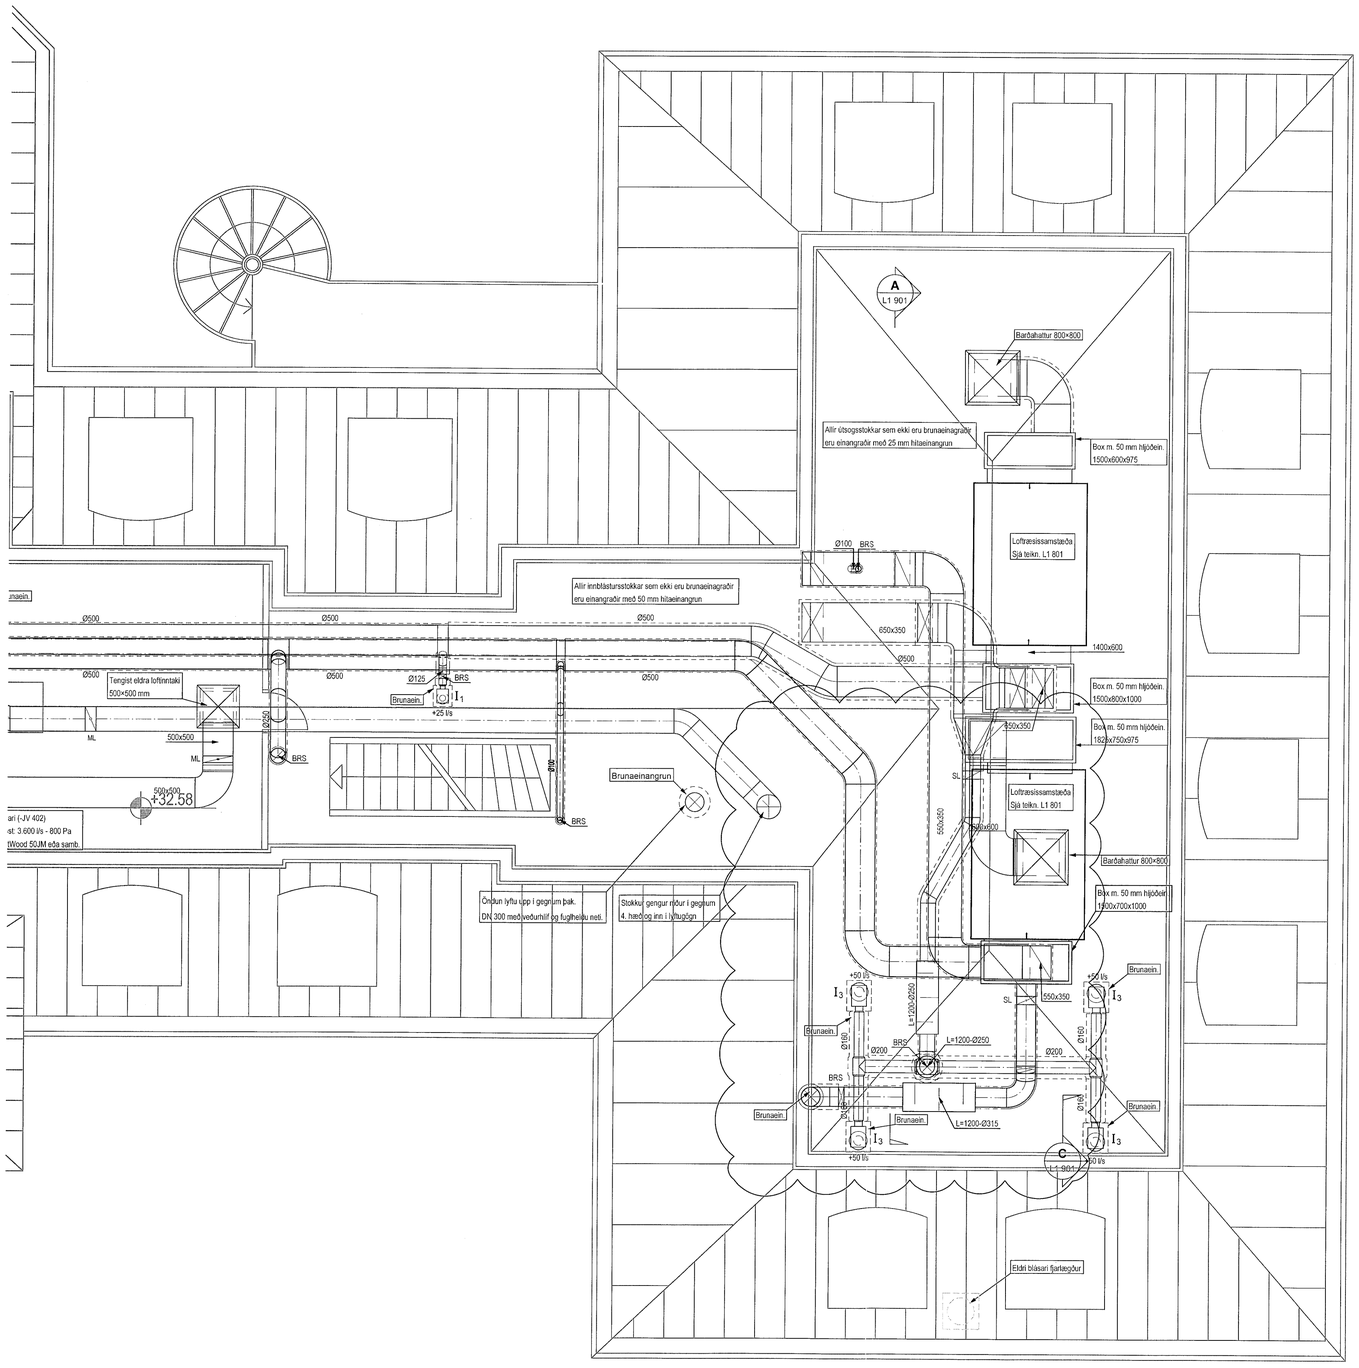

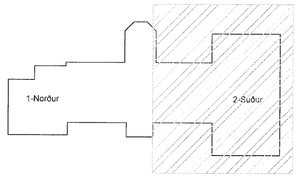

D	26.04.23	SL, hljóðgildrum bætt við o.fl.	BS/ÞJK
C	15.12.21	Stokkar og búnaður færist/breytist	BS/ÞJK
B	18.11.21	Loftræsing og BRS dettur út	BS/ÞJK
A	11.10.21	Yfirþrýstingskerfi fyrir lyftur	BS/ÞJK
Útg.	Dags.	Skýring	Hannað/Yfirfarið

VSB_ VERKFRÆÐISTOFA
Bæjarhrauni 20 / 220 Hafnarfjörður
Kennitala 710796-2899
Sími 585 8600
vsb@vsb.is / www.vsb.is

Dagsetning aðaluppdráttar

Áritun hönnunarstjóra

Áritun sérhönnuðar
Þorgeir J. Kjartansson
Kt: 100271 5169 • thorgeir@vsb.is

Verkheiti
SUÐURGATA 41
220 HAFNARFJÖRÐUR

Verkhluti
Loftræsing
5. hæð
Grunnmynd 2

Hannað	Teiknað	Yfirfarið	Kvarði	Síða
BS	BS	ÞJK	1:50 / A1	-
Dags.	Verkefni	Teikning	Útgáfa	
16.07.2021	18172	L1 052	D	

V:\Teikniborð\Project Navigator\18172-L1 051 - .dwg