
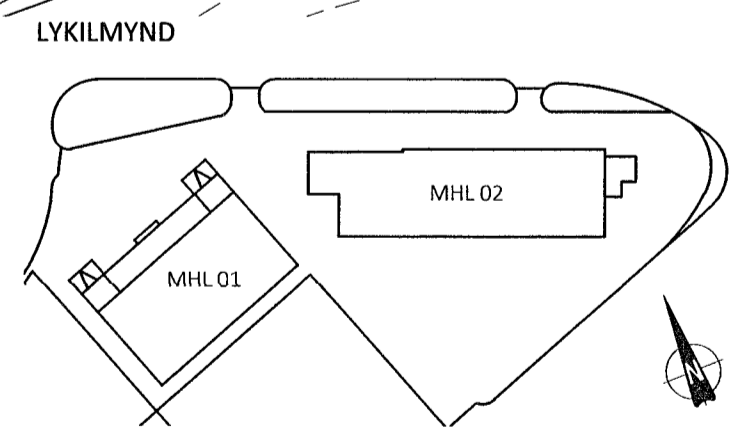


Samþykkt bann
01. júní 2023
fh. byggingarfulltrúans í Hafnarfirði
Róbert A. Róbertsson

Jón M. Halldórsson 091162-3509
ÁRITUN HÖNNUNARSTJÓRA: KT.
SÉRUPPRÁTTUR Í SAMRÆMI VÍÐ GILDANDI ADALUPPRÁTT.
VERKNR: EINHELLA 1, mhl 02 DAGS.ÚTG: 18.05.22

ÚTGÁFUFRILL
ÚTG. DAGS. LYSING
A 04.05.23 BR. SKIPULAG, NF Í LÖÐ, OLÍGEYMAR

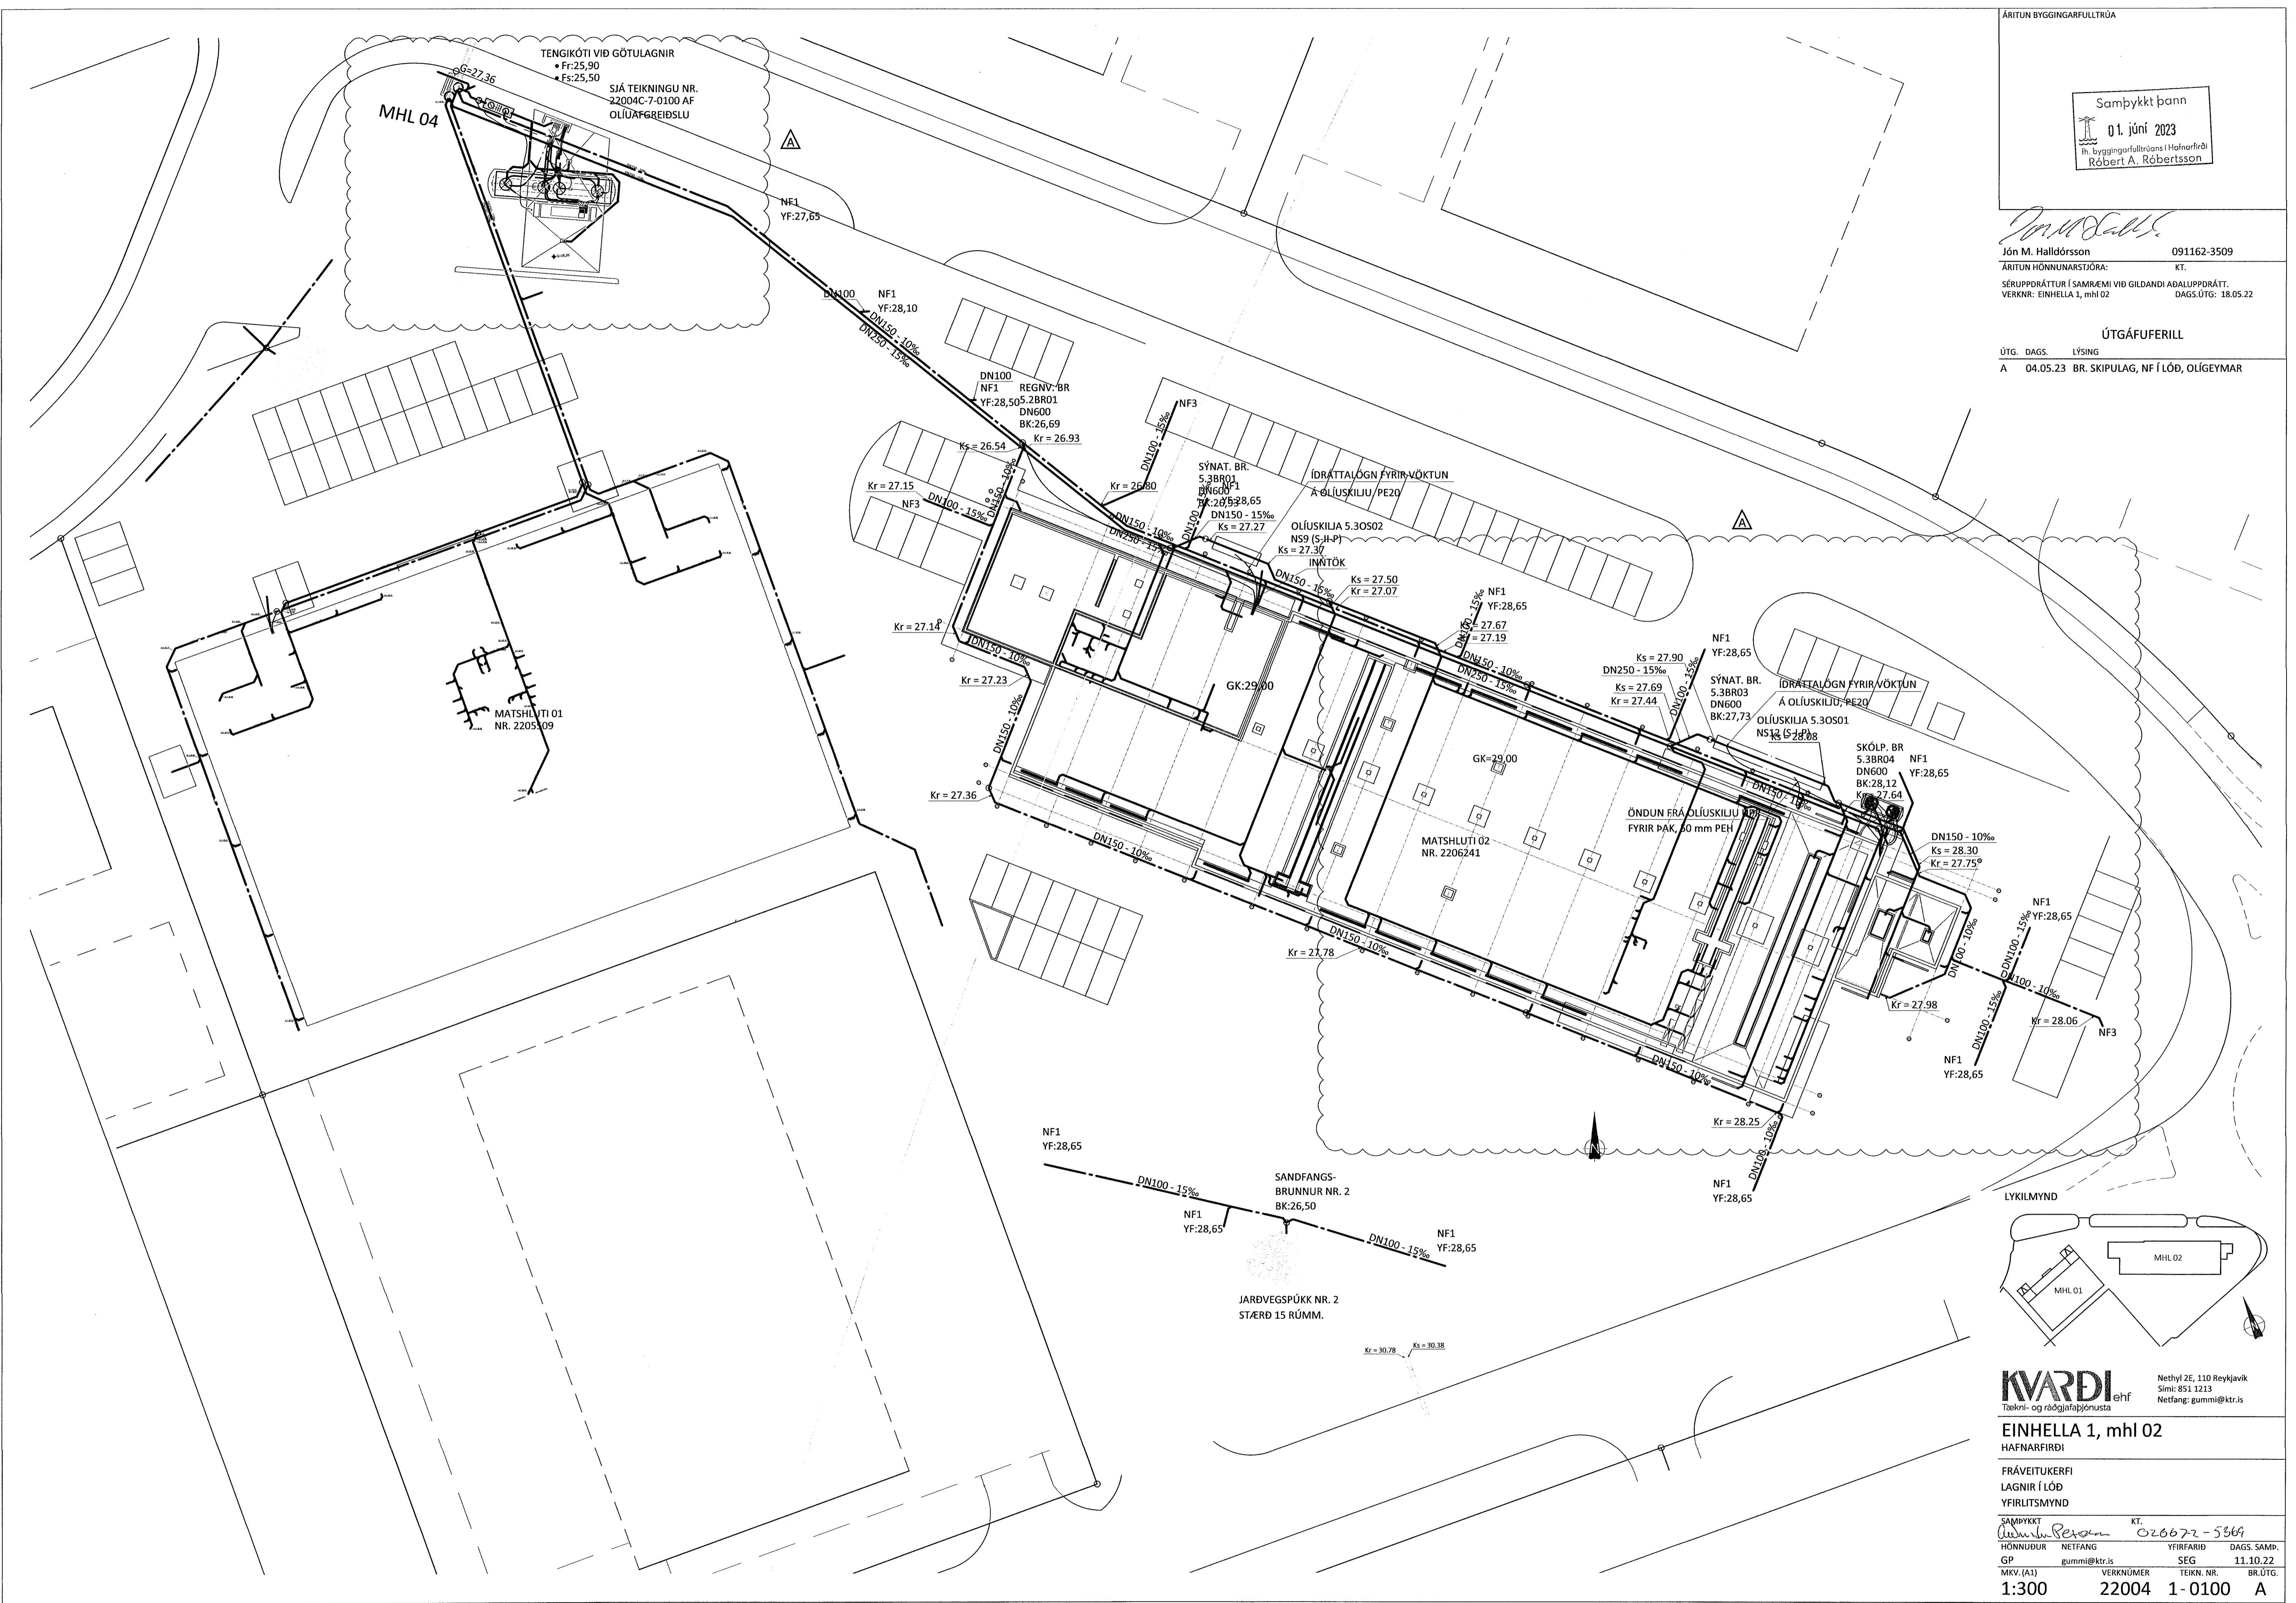

KVARDI ehf
Tækní- og ráðgjafabjónusta
Netihyl 2E, 110 Reykjavík
Sími: 851 1213
Netfang: gummi@ktr.is

EINHELLA 1, mhl 02
HAFNARFIRÐI

FRÁVEITUKERFI
LAGNIR Í LÖÐ
YFIRLITSMYND

SAMÞYKKT KT.
HÖNNUÐUR NETFANG 020672-5869
GP gummi@ktr.is DAGS. SAMM. 11.10.22
MKV. (A1) VERKNÚMUR TEKN. NR. BR.ÚTG.
1:300 22004 1-0100 A