


Samþykkt þann
01. júní 2023
Þ. byggingarfulltrúans í Hafnarfirði
Róbert A. Róbertsson


Jón M. Halldórsson
Jón M. Halldórsson 091162-3509
ÁRITUN HÖNNUNARSTJÓRA: KT.
SERUÞPRÁTTUR Í SAMRÆMI VÍÐ GILDANDI AÐALUÞPRÁTT.
VERKNR: EINHELLA 1, mhl 02 DAGS.ÚTG: 18.05.22

ÚTGÁFUFRILL
ÚTG. DAGS. LÝSING
A 04.05.23 BREYTT SKIPLAG

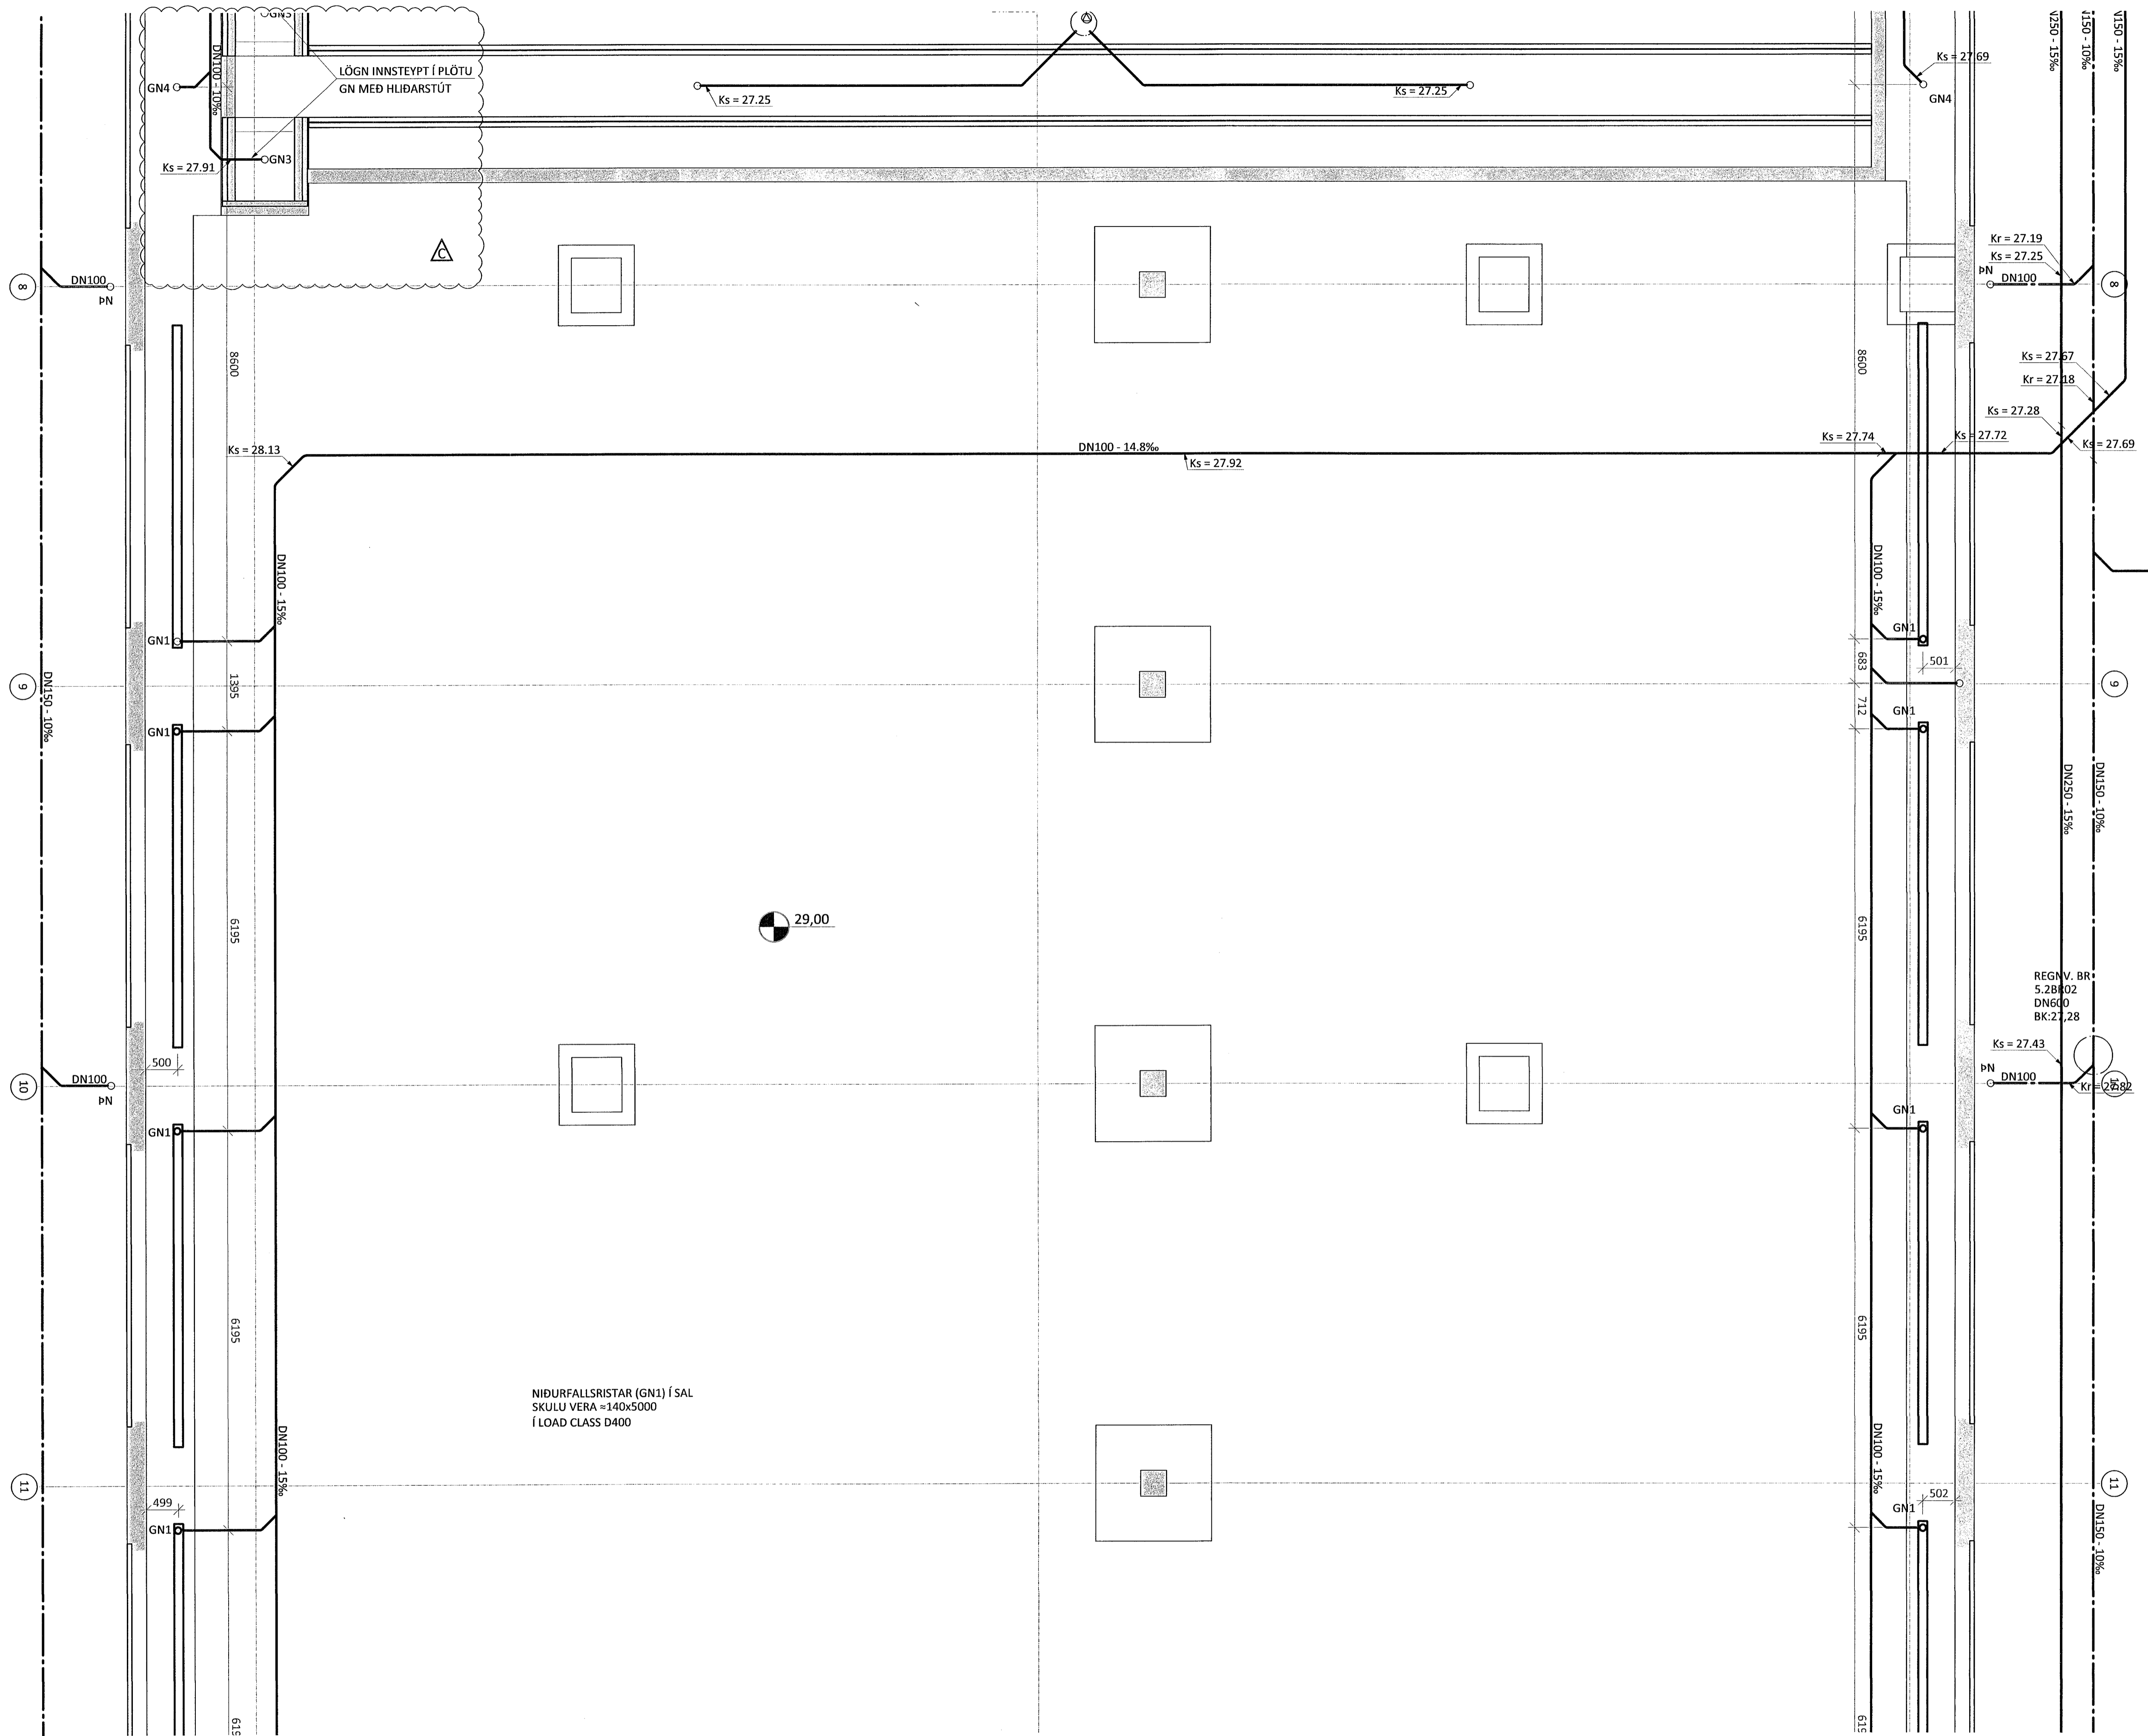

REGNV. BR
5.2B102
DN600
BK:27.28

LYKILMYND

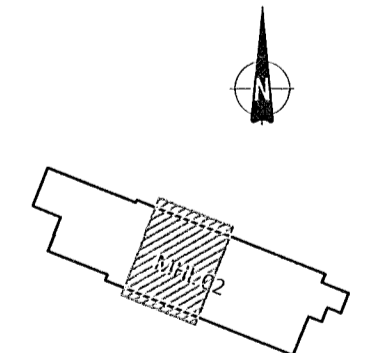

KVARDI ehf
Tækni- og ráðgjafabjónusta
Nethyl 2E, 110 Reykjavík
Sími: 851 1213
Netfang: gummi@ktr.is

EINHELLA 1, mhl 02
HAFNARFIRÐI

FRÁVEITUKERFI
LAGNIR Í GRUNNI
GRUNNMYND, 3. HLUTI

SAMÞYKKT
Winnandi Róbertsson KT. 020672-5369
HÖNNUÐUR NETFANG YFIRFARID DAGS. SAMP.
GP gummi@ktr.is SEG 11.10.22
MKV. (A1) VERKNUMER TEKN. NR. BR.ÚTG.
1:50 22004 1-0103 A