

ÁRITUN BYGGINGARFULLTRÚA

Sambýkkt þann
01. júní 2023
íh. byggingarfulltrúans í Hafnarfirði
Róbert A. Róbertsson

ÁRITUN HÖNNUNARSTJÓRA KT: 091162-3 J09

ALMENNAR SKÝRINGAR:






- SJÁ FLEIRI ALMENNAR SKÝRINGAR Á TEIKNINGU 0000
- ÖLL MÁL ERU Í MILLIMETURM, EN KÓTAR OG HNIT ERU Í METRUM

TÁKN:

STEYPA

100mm PYKK POLYSTYRENE EINANGRUN MED RÚMPYNGD ≥ 24 kg/m³

ÞJÖPPUÐ FYLING

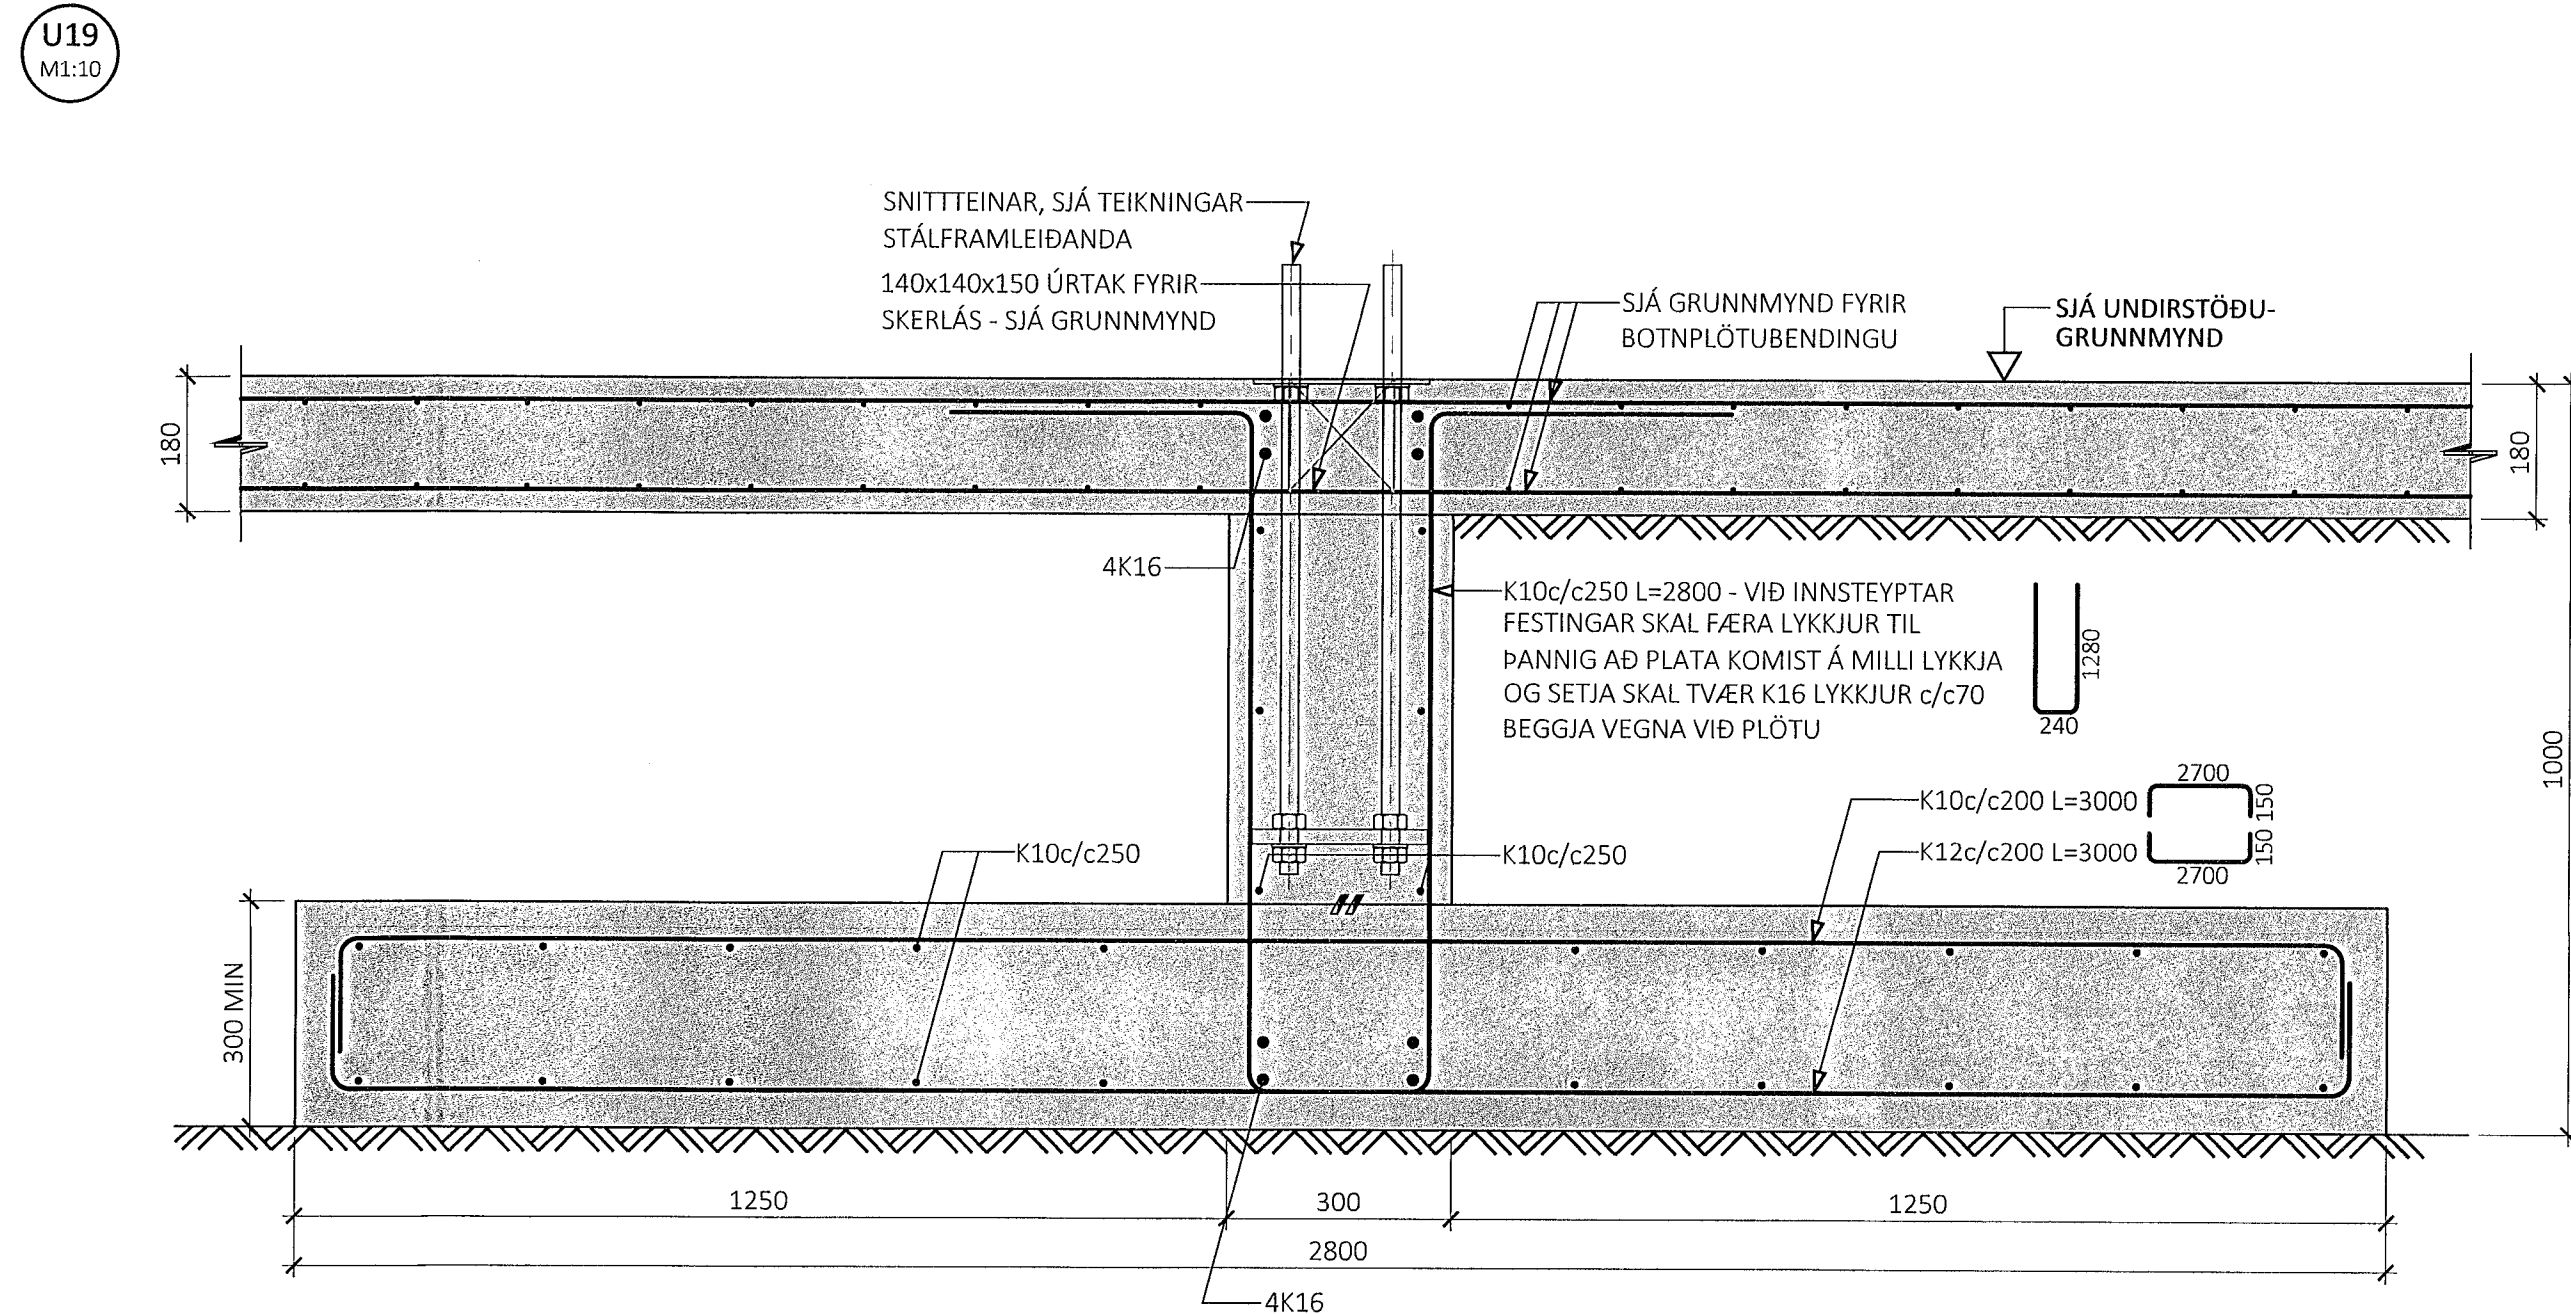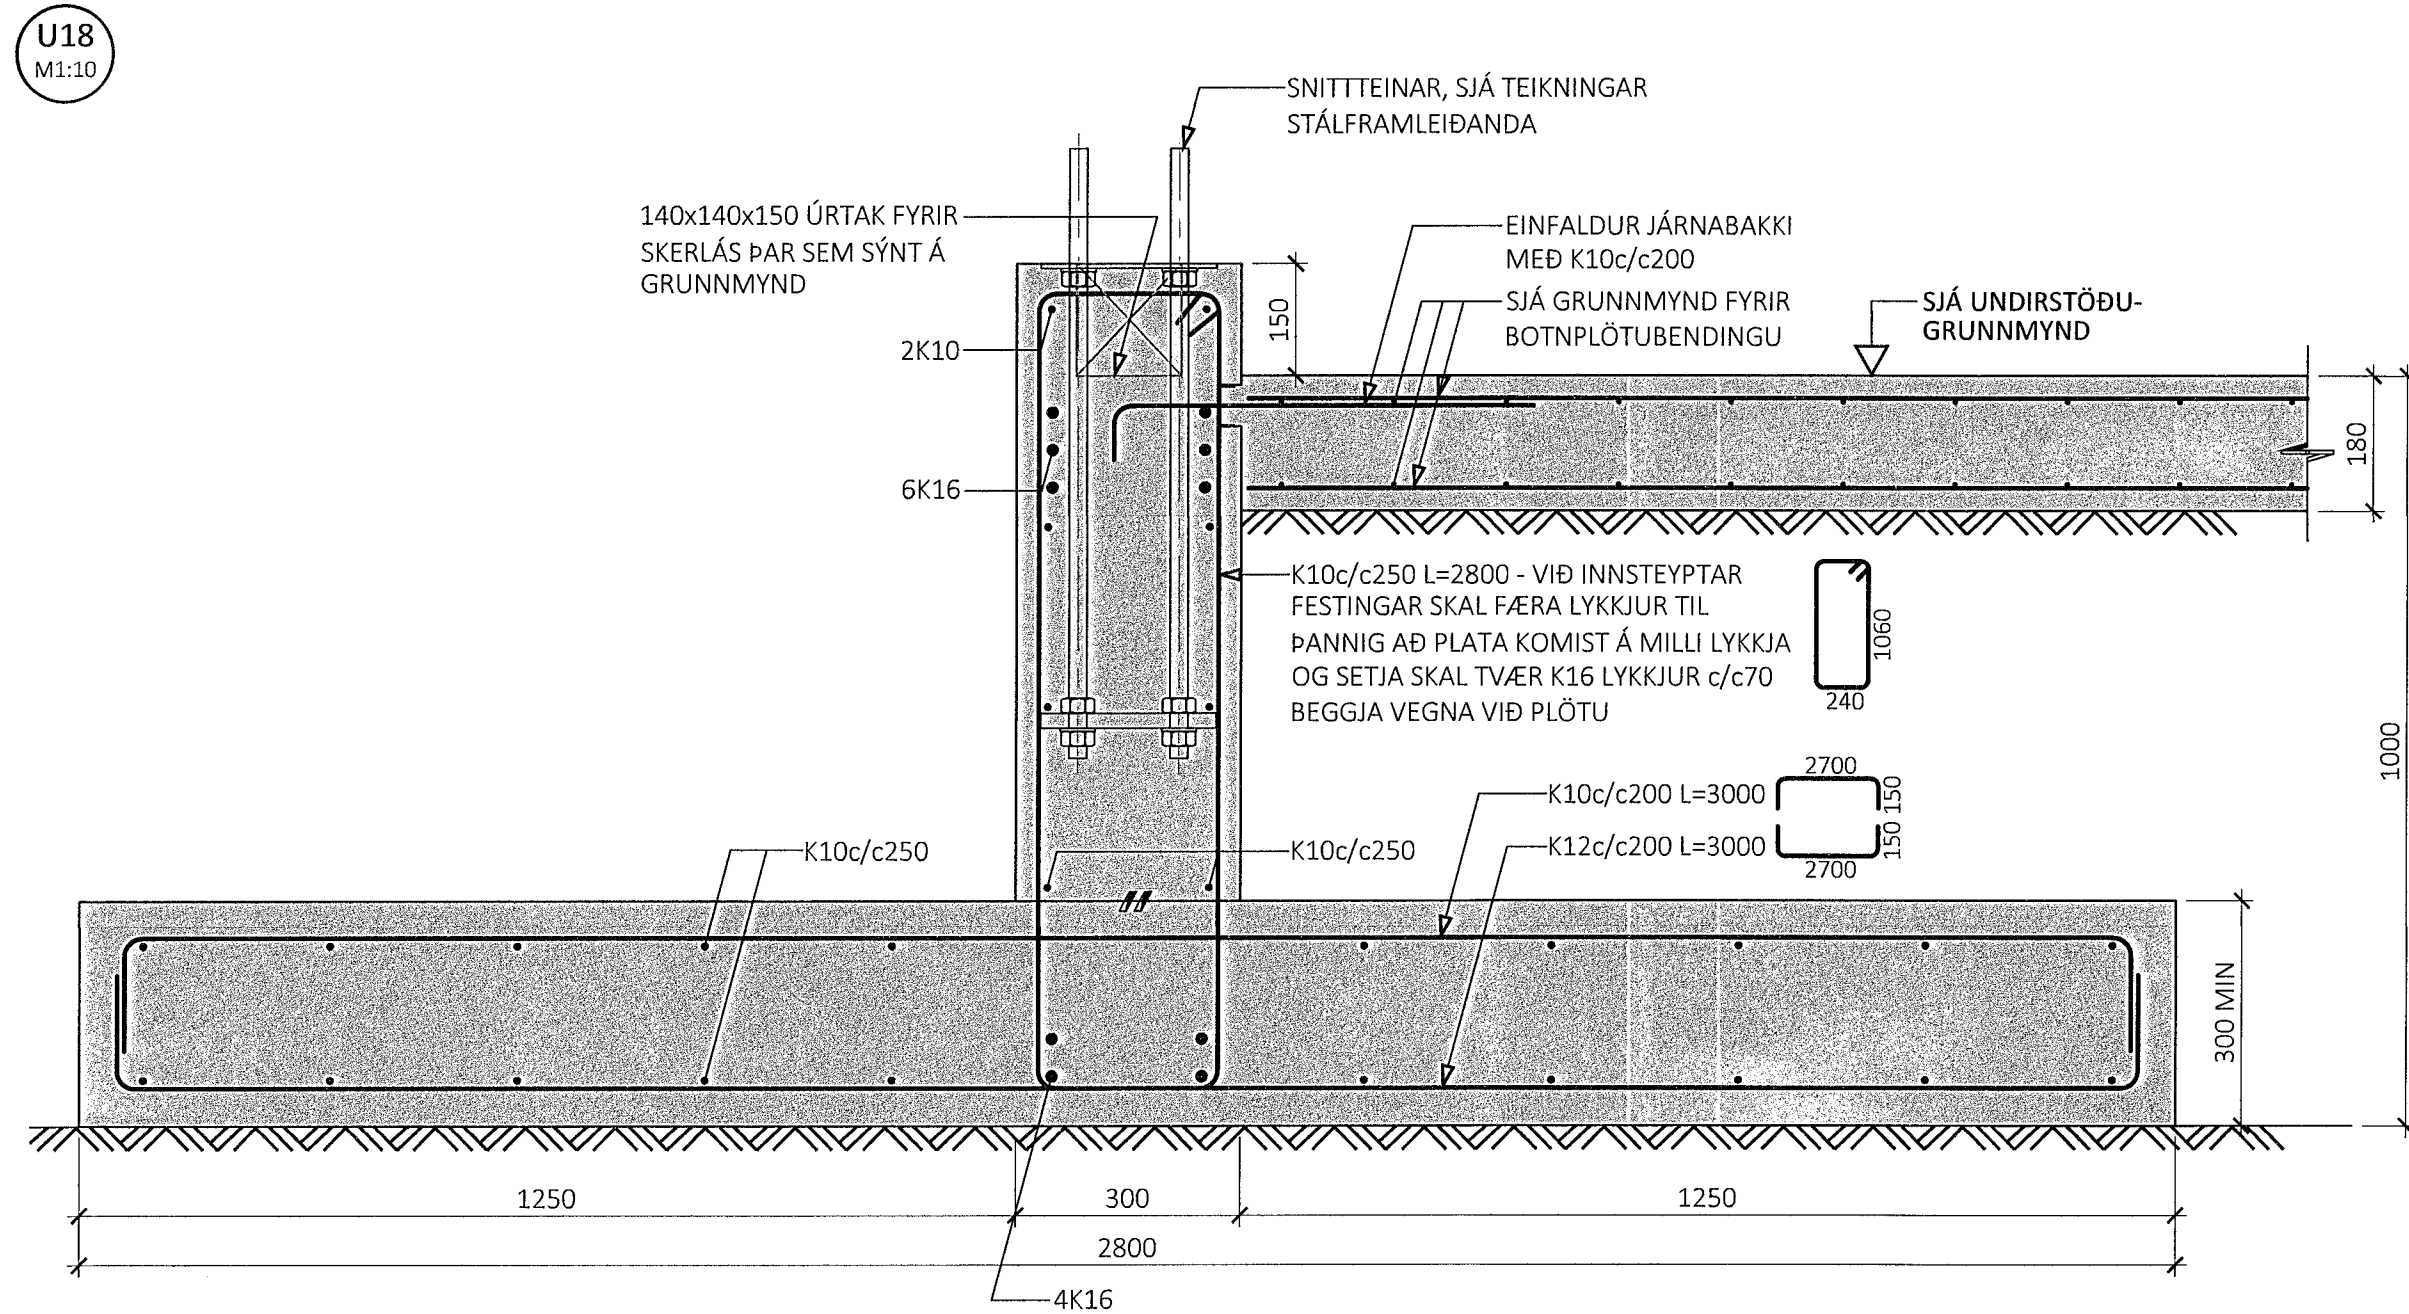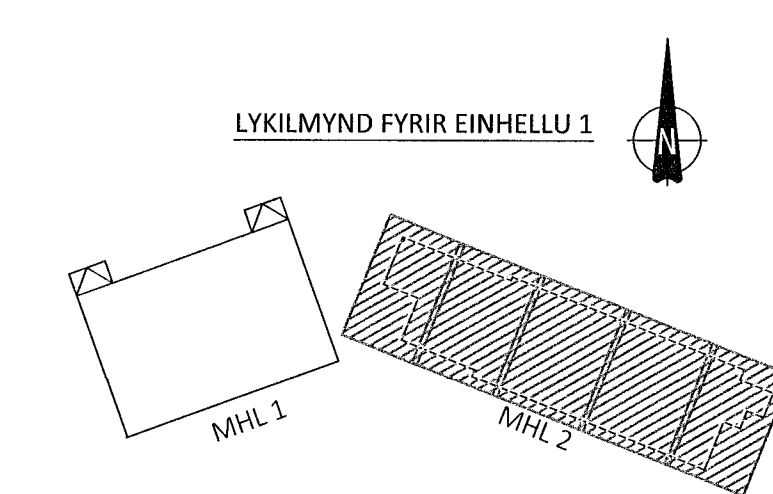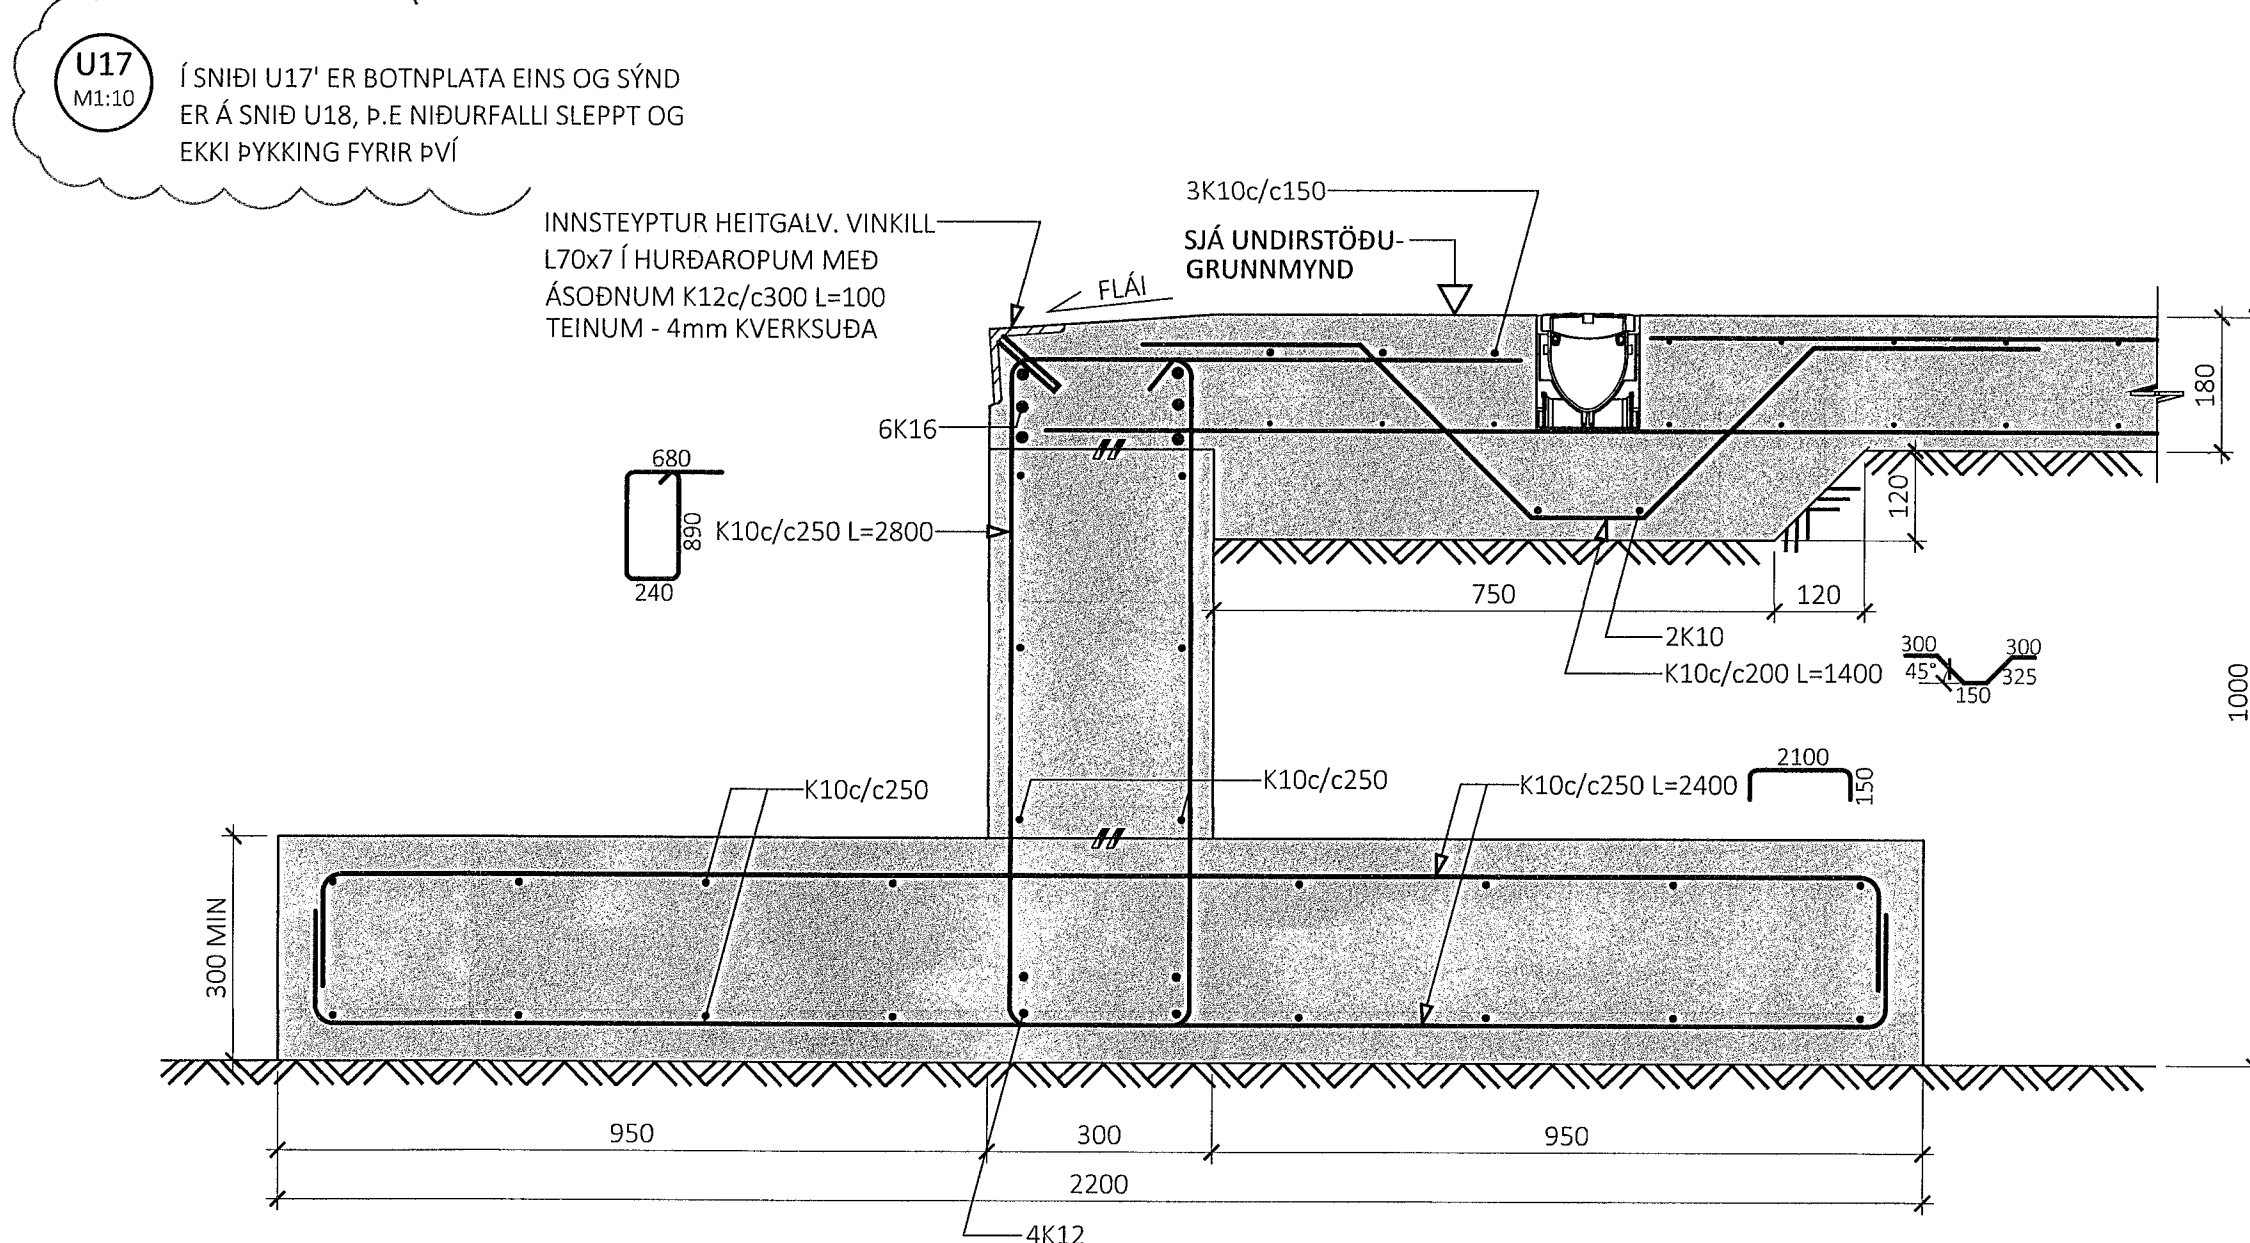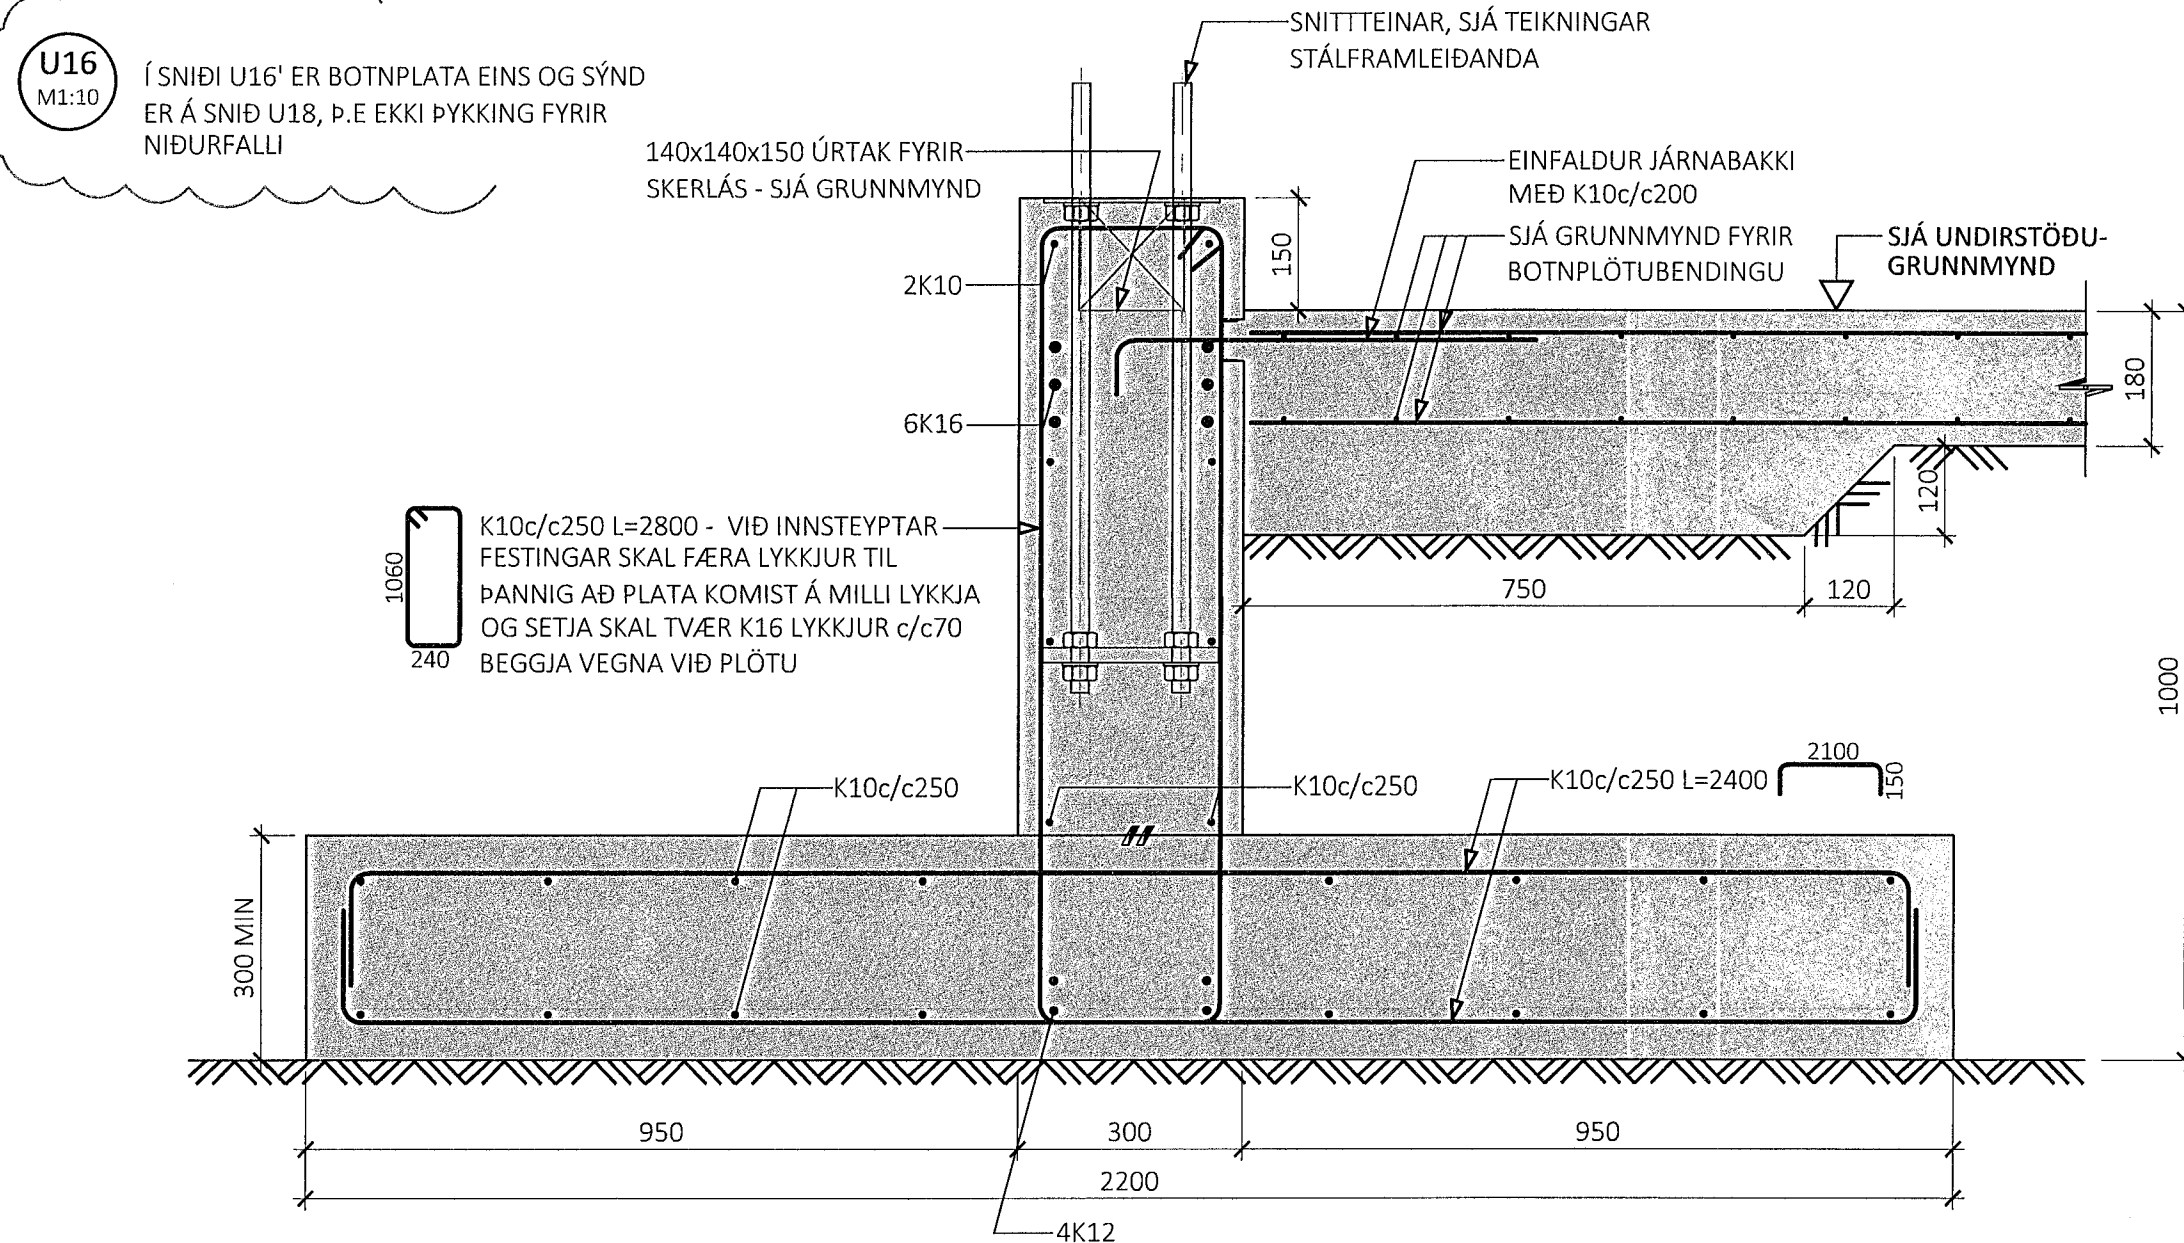

A 23.05.2023 SKÝRINGU MEÐ U16' OG U17' BÆTT VIÐ
ÚTG. DAGS. SKÝRING

EINHELLA 1 - MHL 2
HAFNARFIRÐI

BURÐARVIRKI
UNDIRSTÖÐUR
SNIÐ

SAMPYKKT: KENNITALA:
Lund, Dísarótt - 070970-4149

DAGS. ÚTGÁFU: 07.11.2022 HÖNNUÐUR: HE
DAGS. BREYTT: 23.05.2023 YFIRFARIÐ AF: RD

MELIÐVARDI: 1:10

HANNA
VERKFRÆÐISTOFA
22012b B-0152 A
VERNR. NÖMUR ÚTG.
SÚÐURHRAUNI 10 210 GARDABER KT. 631216-0480
hanna-ve.is hrund@hannaverk.is SÍMI: 771-5252