

VIGRIS HALDHA
Kt. 100760-5849

ÁRTUN HÖNNUNARSTJÓRA: KT

SÉRUPPRÁTTUR ER Í SAMRÆMI VÍÐ ADALUPPRÆTTI.

SKÝRINGAR:

- ÖLL MÁL ERU Í MILLIMETURM OG ALLIR KÓTAR ERU Í METURM.
- SJÁ TEIKNINGU 1-0001 FYRIR ALMENNAR SKÝRINGAR
- UNDIRSTÖÐUR ERU GRUNÐADAR Á BURÐARHÆFUM JARÐVEGSPÚÐA SJÁ ALMENNAR SKÝRINGAR
- LEYFILEGUR PRÝSTINGUR Á JARÐVEGSPÚÐA ER 0,5 MPa Í BROTMARKAÁSTANDI OG 0,6 MPa JARÐSKÁLFTA: (1,0*EIGINP.+1,3*NOTÁLAG+0,26*SNJÓÁLAG) (1,0*EIGINP.+0,15*NOTÁLAG+0,2*SNJÓÁLAG +1,0*JARÐSKÁLFTAÁLAG)
- GERA SKAL GÖT Í SÖKKLA Í SAMRÆMI VÍÐ GRUNNLAGNA- OG GATAPLANSTEIKNINGAR FRÁ FERLI
- SJÁ GATAPLÖN FRÁ FERLI FYRIR STÆRD OG STAÐSETNINGU GATA Í PLÖTUR OG VEGGI
- SÖKKULSKAUT ERU SÝND Á SÖKKULSKAUTS-TEIKNINGUM RAHHÖNNUÐAR

SKYEYTILENGDIR JÁRNA:

PVERMÁL STANGA:	10	12	16	20	25
SKYEYTILENGD:	450	550	800	1050	1350

TÁKN:


☒ TÁKNAR 100mm PLASTEINANGRUN

☒ TÁKNAR STAÐSTEYPU


STÁLPRÓFILAR OG FESTINGAR:

HÆGT ER AÐ VELJA AÐRA PRÓFILA SBR TÖFLU Á TEIKN. 0100 OG SKAL STAÐFÆRA FESTINGAR VÍÐ NÝJA PRÓFILA VERÐI PEIR VALDIR


U4 M 1 : 10

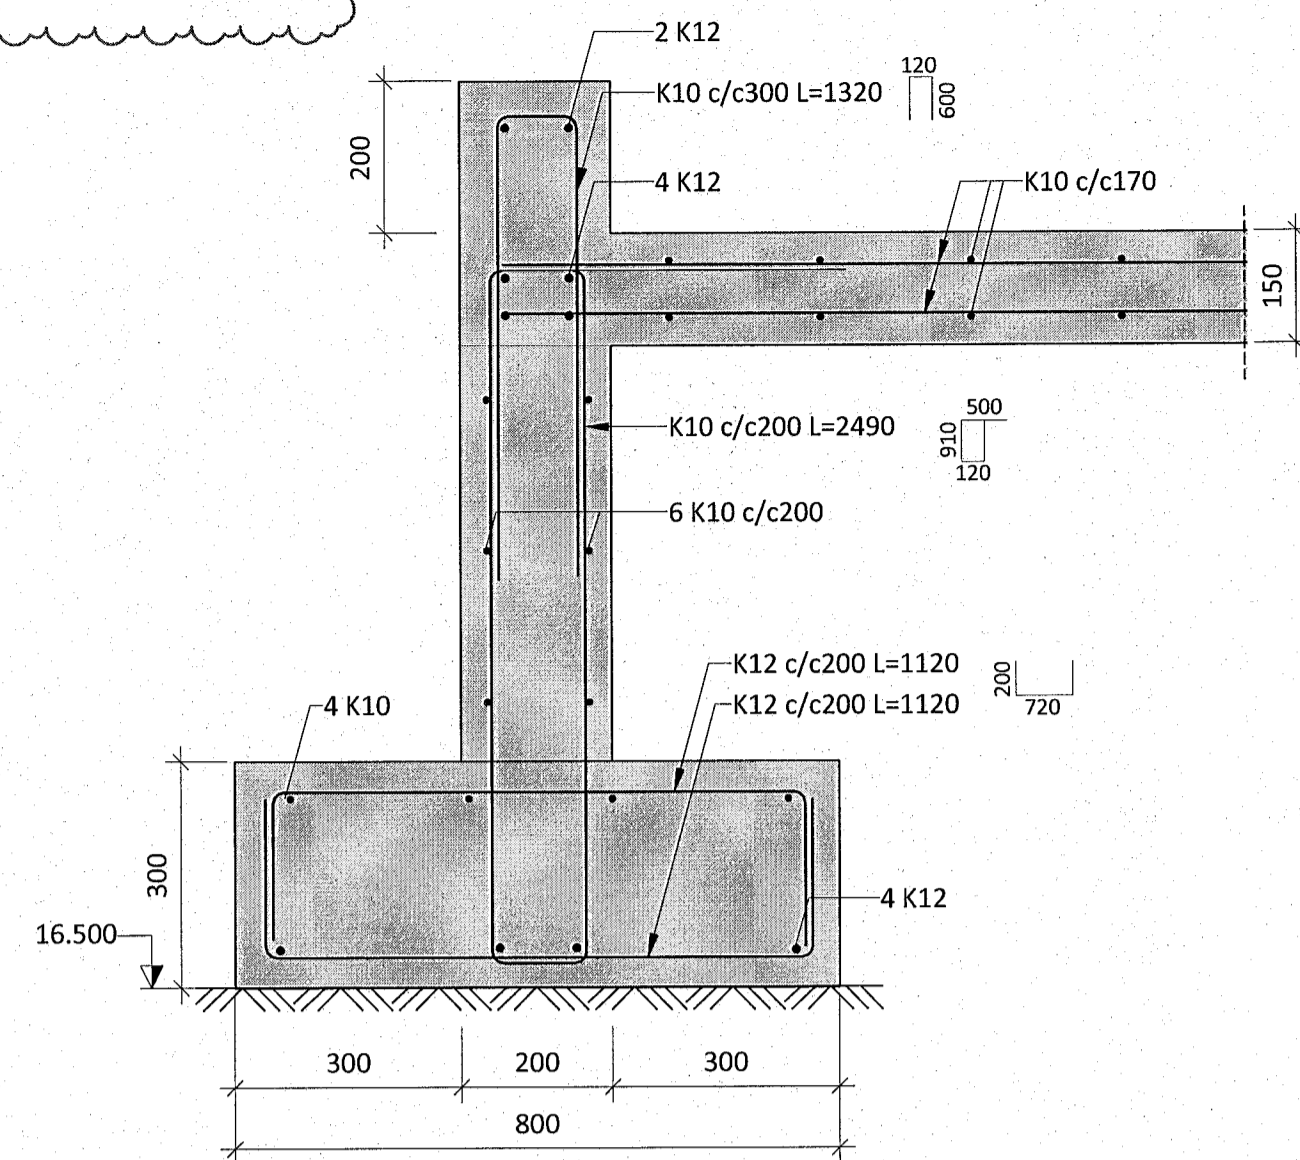


U5 M 1 : 10

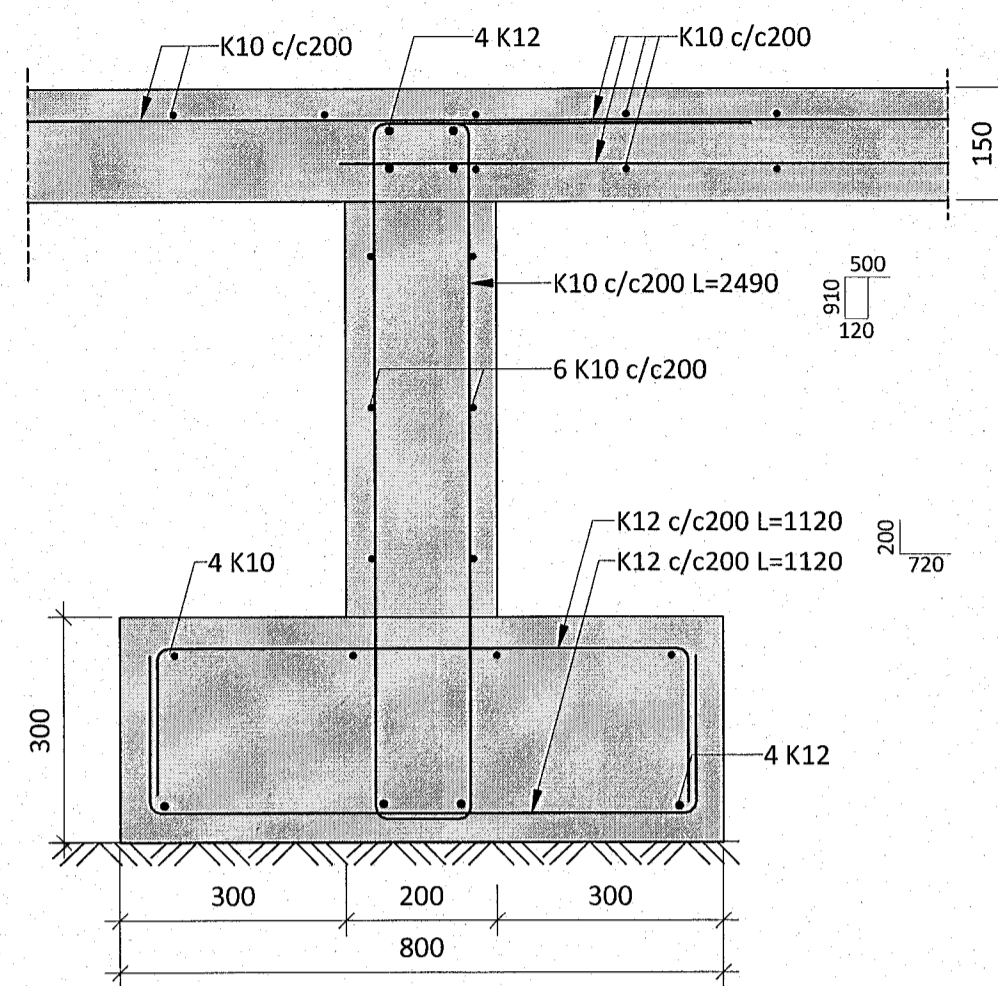


U6 M 1 : 10

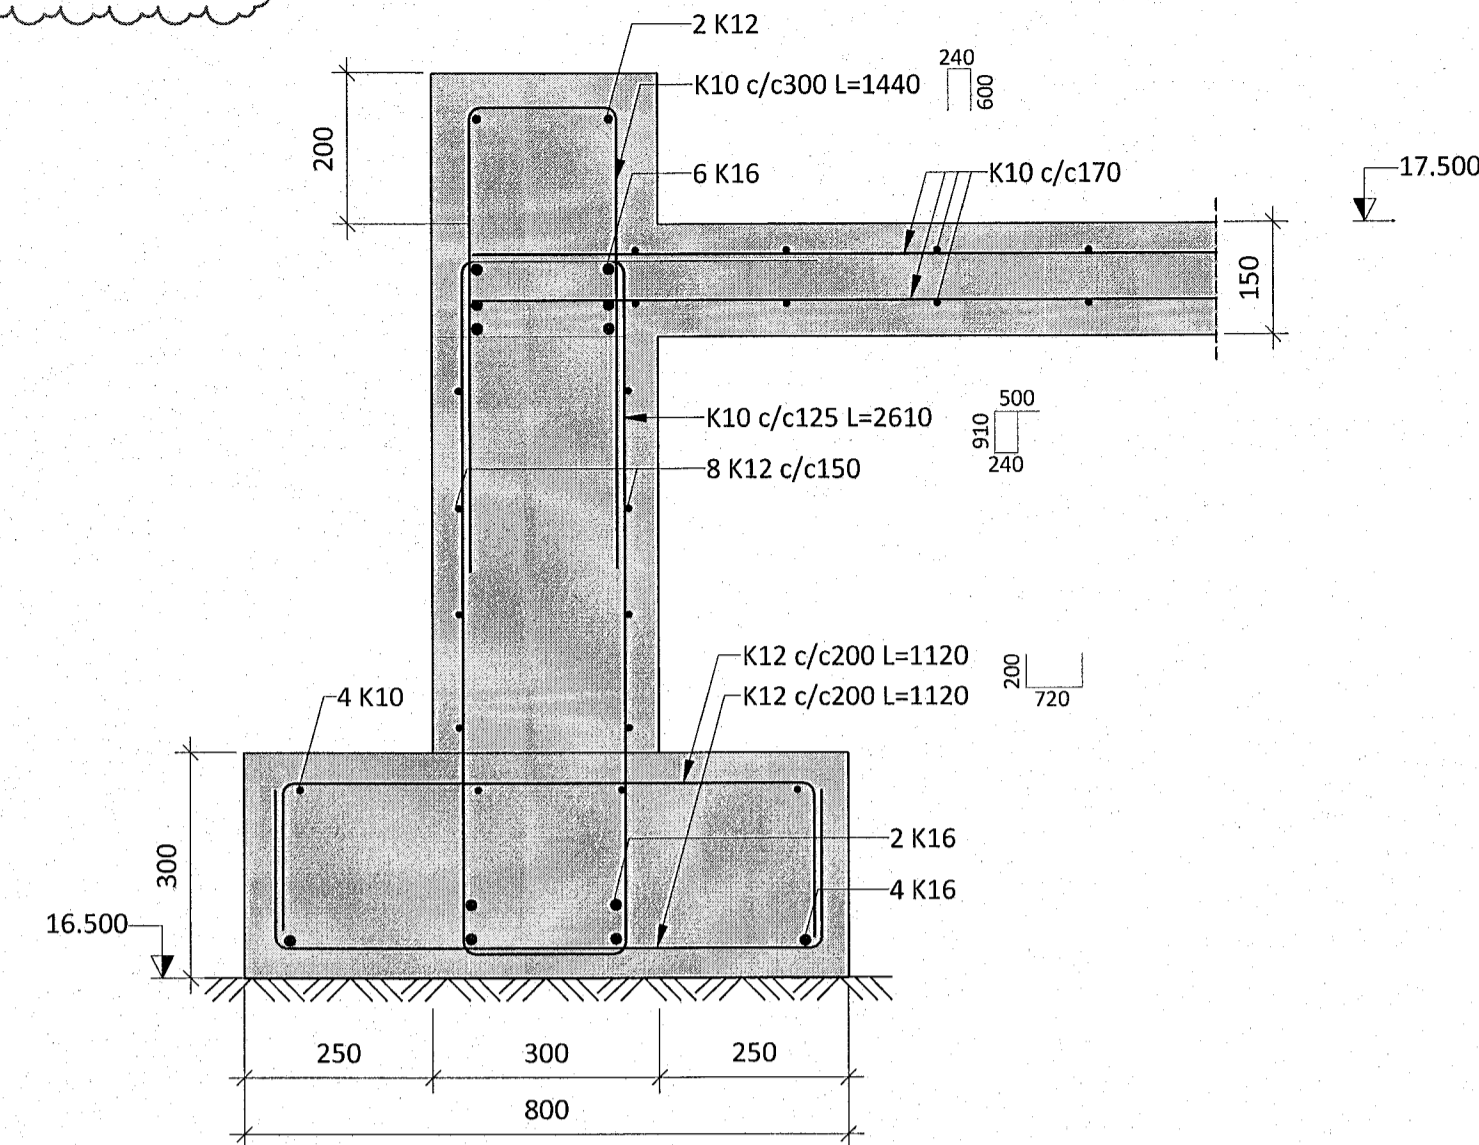

U7 M 1 : 10

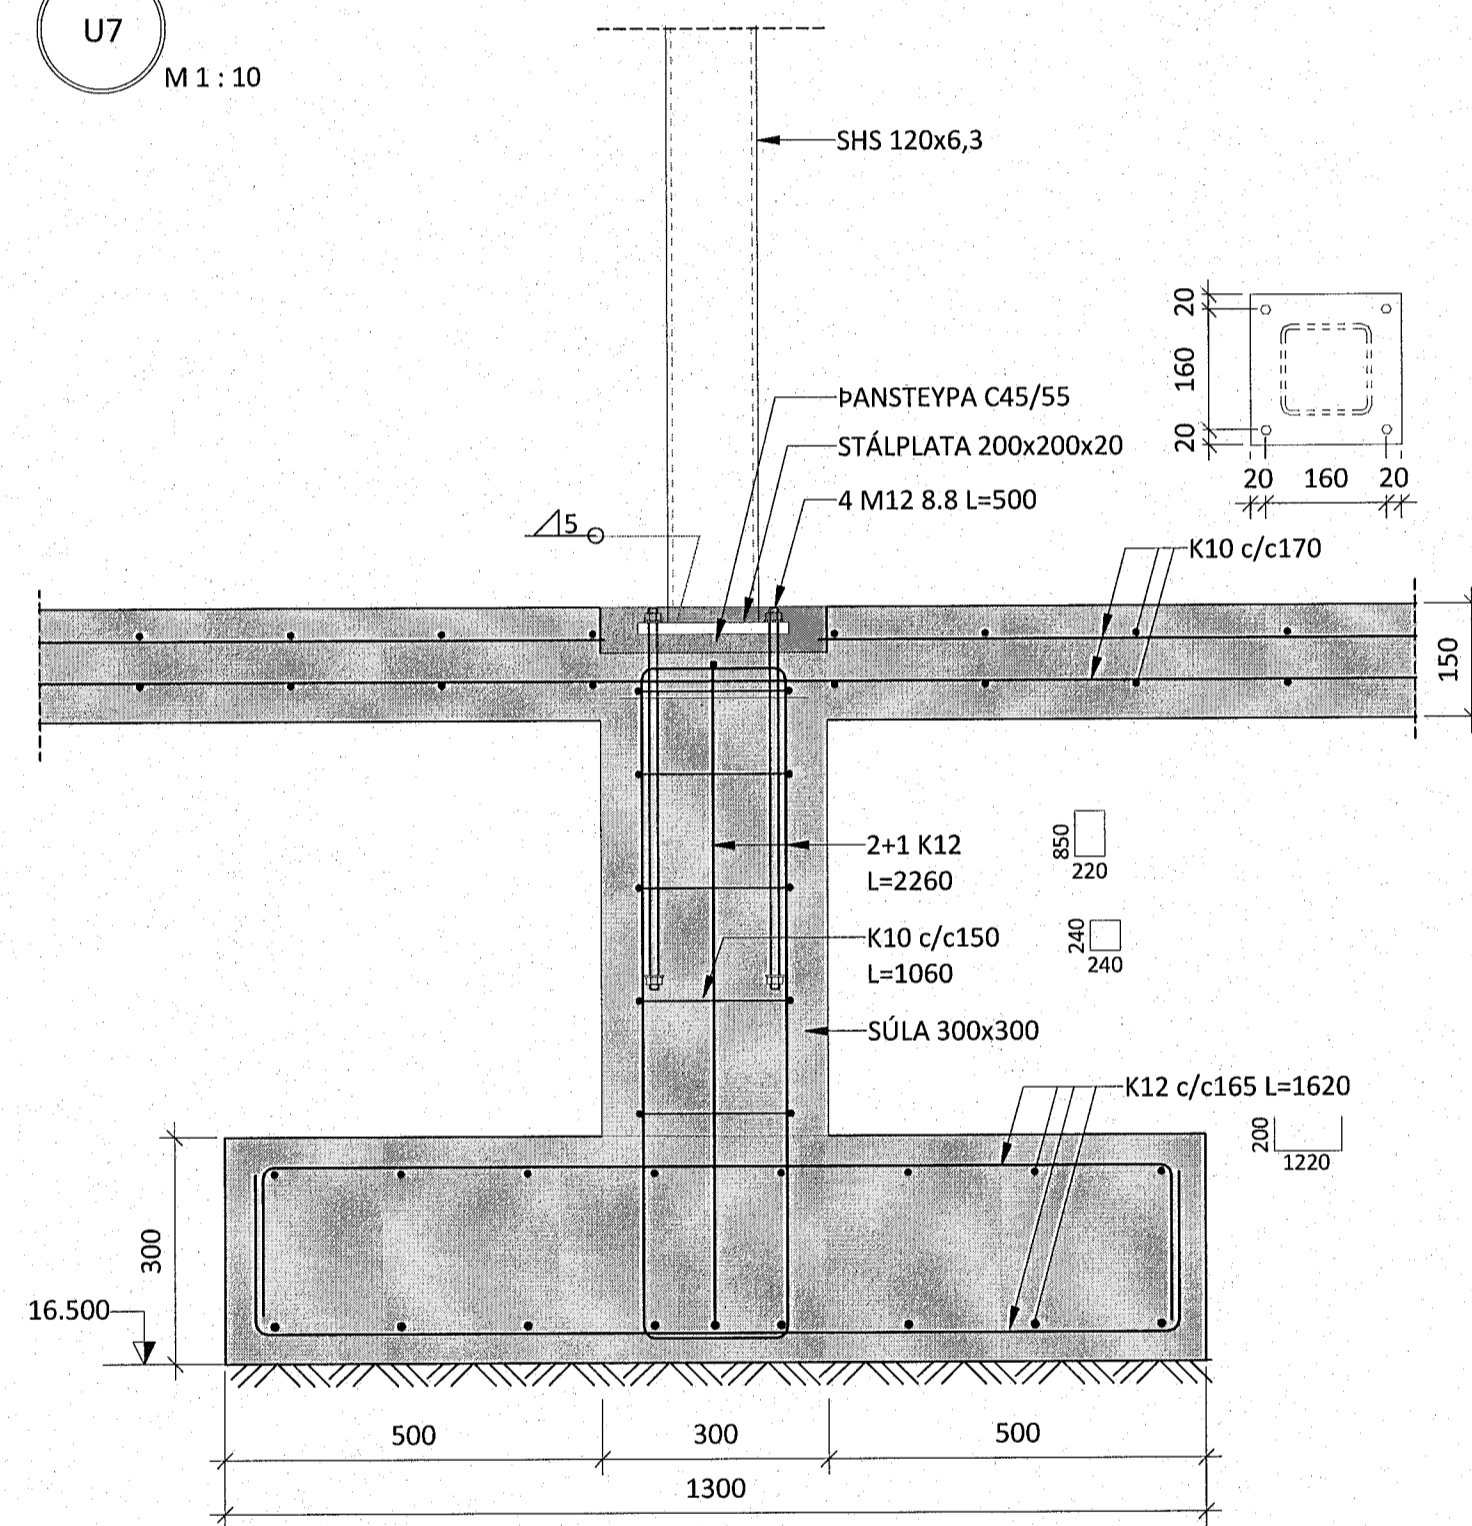

U8 M 1 : 10

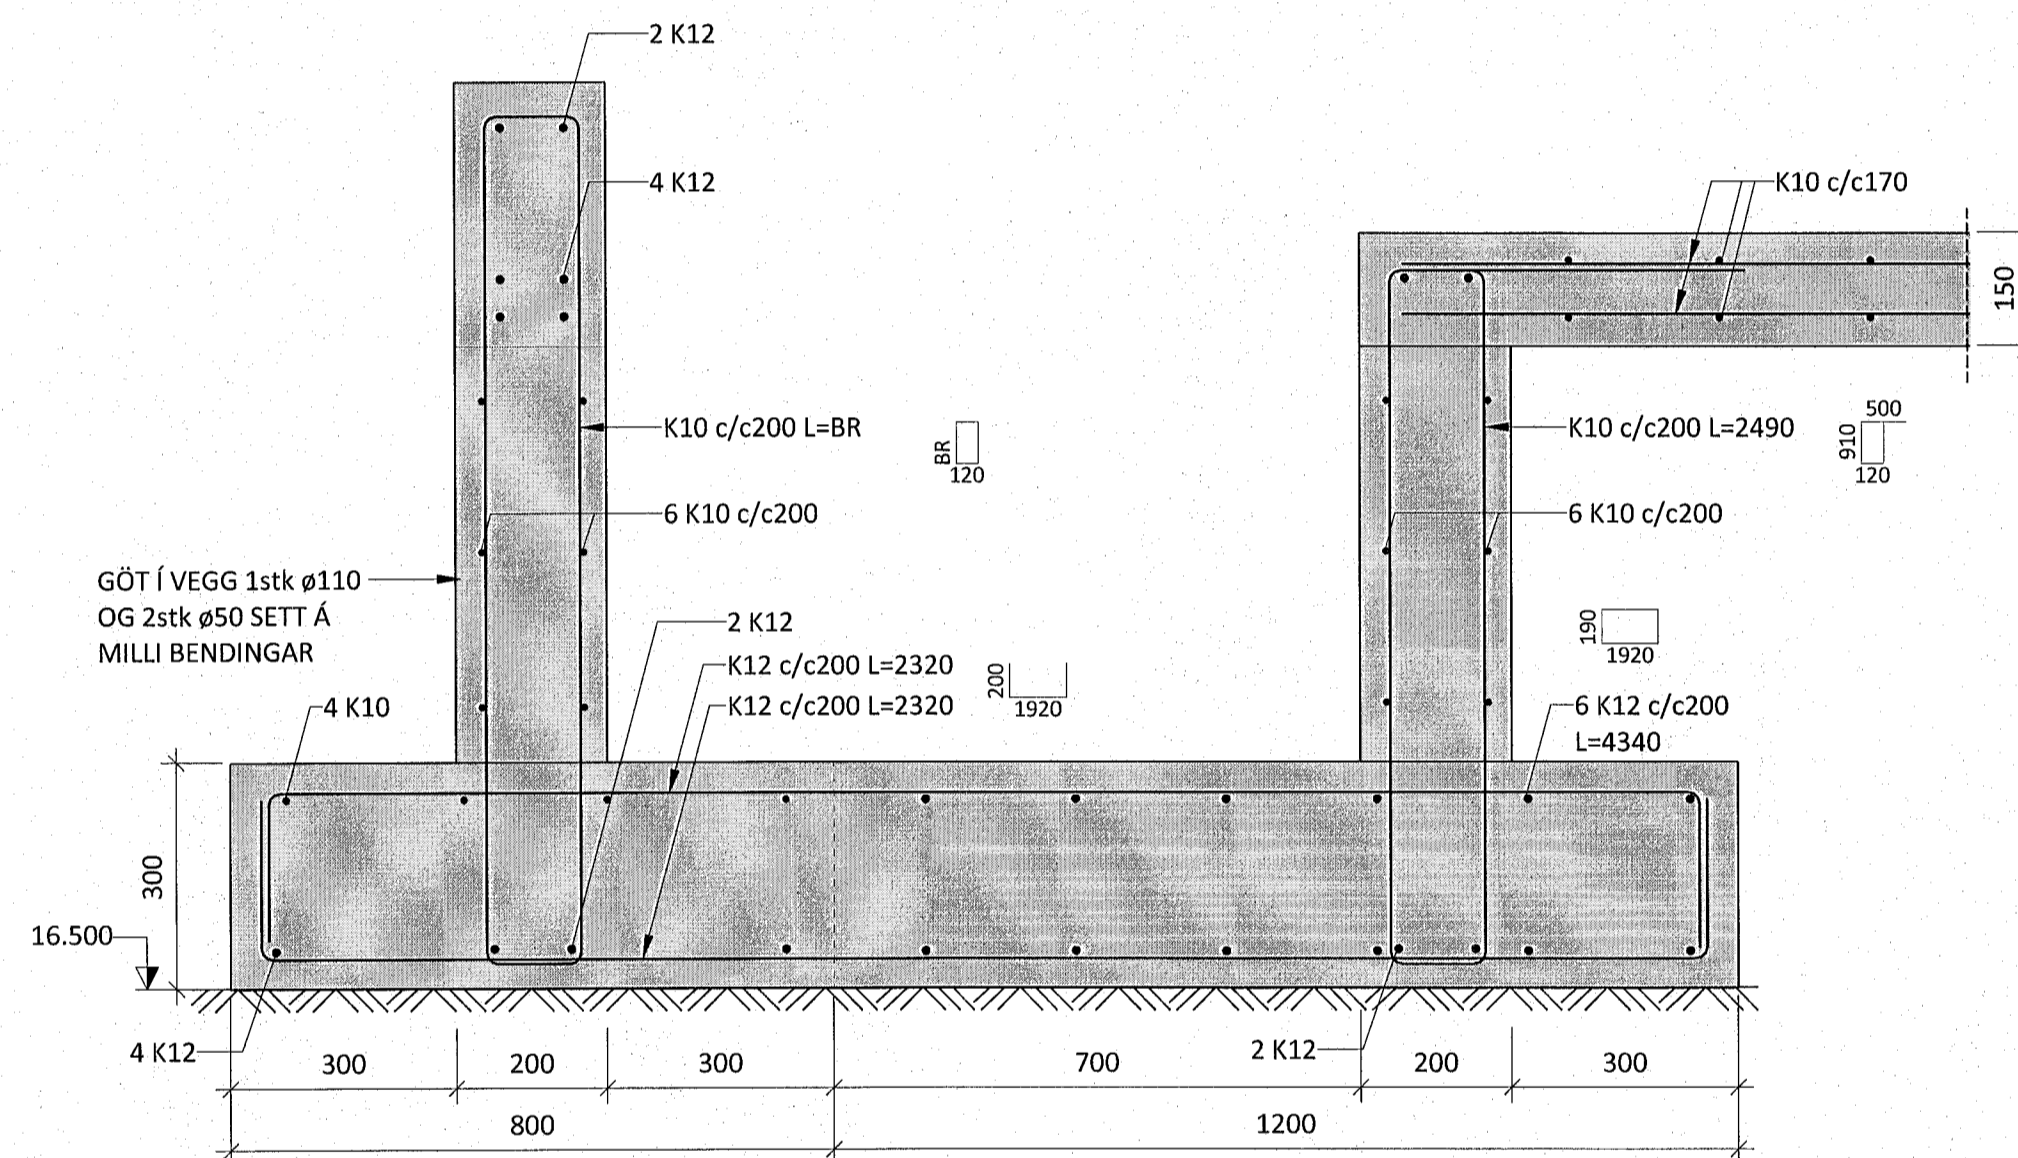

A 26.04.23 ÞÓ VEGNA NÝRRA STÁLPR.
NR. DAGS YF. LÝSING

ferill
VERKFRÆÐISTOFA

GIÁHELLA 9 HAFNARFJÖRÐUR
IÐNADARHÚSNÆÐI

BURÐARVIRKI
UNDIRSTÖÐUR OG BOTNPLATA
SNÍÐ

SAMÞYKKT: Róbert A. Róbertsson KT. 260172-3876

HÖNNUÐUR	YFRIFARID	DAGS. ÚTG.	DAGS. BREYT.
SB	sb@ferill.is	ÞÓ	30.09.22
MKV. (A1)	VERKNR.	TEIKN. NR.	BREYT.
1 : 10	19041	1-0151	A