


Útg.	Dags.	Lýsing	Nafn
2	17.04.2023	TENGINGAR FRAFMAGNSPOTTI Á SVALIR	HÖD

Samþykkt þann
01. júní 2023
Róbert A. Róbertsson

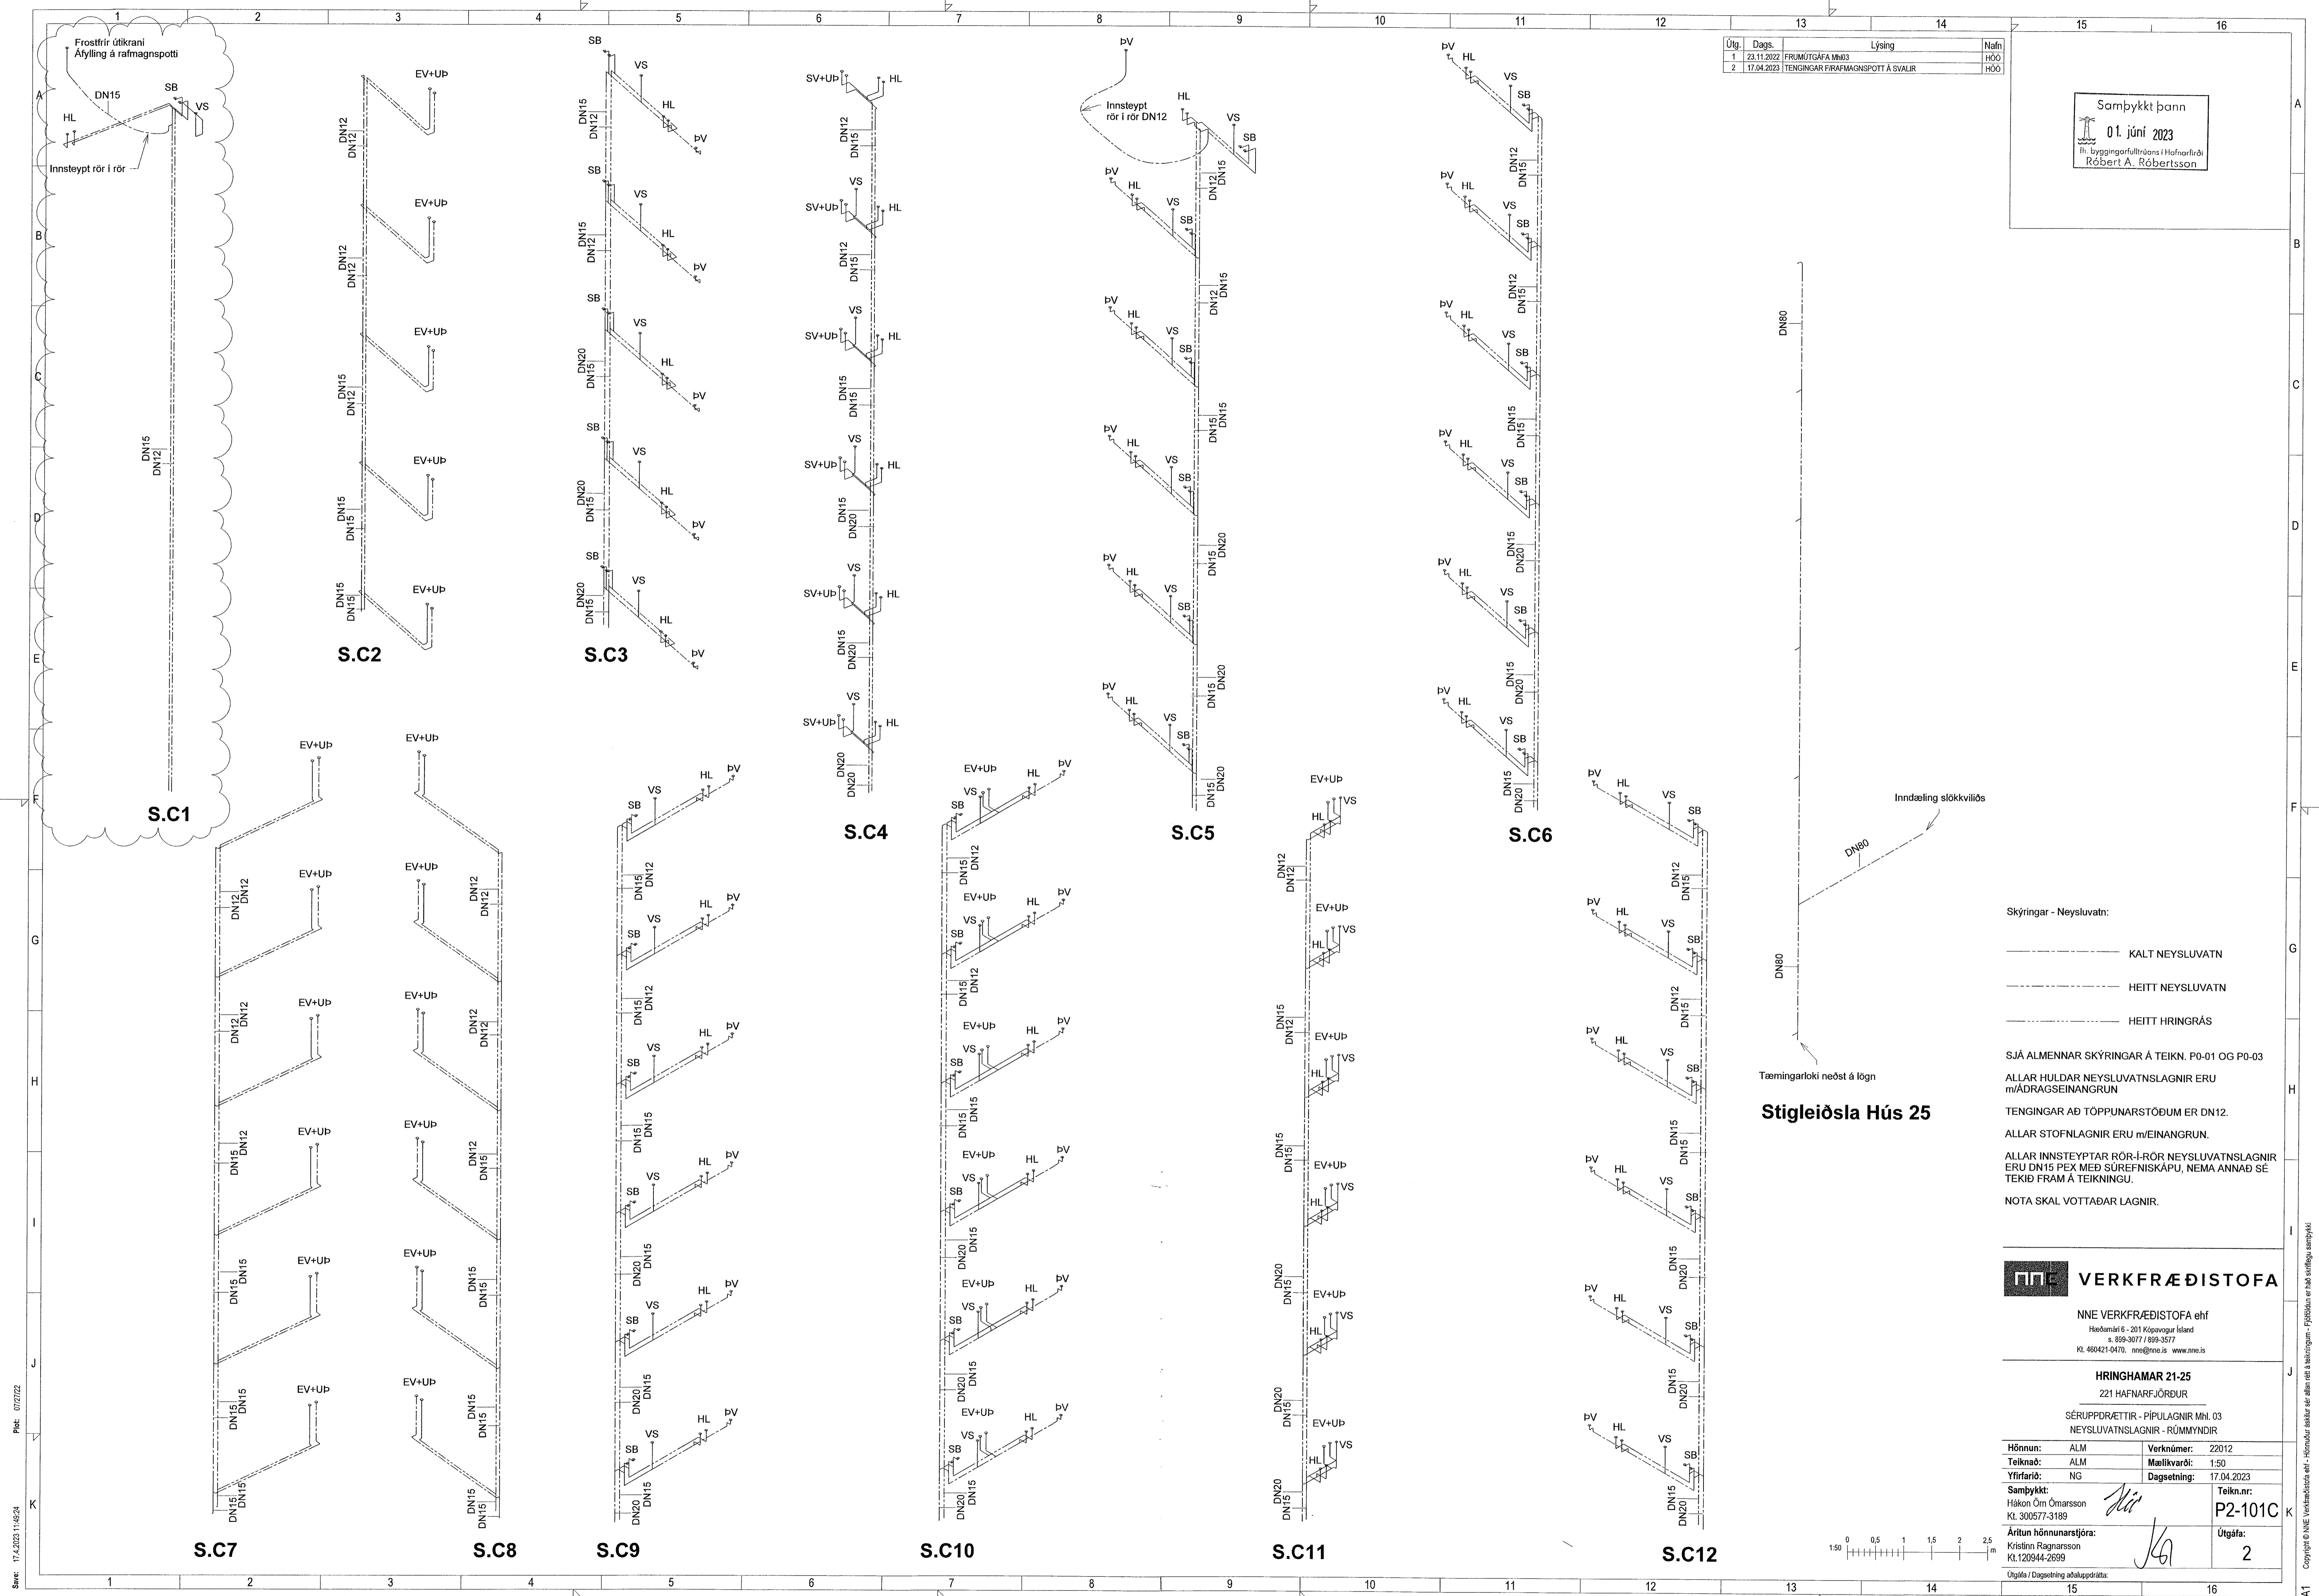

Skýringar - Neysluvatn:

- KALT NEYSLUVATN
- HEITT NEYSLUVATN
- HEITT HRINGRÁS

Tæmingarteki neðst á lögn

Stigleiðsla Hús 25

SJÁ ALMENNAR SKÝRINGAR Á TEIKN. P0-01 OG P0-03
 ALLAR HULDAR NEYSLUVATNSLAGNIR ERU m/ÁDRAGSEINANGRUN
 TENGINGAR AÐ TÖPPUNARSTÓÐUM ER DN12.
 ALLAR STOFNLAGNIR ERU m/EINANGRUN.
 ALLAR INNSTEYPTAR RÖR-Í-RÖR NEYSLUVATNSLAGNIR ERU DN15 PEX MEÐ SÚRFERNISKÁPU, NEMA ANNAD SE TEKIÐ FRAM Á TEIKNINGU.
 NOTA SKAL VOTTABAR LAGNIR.

VERKFRÆÐISTOFA

NNE VERKFRÆÐISTOFA ehf
 KÍ: 460421-0470, nne@nne.is www.nne.is

HRINGHAMAR 21-25
 221 HAFNARFJÖRÐUR
 SÉRUPPRÆTTIR - PÍPULAGNIR MHL 03
 NEYSLUVATNSLAGNIR - RÚMMYNDIR

Hönnun:	ALM	Verknúmer:	22012
Teiknað:	ALM	Mælikvarði:	1:50
Yfirfarir:	NG	Dagsetning:	17.04.2023
Samþykkt:		Teikn.nr.:	P2-101C
Hákon Örn Ómarsson Kl. 300577-3189		Útgáfa:	2
Áritun hönnunarstjóra: Kristinn Ragnarsson Kl. 120944-2699		Útgáfa / Dagsetning aðalútgáfa:	



Proj: 0127122
 Svr: 17.04.2023 11:05:24

