
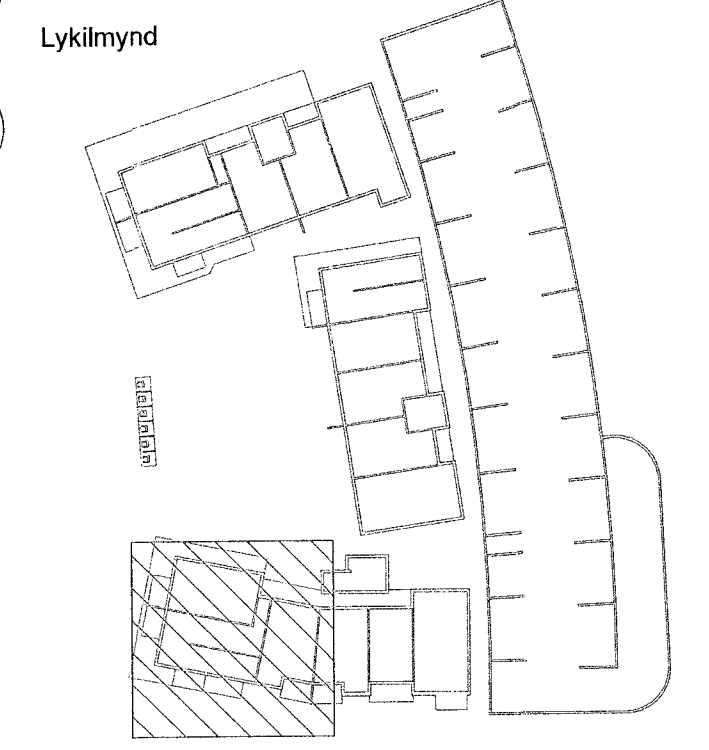


Útg.	Dags.	Lýsing	Nafn
1	23.11.2022	FRUMÚTGÁFA Mh03	HÖ
2	12.05.2023	KALDAVATNSLOGN BÆTT VIB FRÁ HÚSI 25 AÐ BILAKJALLARA HÖ	HÖ

Samþykkt þann  
01. júní 2023  
í byggingarfulltrúans í Hafnarfirði  
Robert A. Róbertsson

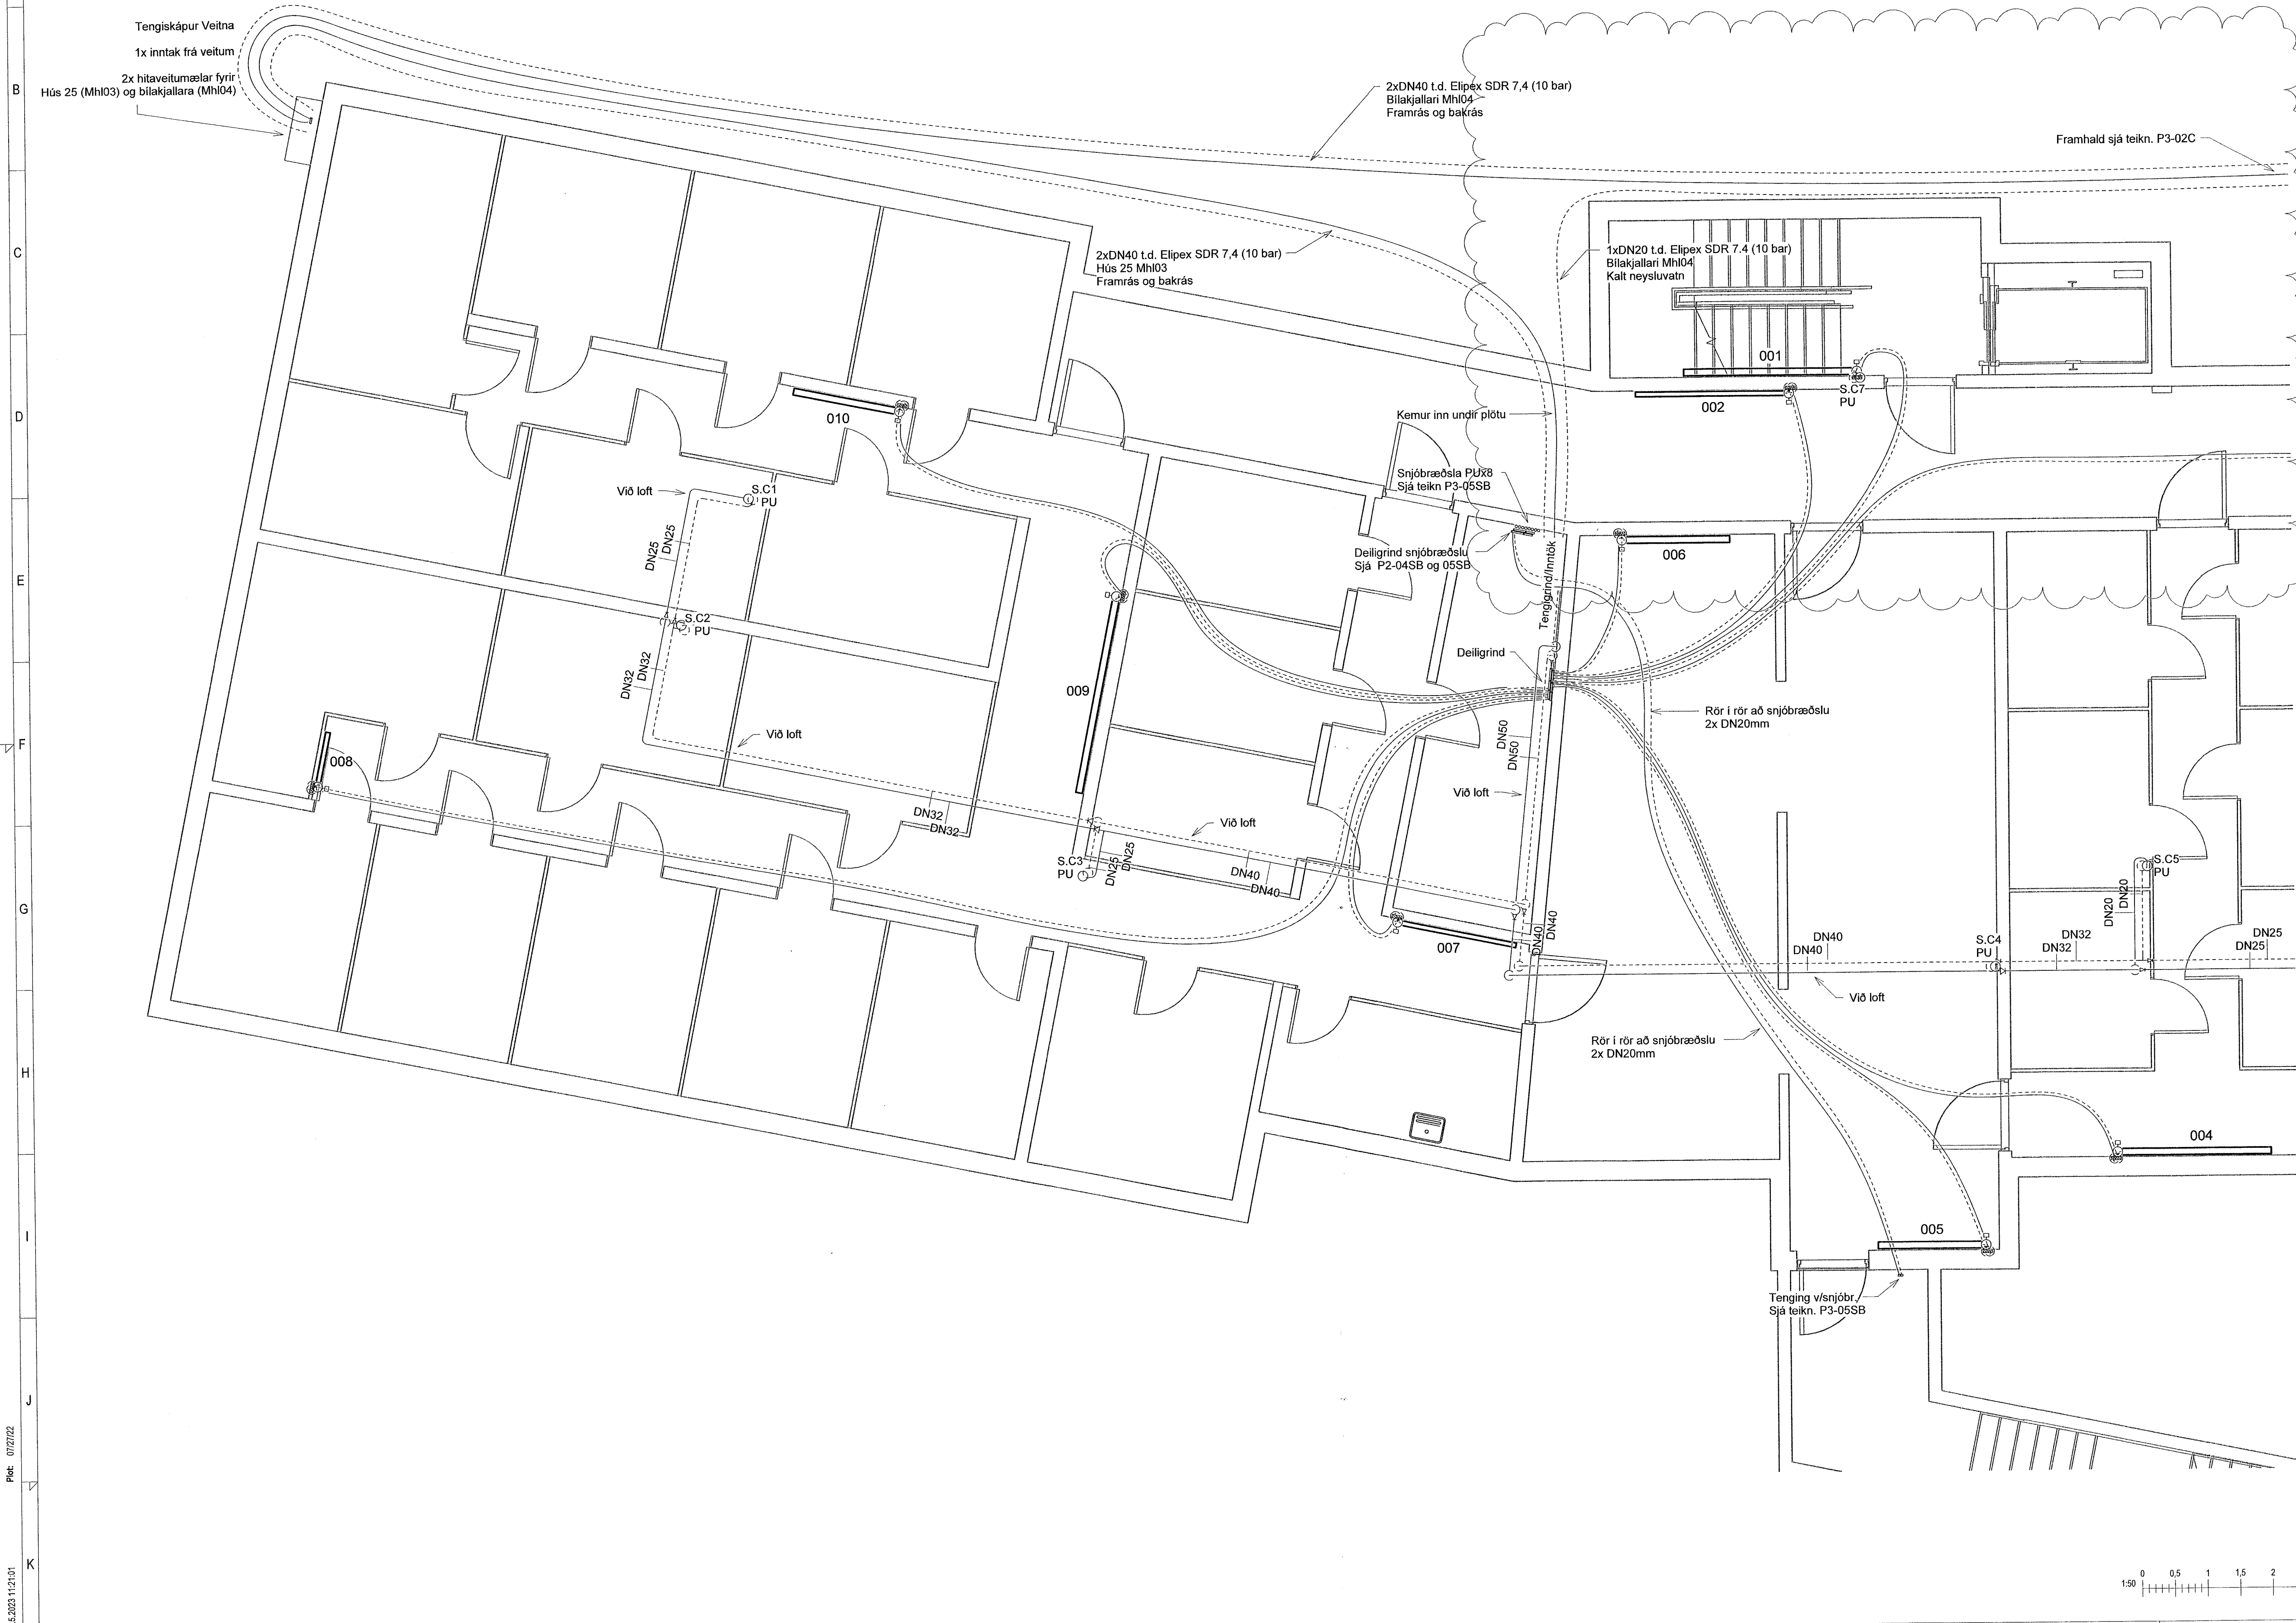

**SKÝRINGAR HITALAGNIR**

— HITI FRAMRÁS  
- - - HITI BAKRÁS

SJÁ ALMENNAR SKÝRINGAR Á TEIGN. P0-01 OG P0-03.

STOFNLAGNIR ERU m/INANGRUN.

ALLAR INNSTEYPTAR RÖR-I-RÖR HITALAGNIR Í OFNA ERU DN12 PEX MEÐ SÜREFNISKÁPU NEMA ANNAD SÉ TEKIÐ FRAM Á TEIKNINGU.

LAGNIR AÐ DEILIKISTUM ERU DN15.

ALLAR HULDAR HITALAGNIR ERU MEÐ AÐRAGSEINANGRUN.

TENING AÐ STÖKUM OFNUM ER DN10.

**VERKFRÆÐISTOFA**

NNE VERKFRÆÐISTOFA ehf  
Hæðanástí 6 - 201 Kópavogur Ísland  
s. 899-3077 / 899-3577  
Kl. 460421-0470. nne@nne.is www.nne.is

**HRINGHAMAR 21-25**  
221 HAFNARFJÖRDUR

SÉRUPPDRETTIR - PÍPULAGNIR MhL 03  
OFNALAGNIR - GRUNNMYND KJALLARI

Hönnun:	ALM	Verknúmer:	22012
Teiknað:	ALM	Mælikvarði:	1:50
Yfirfarið:	NG	Dagsetning:	03.03.2023

Samþykkt:  
Hákon Örn Ómarsson  
Kl. 300577-3189

Teikn.nr.:  
**P3-01C**

Áritun hönnunarstjóra:  
Kristinn Ragnarsson  
Kl.120944-2699

Útgáfa:  
**2**

Útgáfa / Dagsetning aðalpreðratta:

Skýr. 07/27/22  
Skrá: MNAV2222012 - Hringhamar 25B02 DESIGN02 P - PÍPULAGNIRP3\_Hringhamar 21-25\_Hitalagnir - 2023.rvt

Copyright © NNE Verkefnaeðistofa ehf. - Hönnuð skýringar eru eigin réttindi NNE Verkefnaeðistofa ehf. - FRÓÐLAUS ER HÉÐ AÐLIGIÐ SAMÞYKTI