
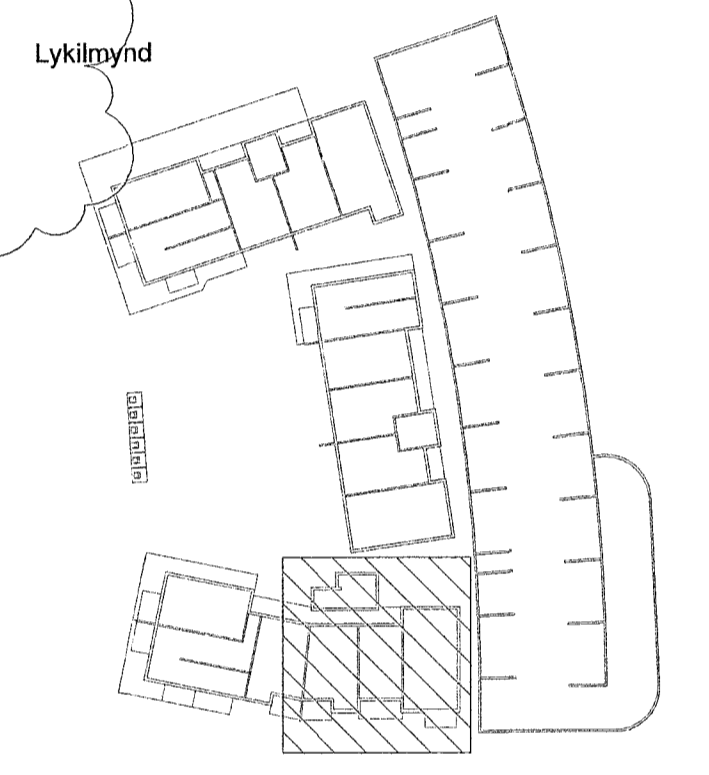


Útg.	Dags.	Lýsing	Nafn
1	23.11.2022	FRUMÚTGÁFA Mh03	HÖG
2	12.05.2023	KALDAVATNSLOGN BÆTT VIÐ FRÁ HÚSI 25 AÐ BILAKJALLARA HÖG	HÖG

Samþykkt þann
01. júní 2023
fr. byggingarfulltrúans í Hafnarfirði
Róbert A. Róbertsson

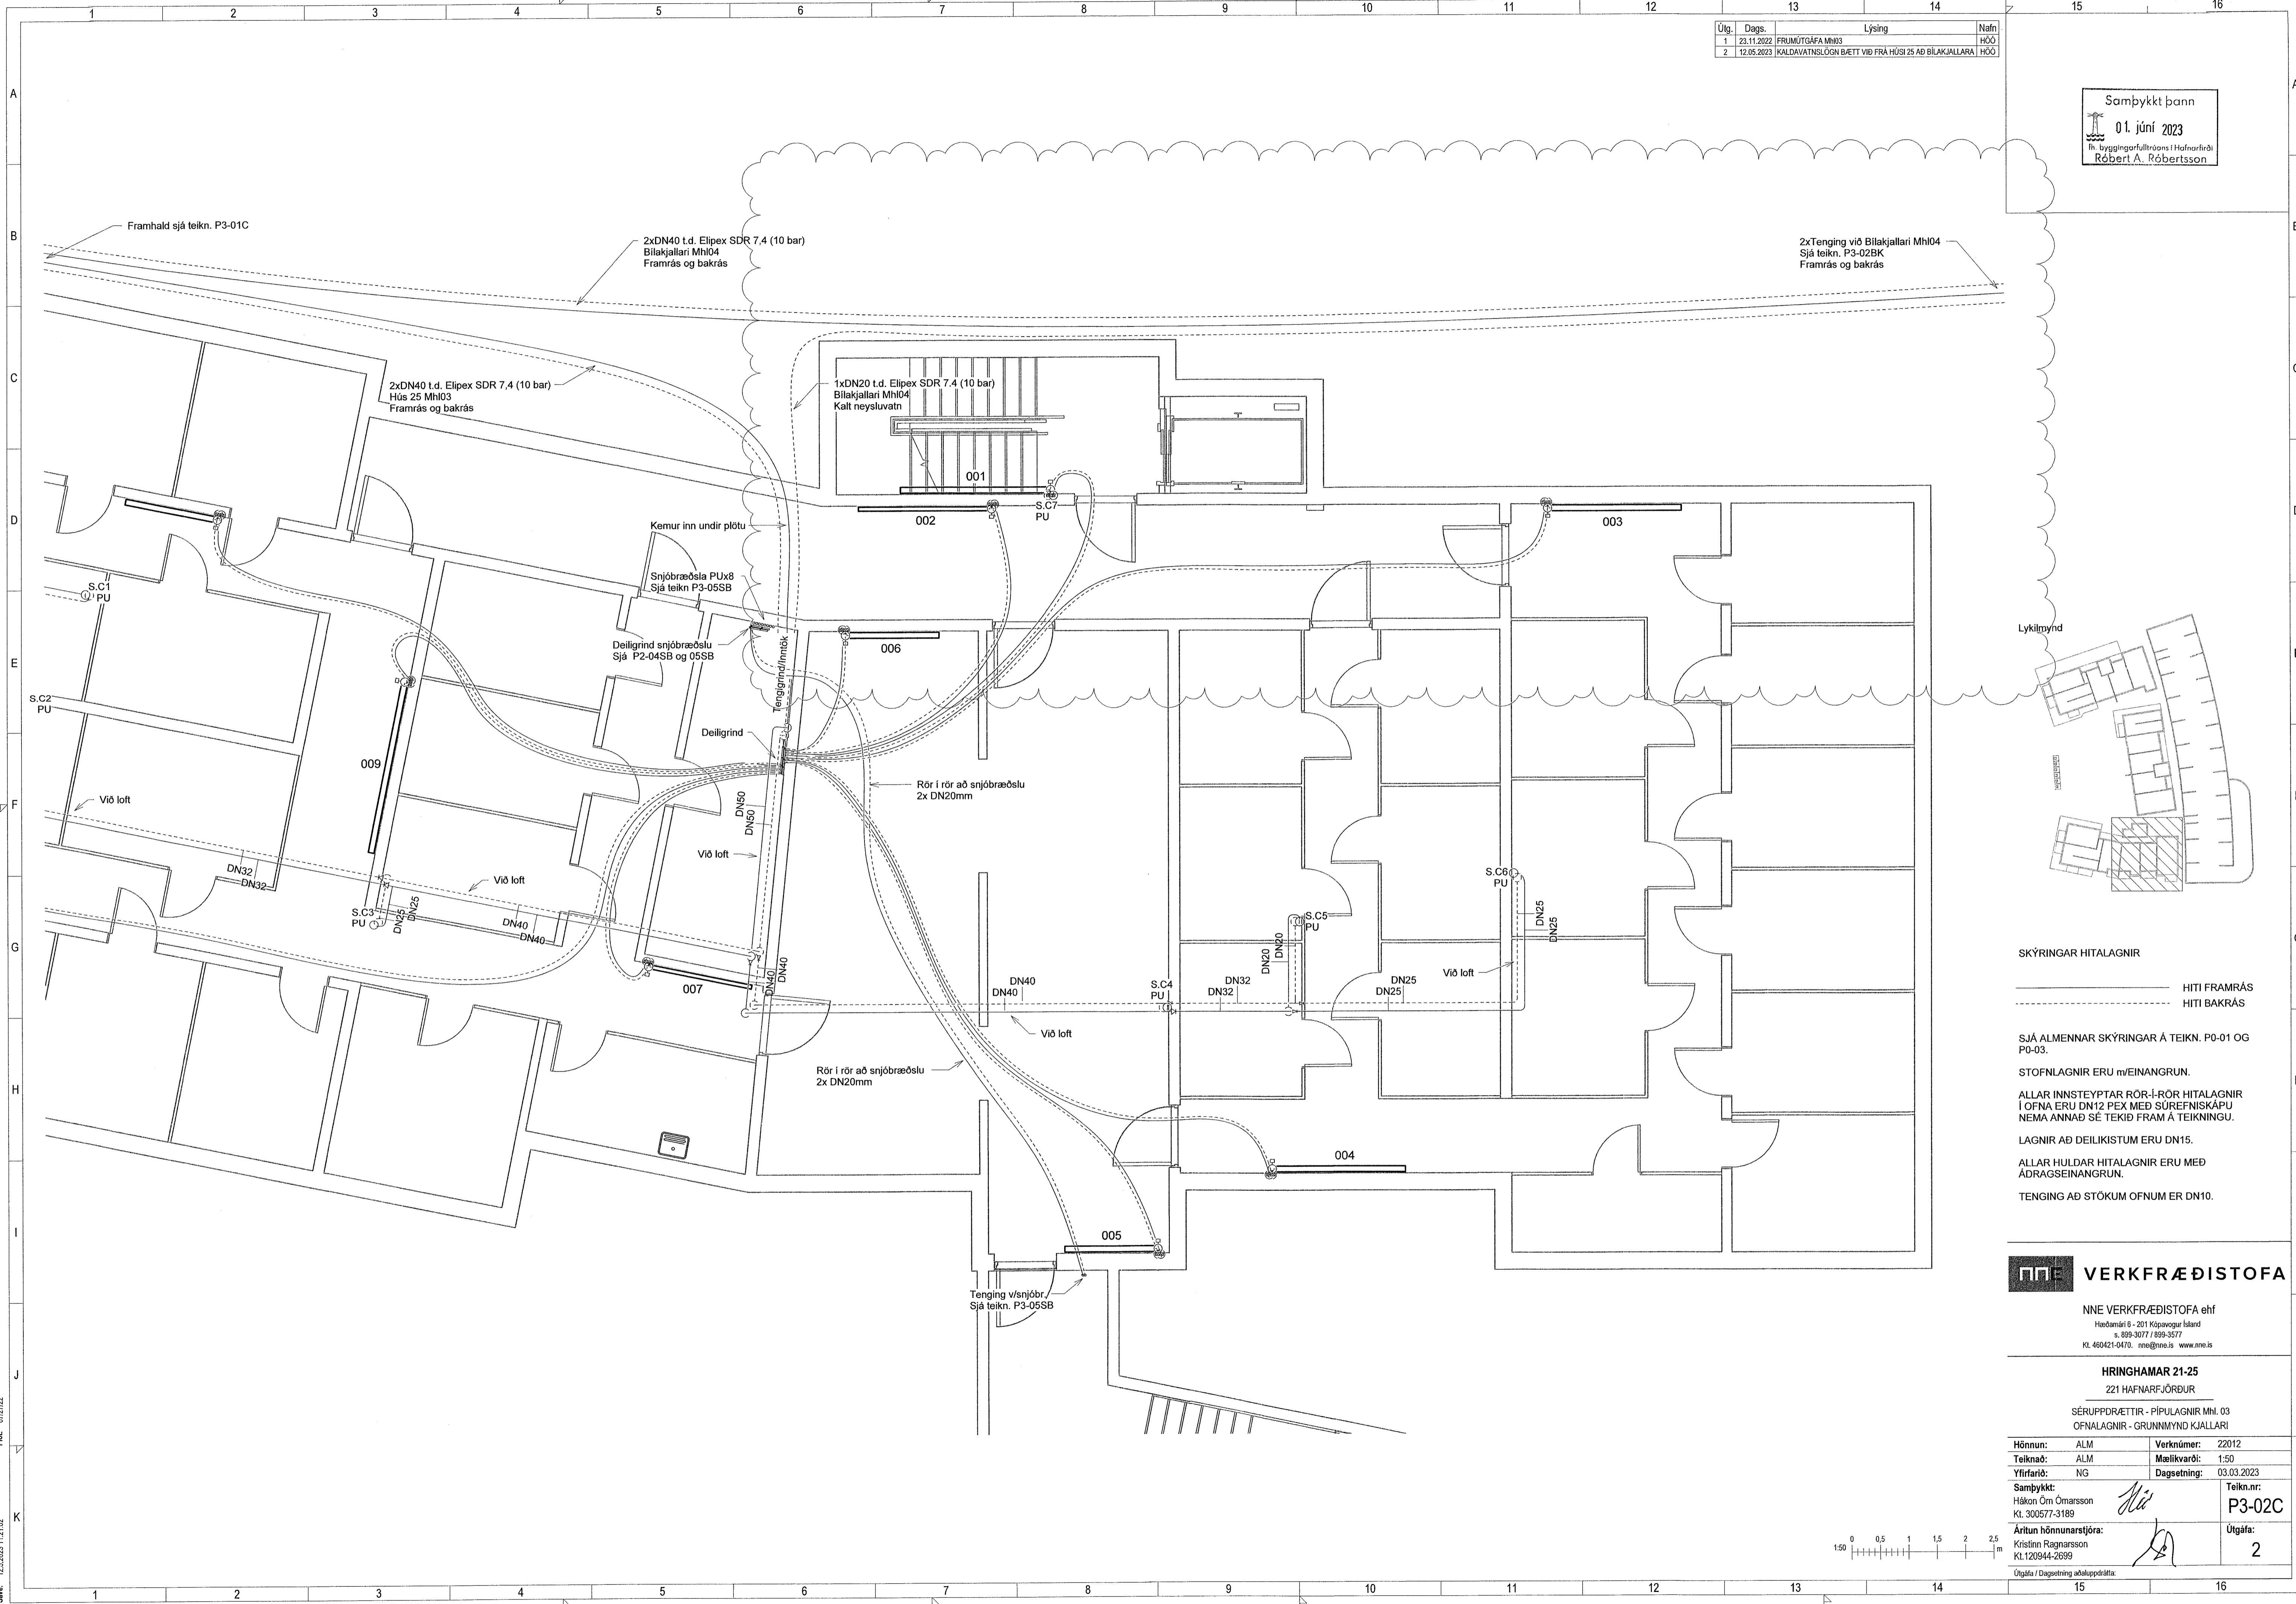

SKÝRINGAR HITALAGNIR
 ————— HITI FRAMRÁS
 - - - - - HITI BAKRÁS

SJÁ ALMENNAR SKÝRINGAR Á TEIKN. P0-01 OG P0-03.

STOFNLAGNIR ERU M/EINANGRUN.

ALLAR INNSTEYPTAR RÖR-I-RÖR HITALAGNIR Í OFNA ERU DN12 PEX MEÐ SÚREFNISKÁPU NEMA ANNAÐ SÉ TEKIÐ FRAM Á TEIKNINGU.

LAGNIR AÐ DEILIKISTUM ERU DN15.

ALLAR HULDAR HITALAGNIR ERU MEÐ AÐRAGSEINANGRUN.


TENGING AÐ STÖKUM OFNUM ER DN10.

VERKFRÆDISTOFA

NNE VERKFRÆDISTOFA ehf
 Háðamári 6 - 201 Kópavogur líland
 s. 899-3077 / 899-3577
 kl. 460421-0470. nne@nne.is www.nne.is

HRINGHAMAR 21-25
 221 HAFNARFJÖRÐUR
 SÉRUPPDRETTIR - PÍPULAGNIR Mh. 03
 OFNALAGNIR - GRUNNMYND KJALLARI

Hönnun:	ALM	Verknúmer:	22012
Teiknað:	ALM	Mælikvarði:	1:50
Yfirfarið:	NG	Dagsetning:	03.03.2023
Samþykkt:	Hákon Ómarsson Kl. 300577-3189	Teikn.nr.:	P3-02C
Áritun hönnunarstjóra:	Kristinn Ragnarsson Kl. 120944-2699	Útgáfa:	2

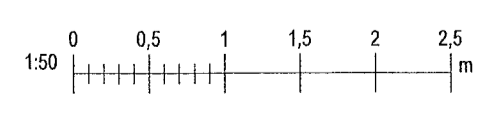

Skrá: M3AVR22022012 - Hringhamar 25B02 DESIGN02 P - PÍPULAGNIRP3_Hringhamar 21-25_Hitalagnir - 2023.rvt

