


Skýringar

- Almennar skýringar sjá teikningu L1 000
- Verklýsingar sjá teikningu L1 001

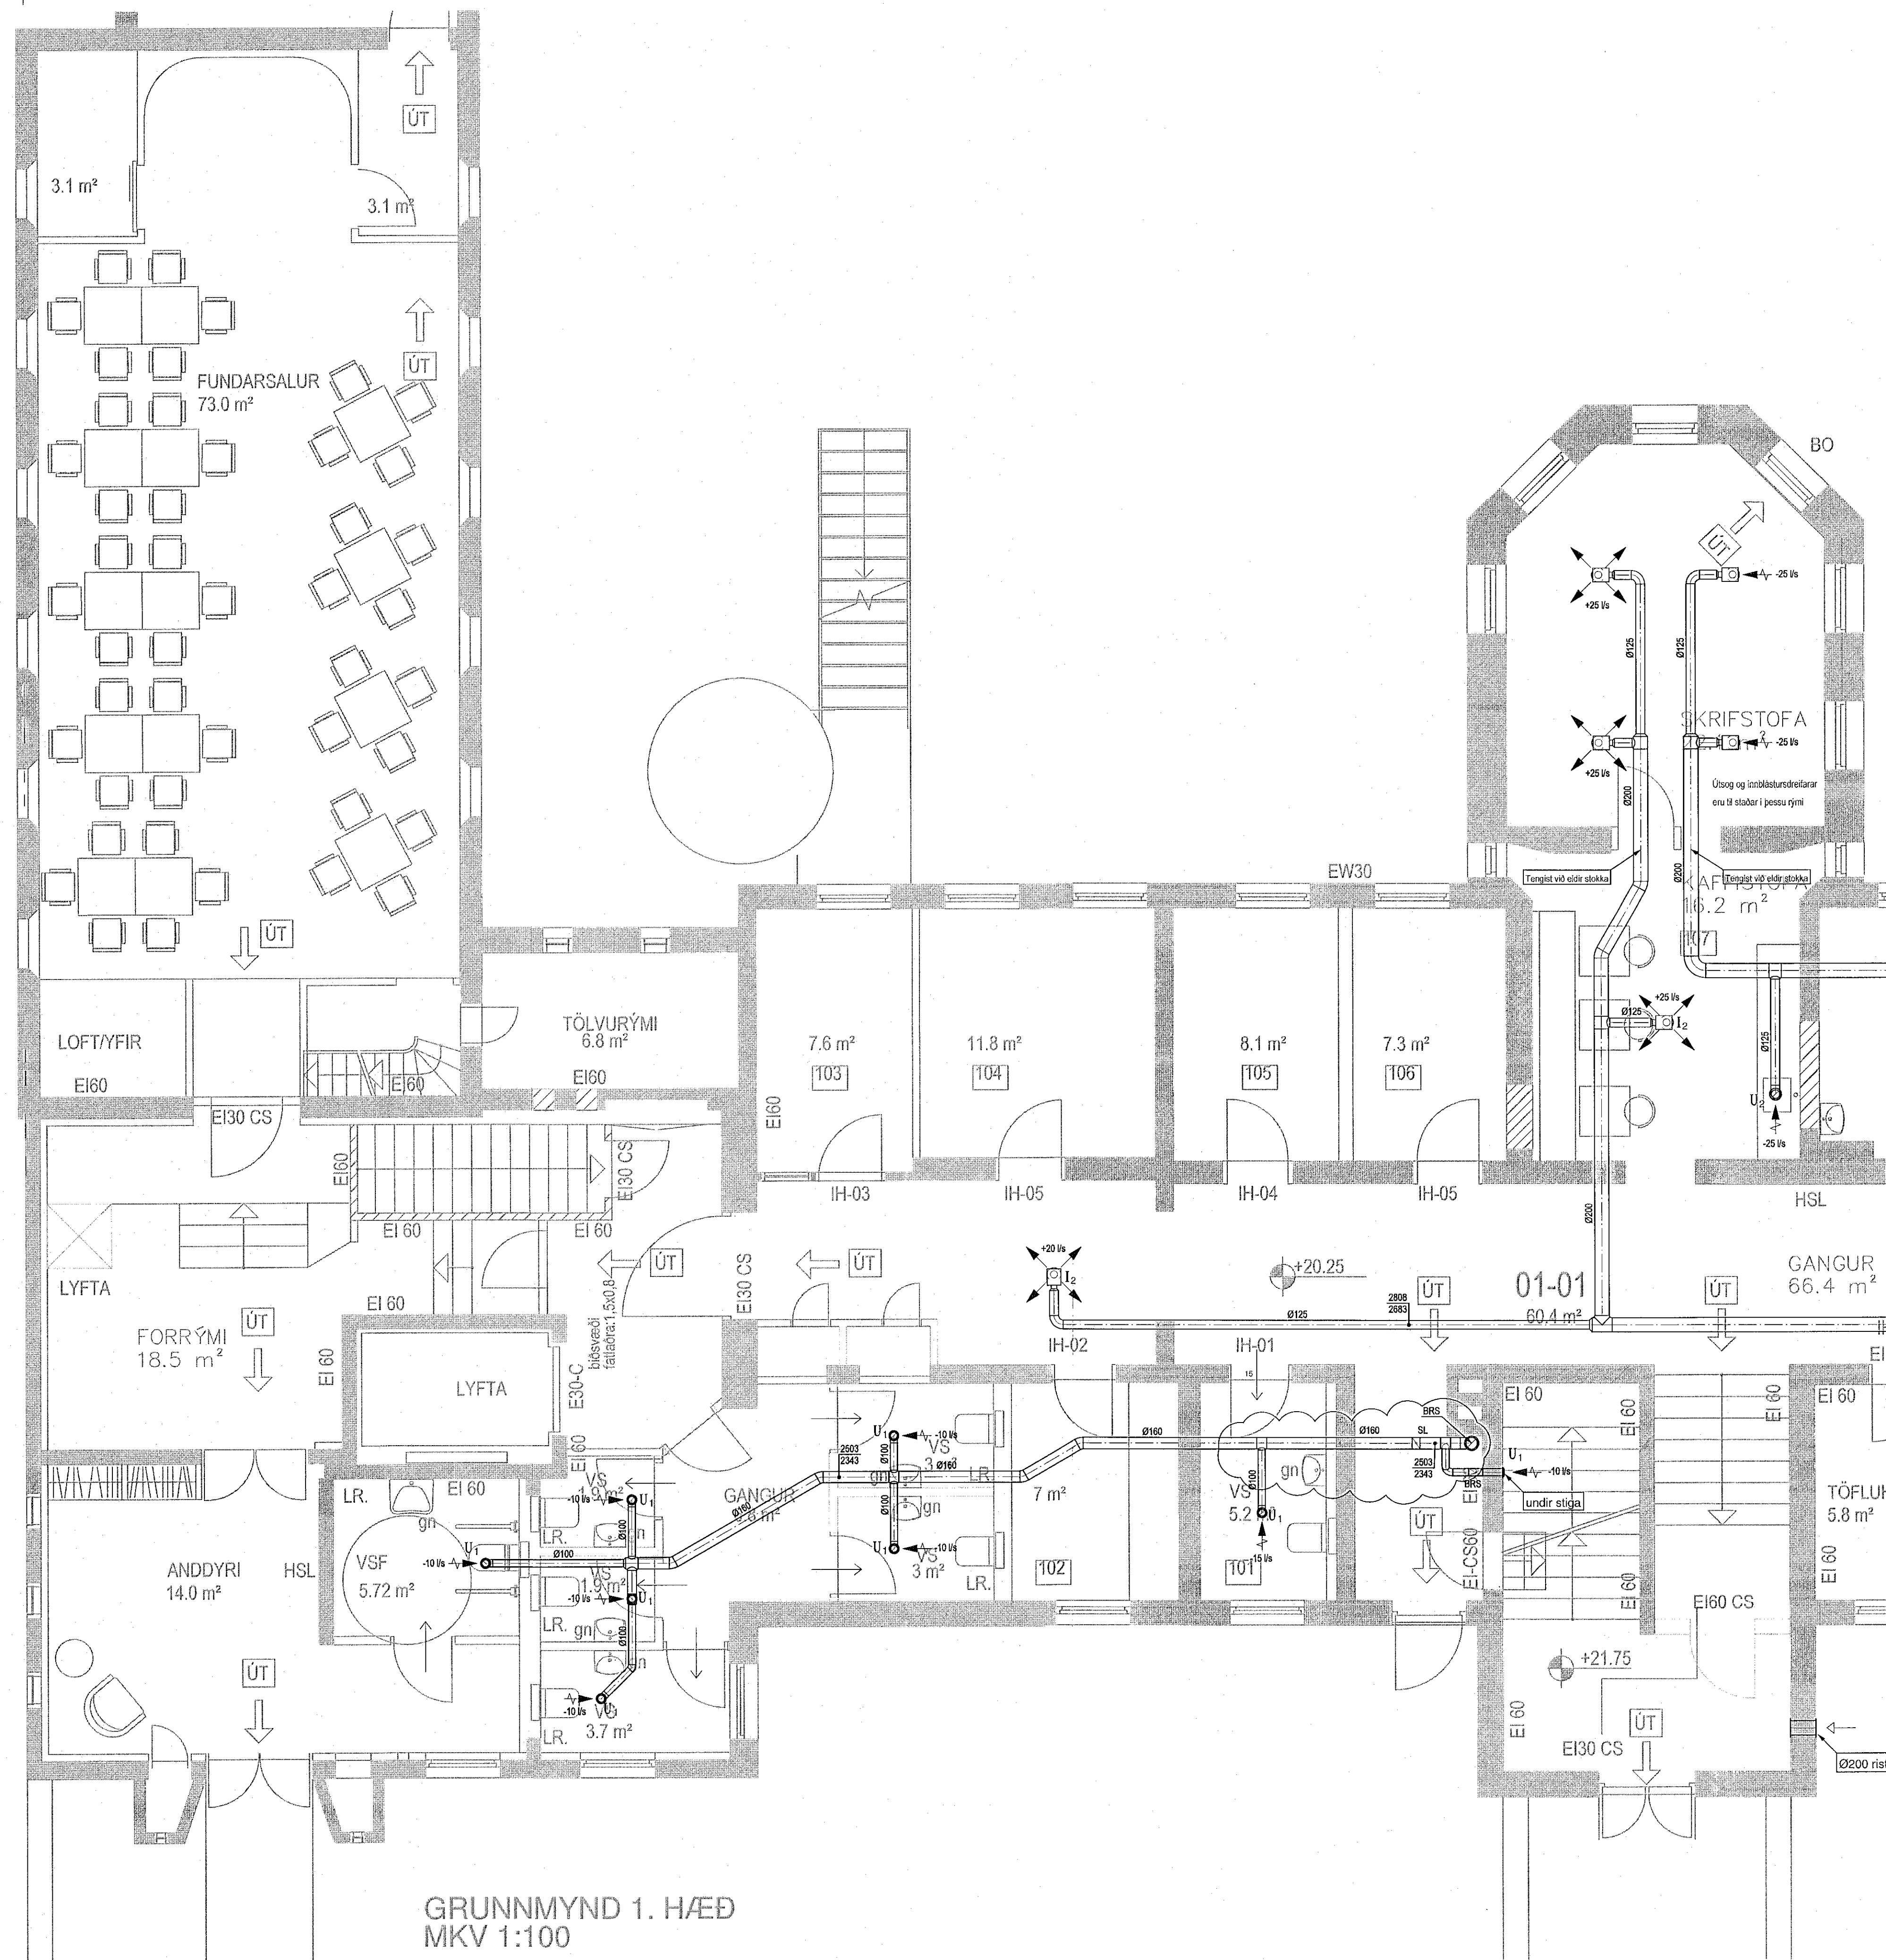

GRUNNMYND 1. HÆÐ  
MKV 1:100

B	17.05.22	Stærð stokka breytt	BS/PJK
A	08.03.22	Stærð og legu stokka breytt	BS/PJK
Út.	Dags.	Skýring	Hannab/Vinlaró

**VSBS**  
VERKFRÆÐISTOFA

Barjartúni 20 / 220 Hafnarfjörður  
Kennitala 7107962899  
Sími 585 8600  
vsb@vsb.is / www.vsb.is

Dagsetning aðaluppdráttar

Astun höfundar

Arkun séðhönnuðar  
Þorgeir J. Kjartansson  
Kfr: 100271-5169 • thorgeir@vsb.is

Verkefni  
SUÐURGATA 41  
220 HAFNARFJÖRDUR

Verkefni  
Loftræsing  
1. hæð  
Grunnmynd 1

Hannab	BS	Teiknað	PJK	Yfirfarið	BS	Kvarði	1:50	/ A1	Síða
Dags.	08.02.2022	Verkefni	18172	Teikning	L1 011	Útgáfa	B		